


M.F.N. - 268

40462

**"INFORME PARCIAL N°1"**

**TOMO IV**

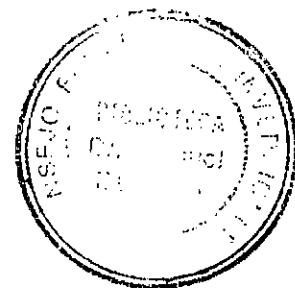

**"ANTEPROYECTO PRELIMINAR  
PARA PUESTA EN VALOR FISICO DE  
LAS RESERVAS FAUNISTICAS  
DEL LITORAL ATLANTICO  
CHUBUTENSE"**


O/X 12  
M15

CONTRATO DE OBRA - EXPTE. N°3097

**"INFORME PARCIAL N°1"**

**TOMO IV**


**"PLANOS CONFORME A OBRA  
DE LAS RESERVAS FAUNISTICAS  
DEL LITORAL ATLANTICO  
CHUBUTENSE"**

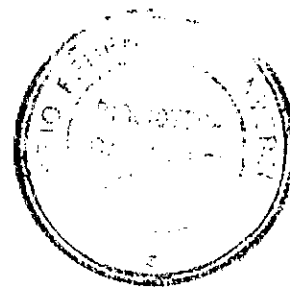


CONTRATO DE OBRA - EXPTE. N°3097

RESERVA FAUNÍSTICA

PUNTA NORTE

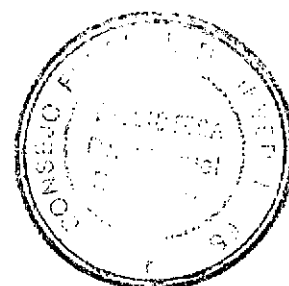

PUNTA NORTE

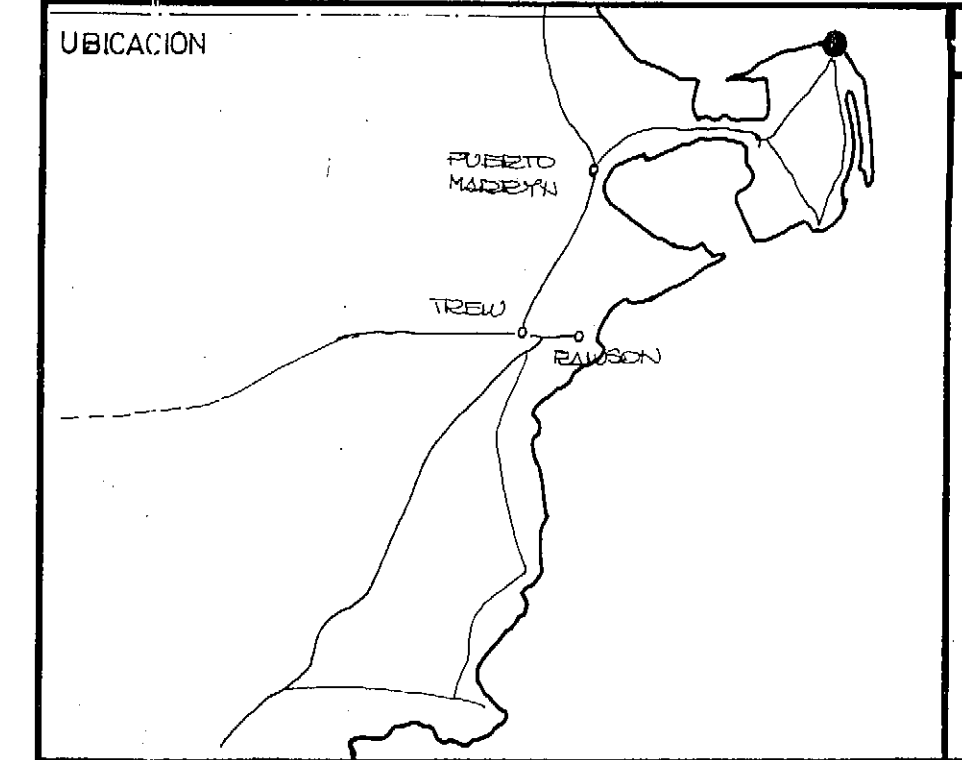

OBSERVACIONES

OBRAS EXISTENTES



- 1. CASILLA DE INFORMACION
- 2. CENTRO DE INTERPRETACION
- 3. CANTINA
- 4. CASA AUXILIAR
- 5. TORRE TANQUE
- 6. UNIDAD SANITARIA
- 7. BUNGALOW
- 8. CASA GUARDAFAUNA
- 9. GARAGE
- 10. MIRADOR
- 11. PARQUE INFANTIL (fuera de uso)
- 12. FOGONES (fuera de uso)
- 13. PORTAL DE ACC.








PLANO

UBICACION

esc. 1:1000


1

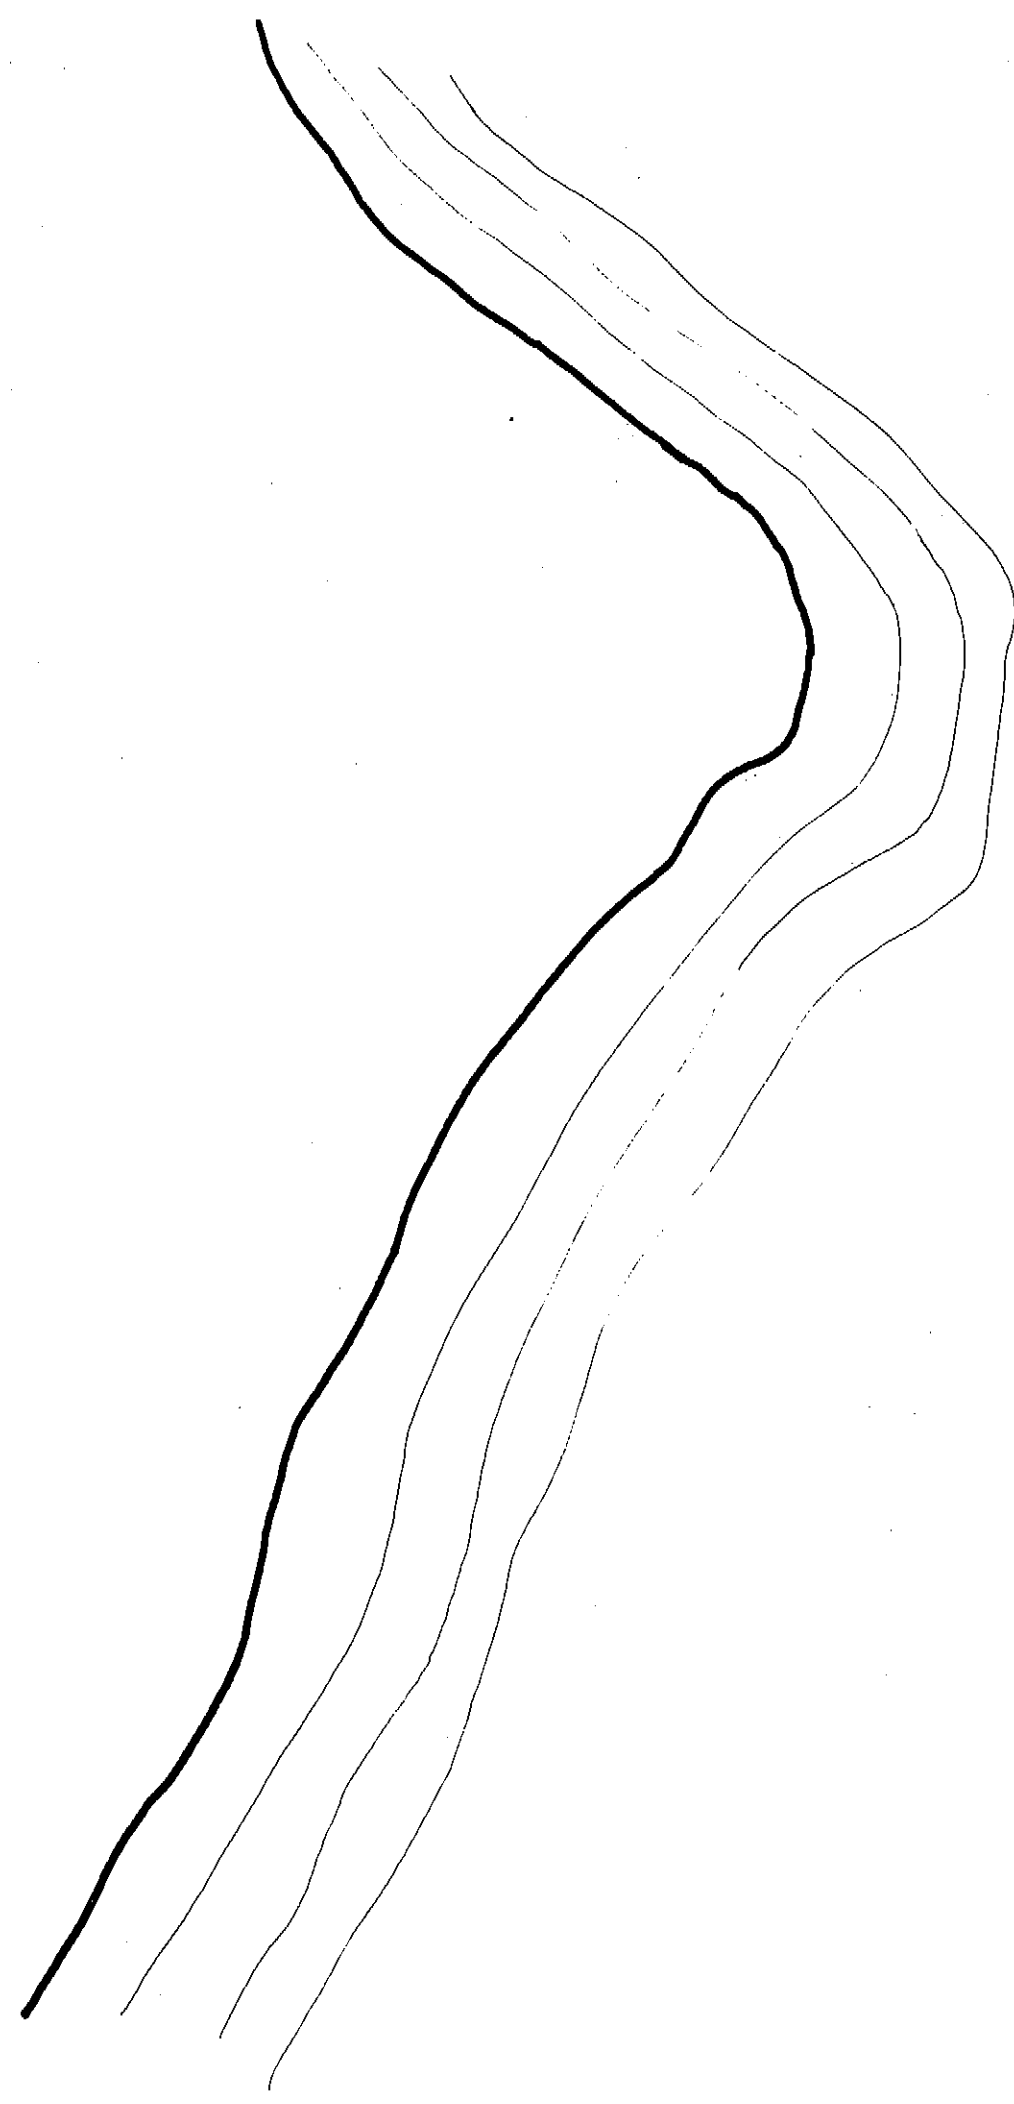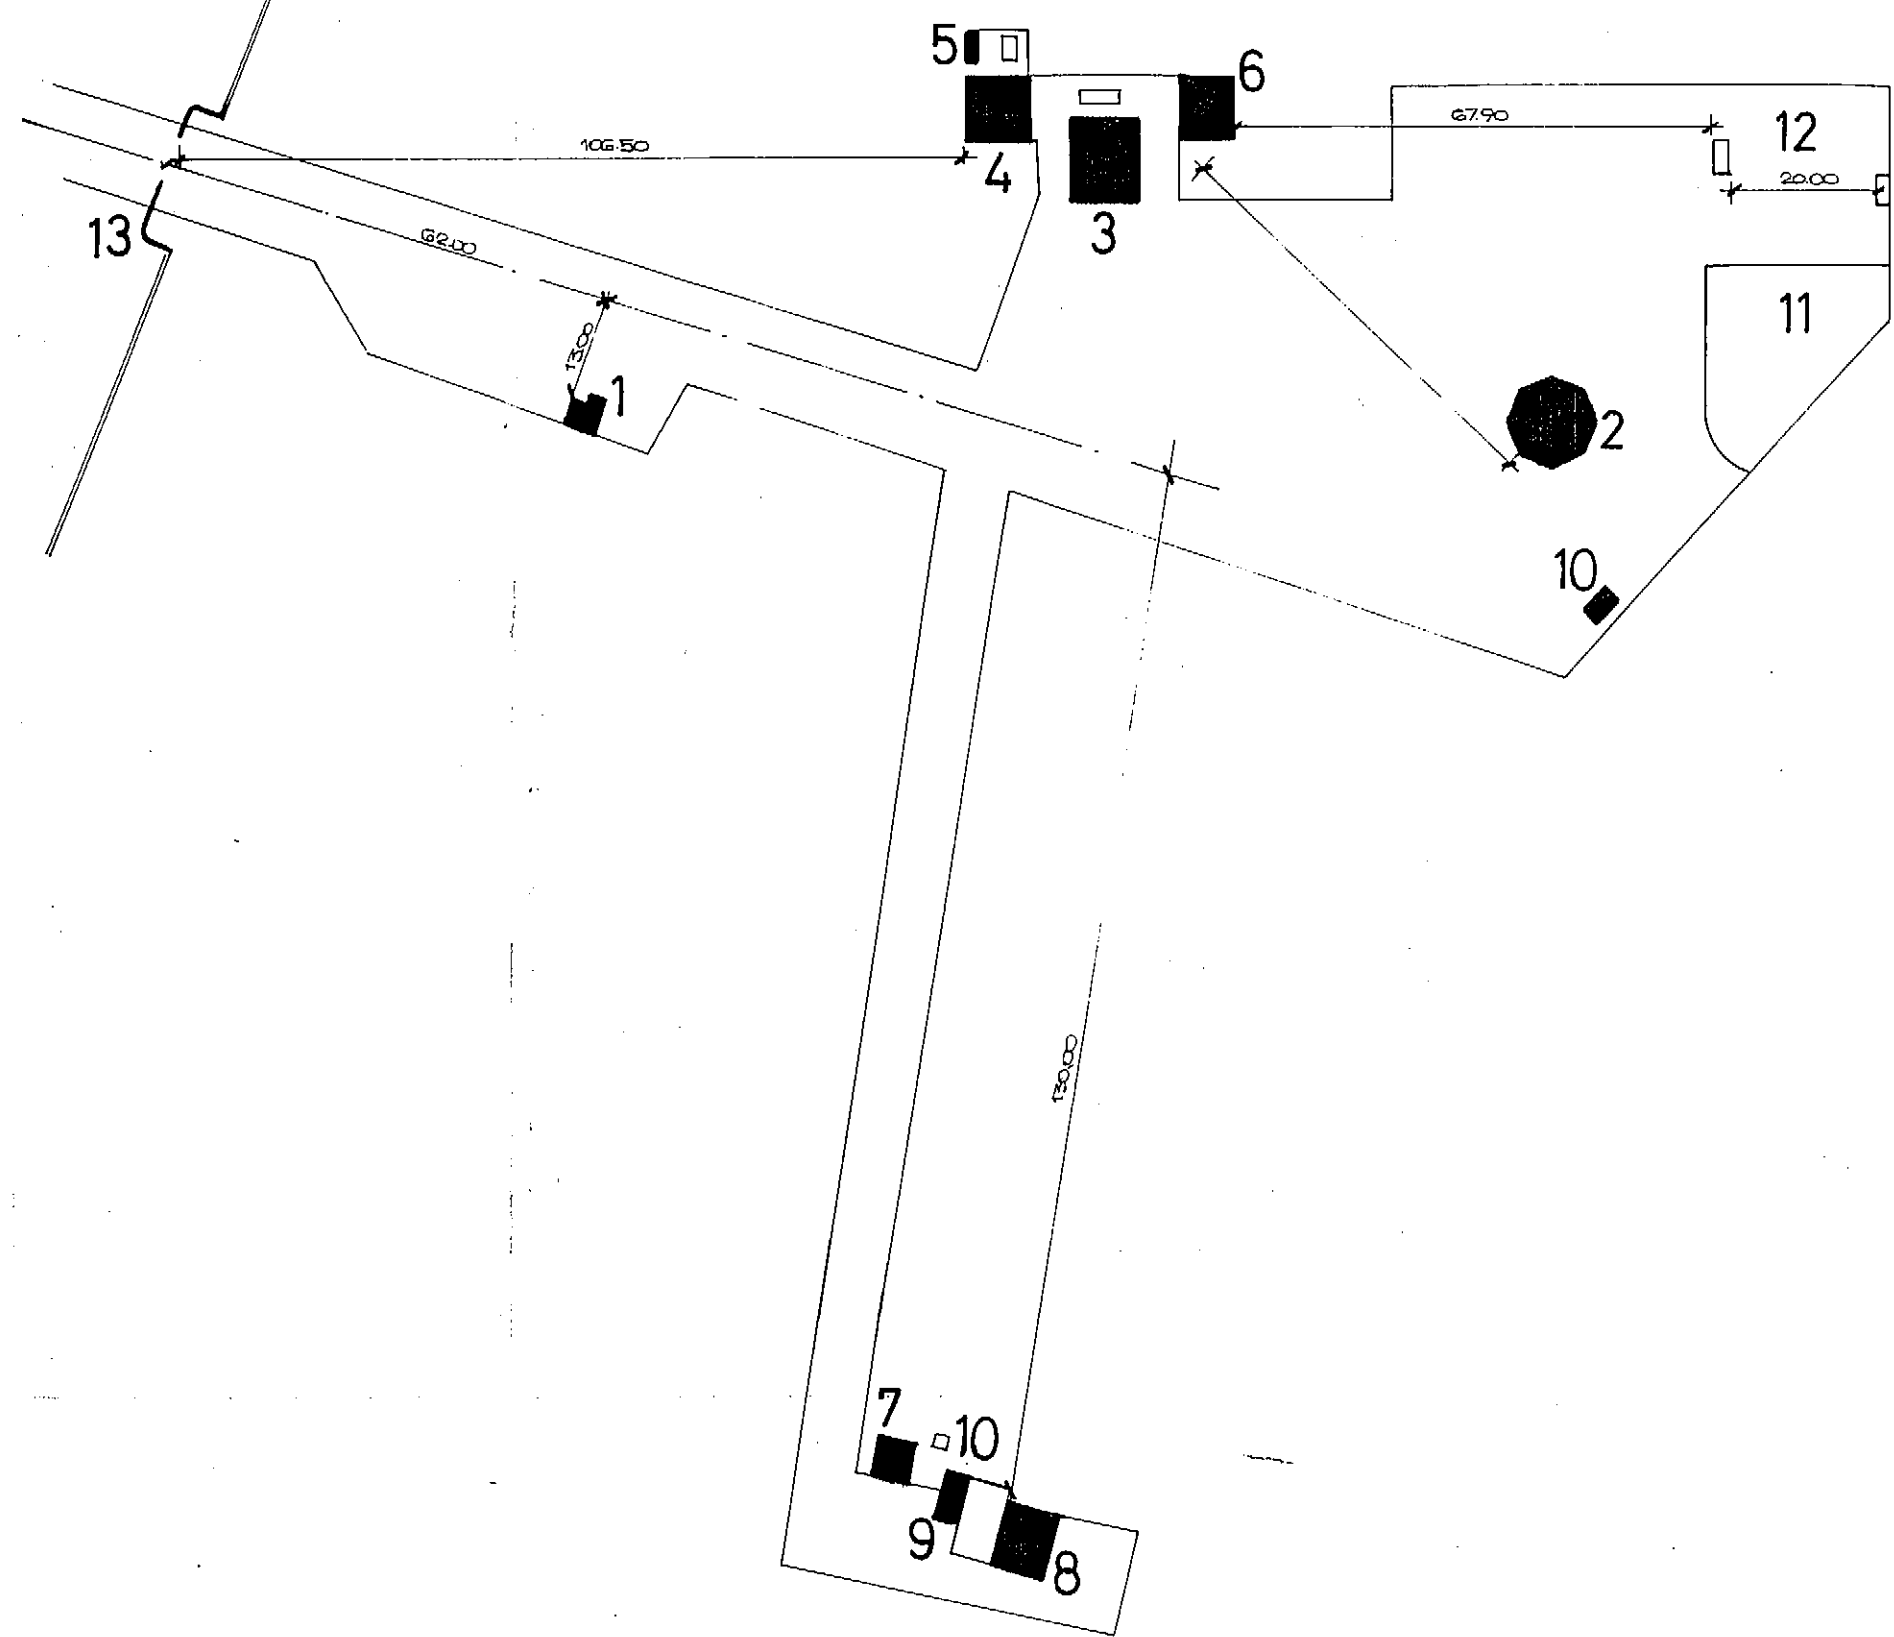

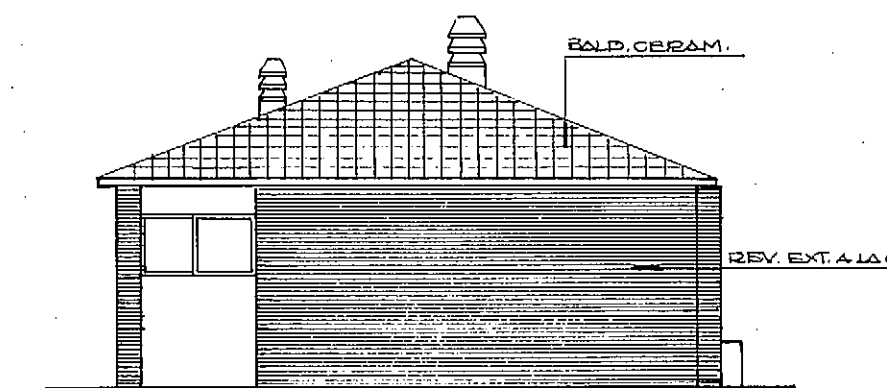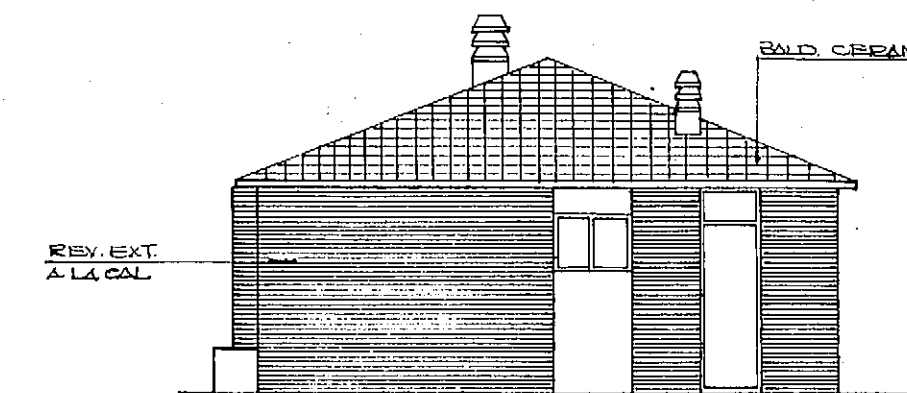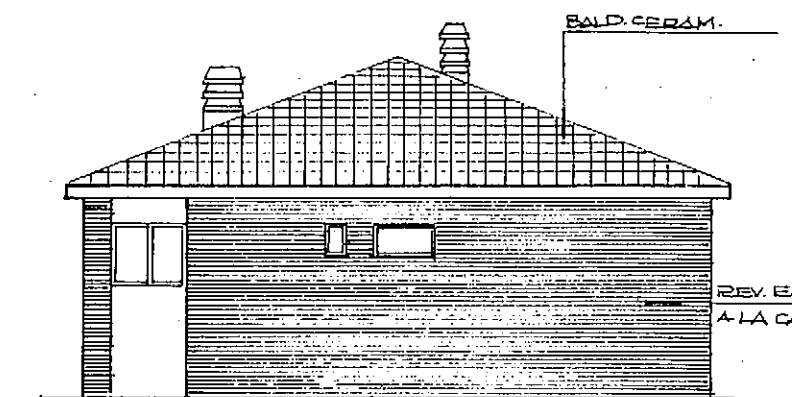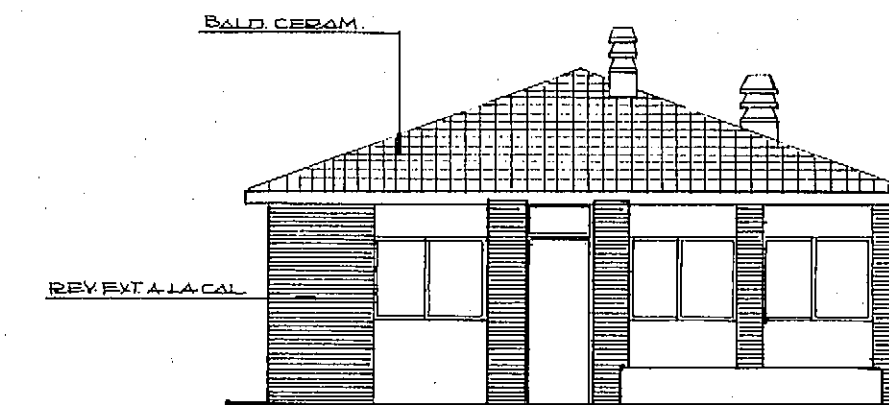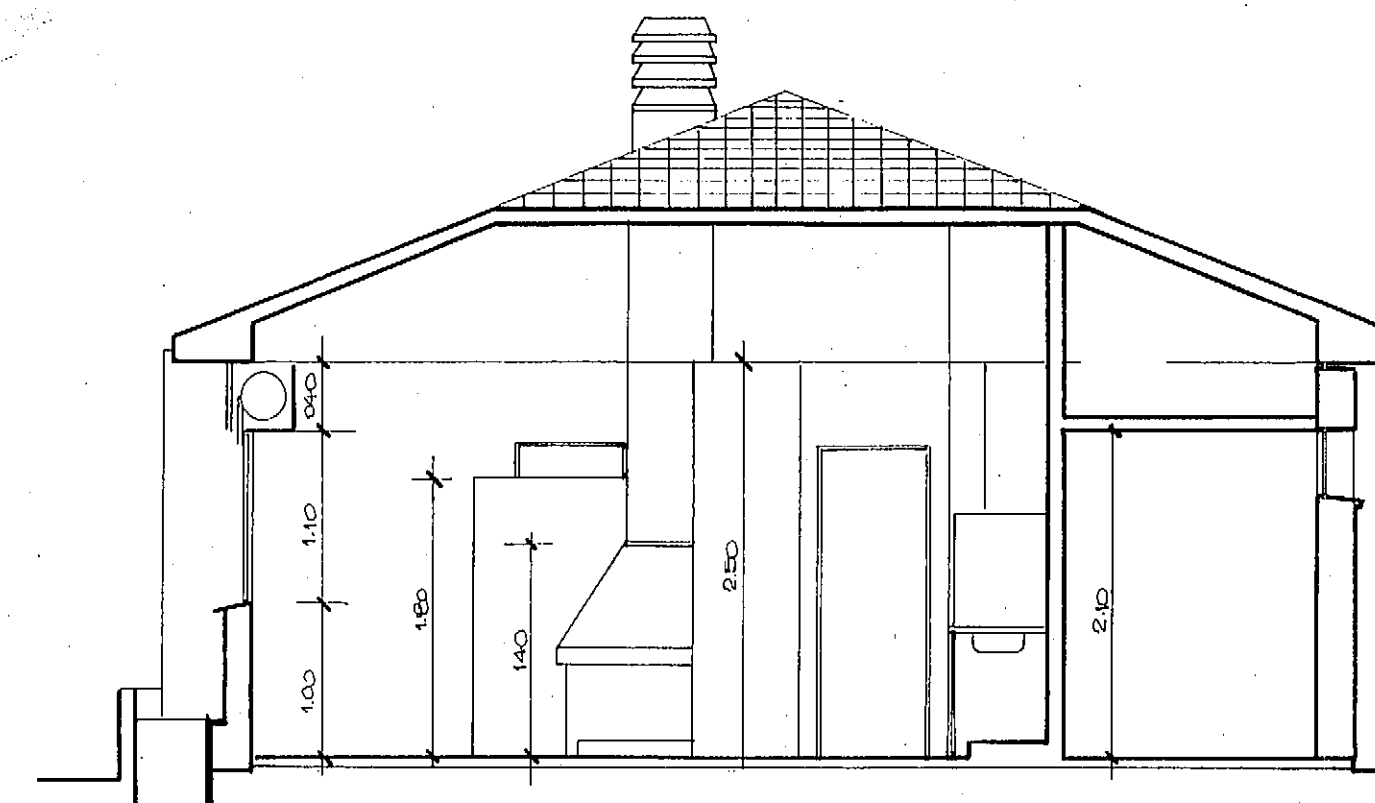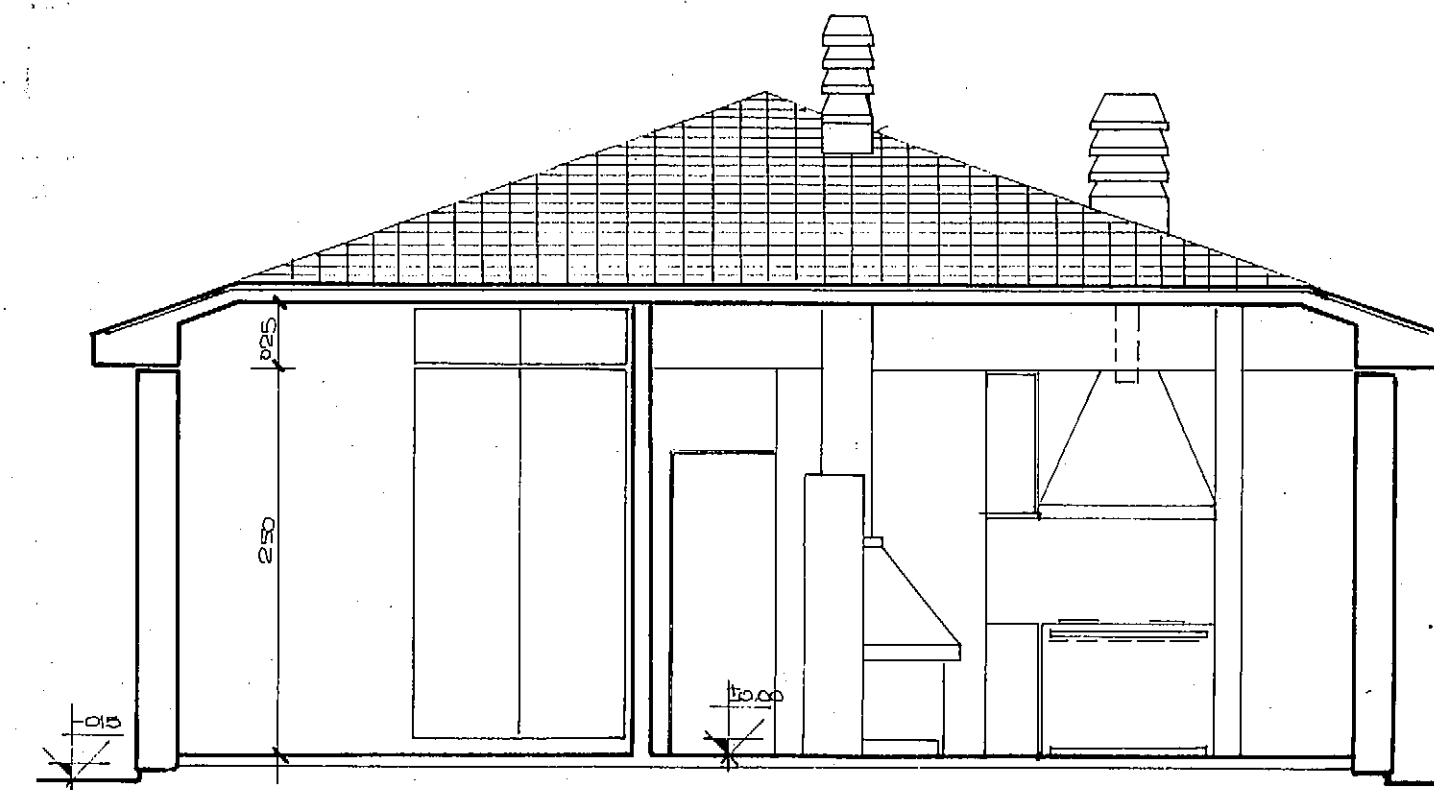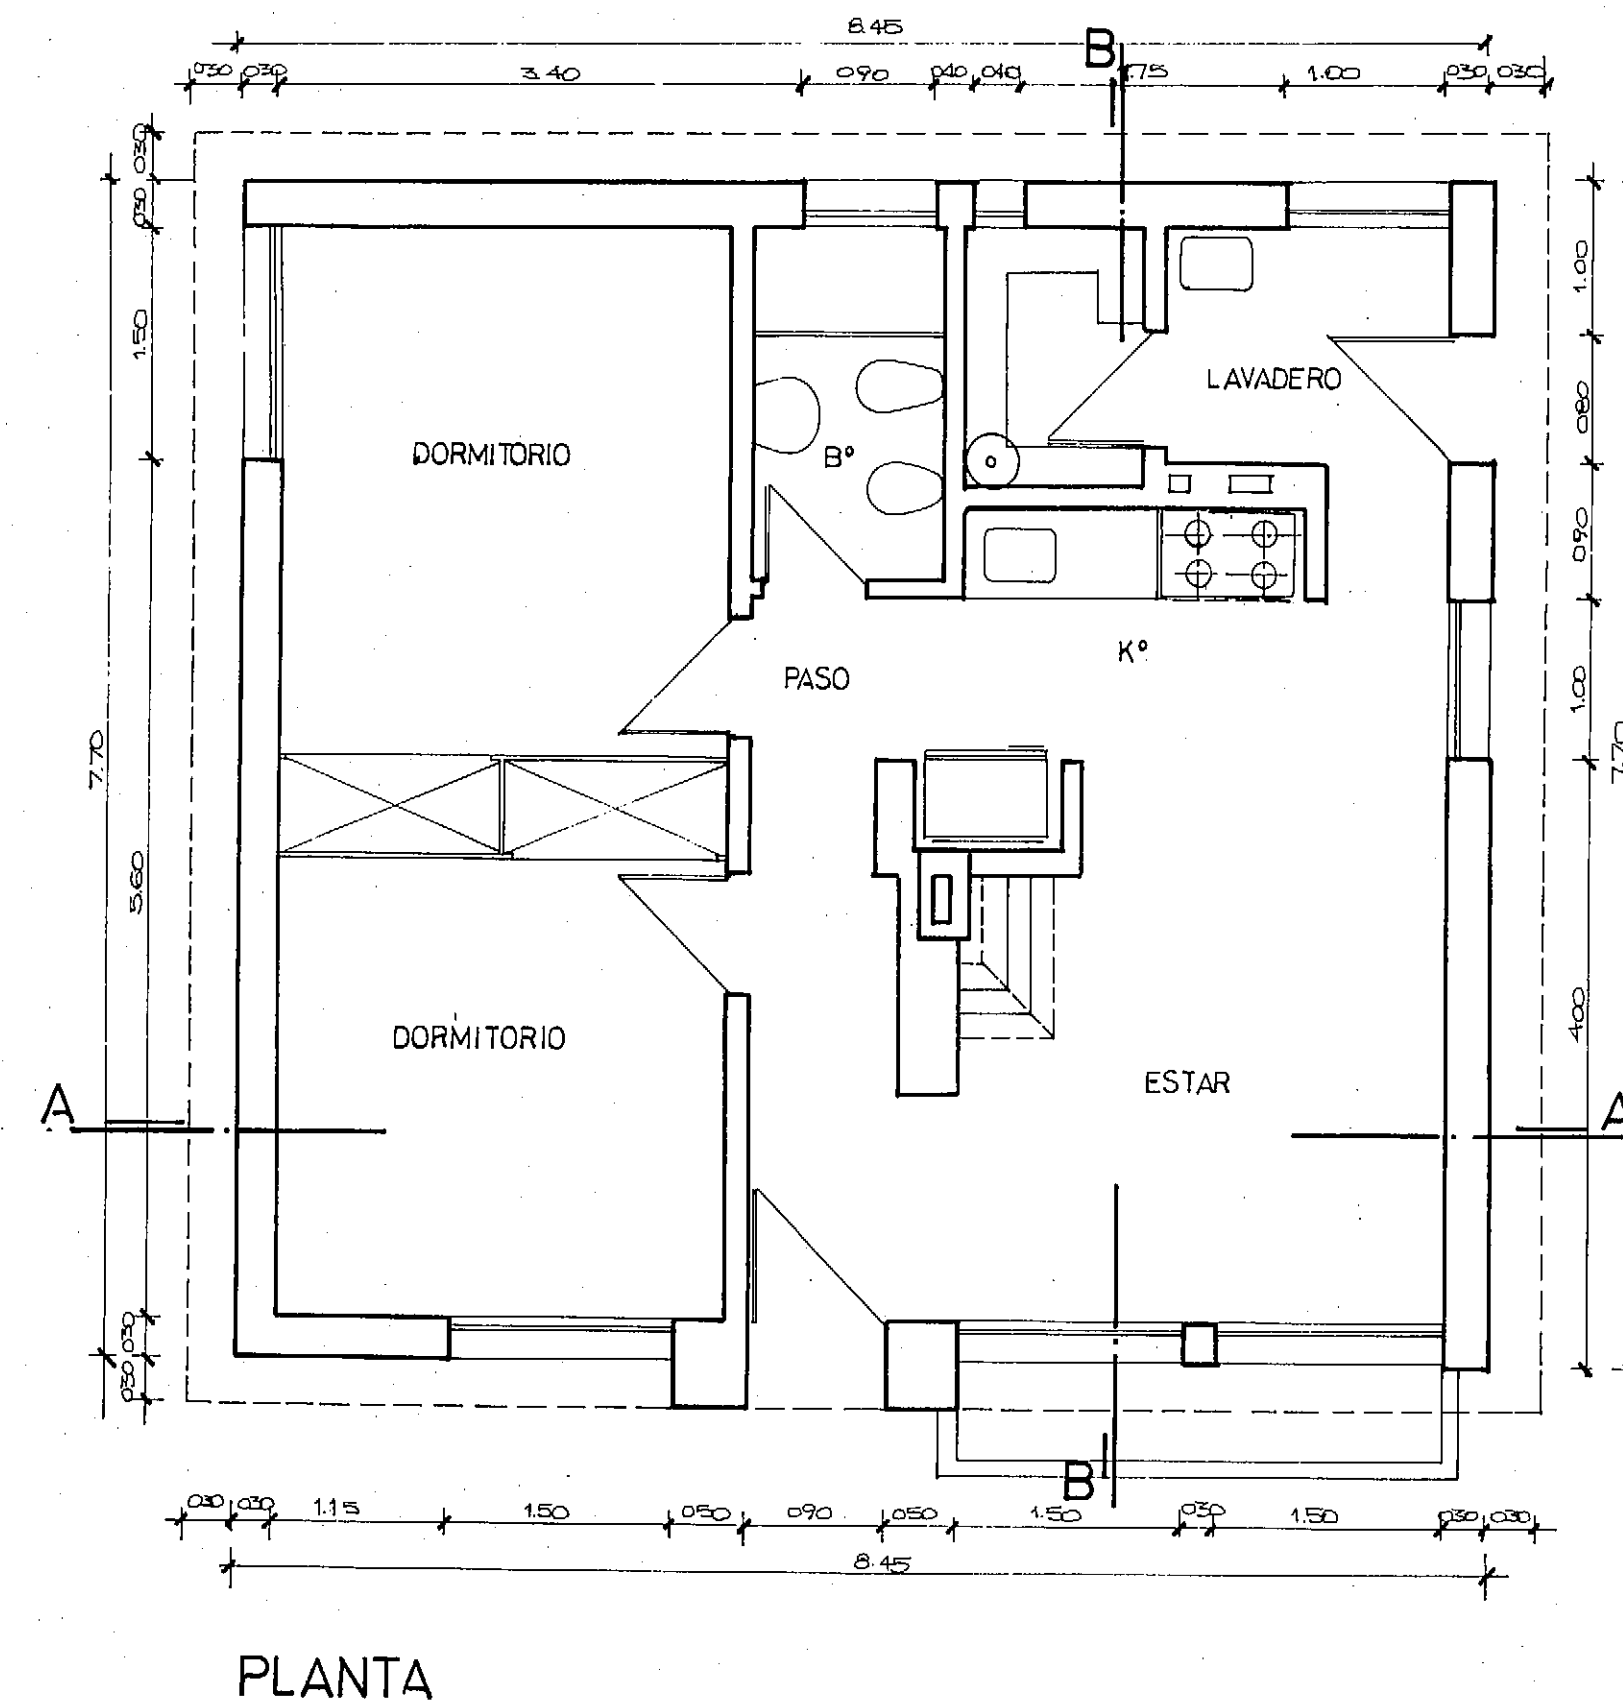

RESERVAS PROVINCIALES

P.NTE-P.LOMA-I.PAJAROS-P.PIRAMIDES-

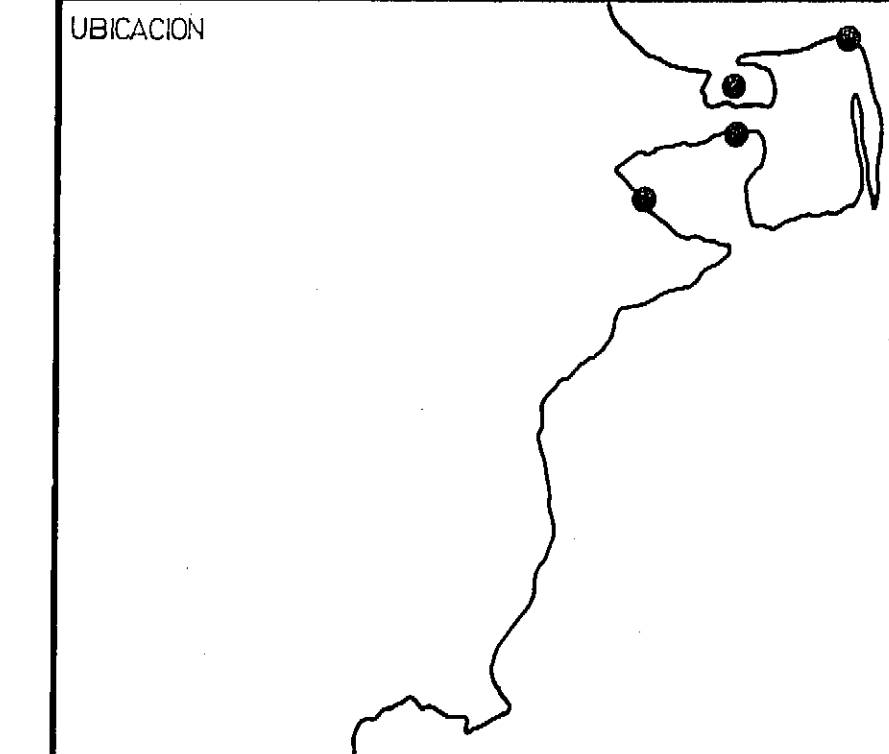


OBSERVACIONES

OBRAS EXISTENTES

PLANO


VIV. GUARDAFAUNA  
Planta, cortes esc.1:50  
Vistas esc.1:100

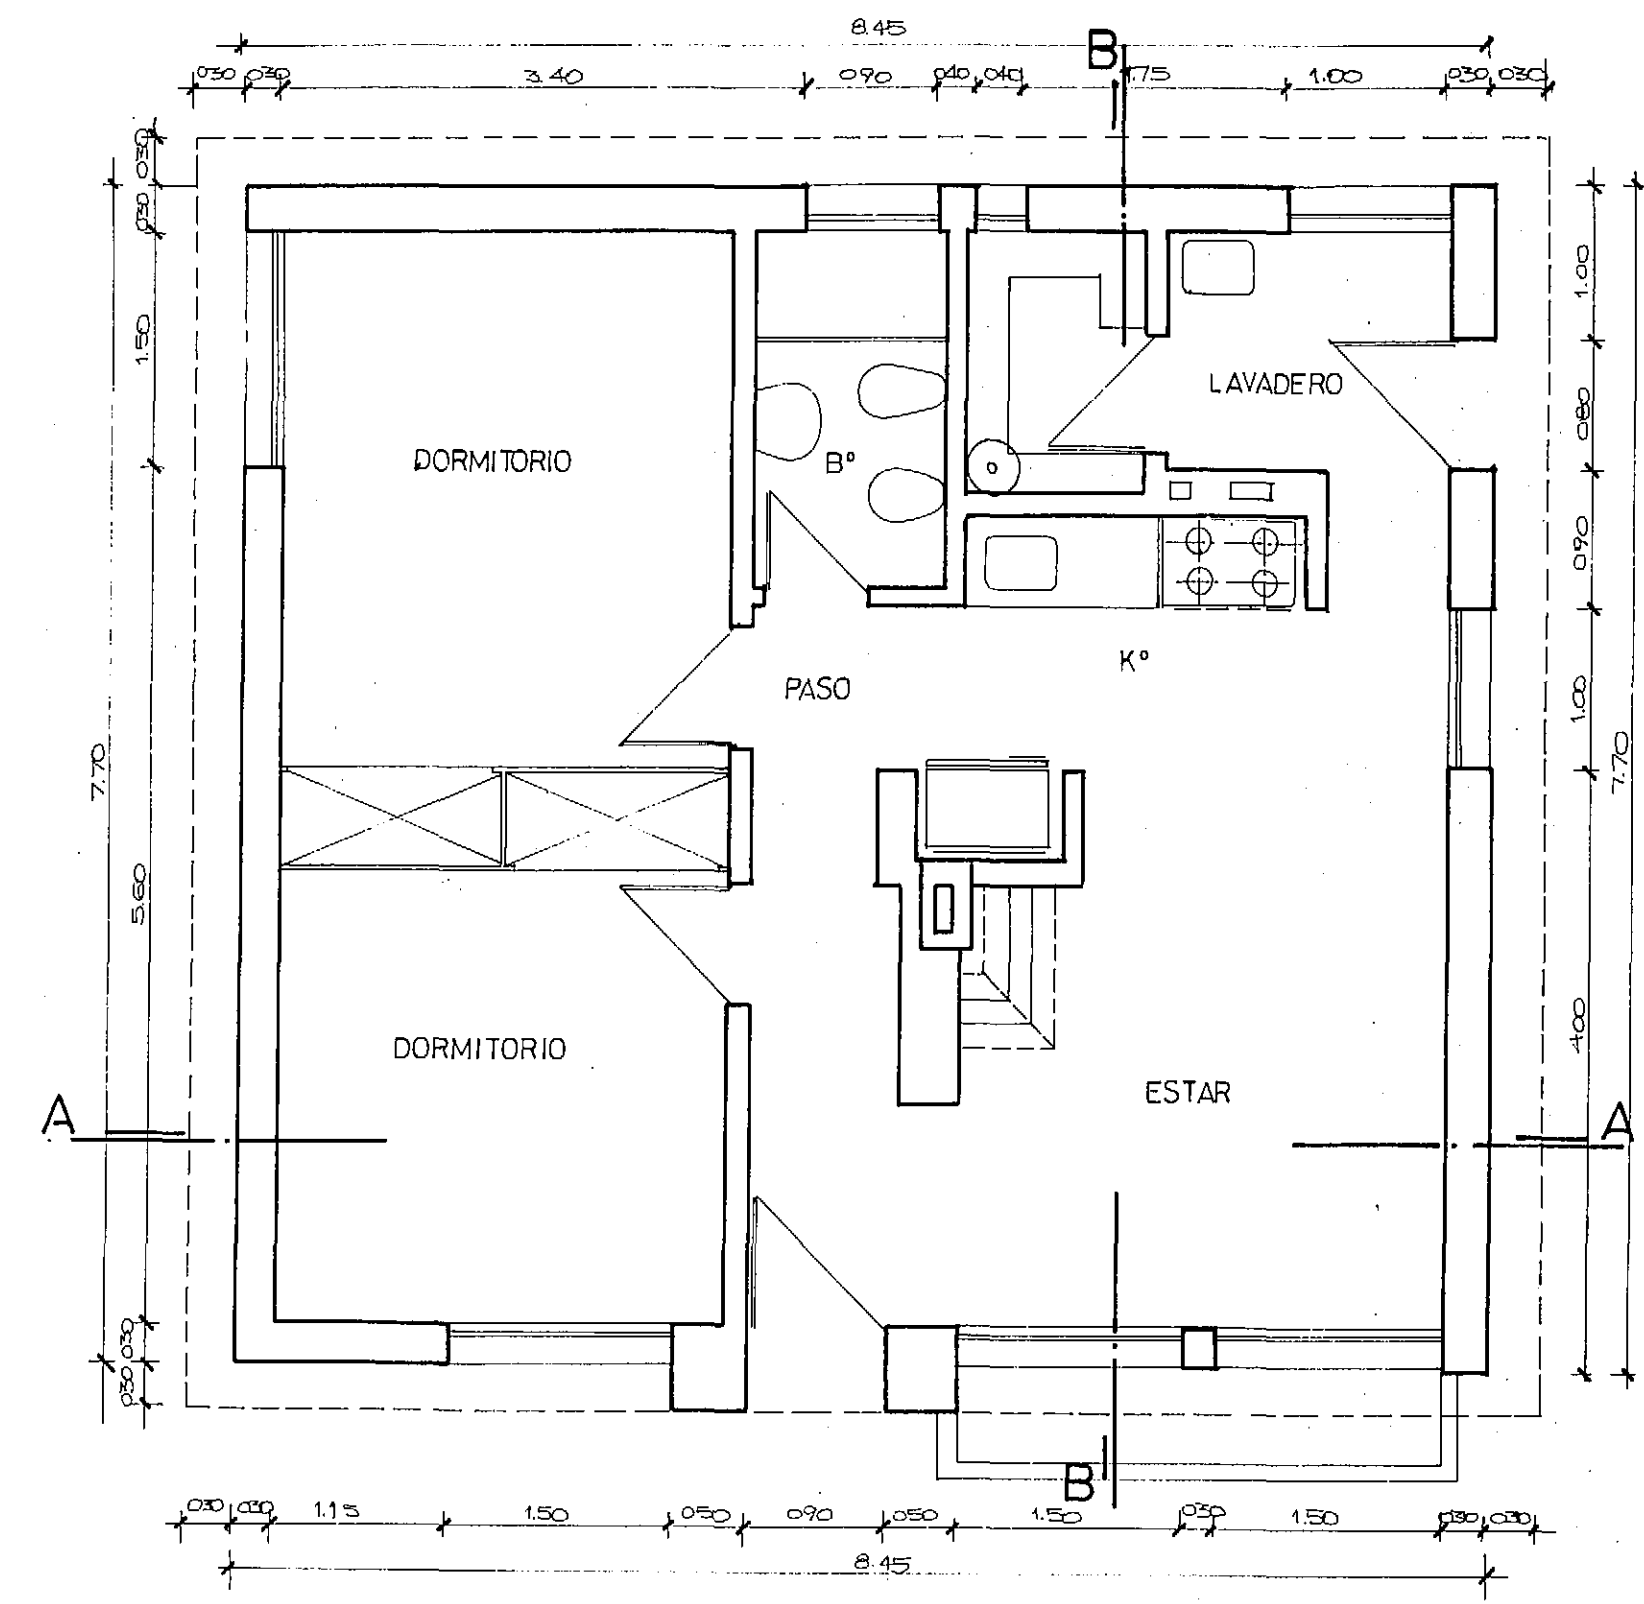


PLANTA




CORTE A-A

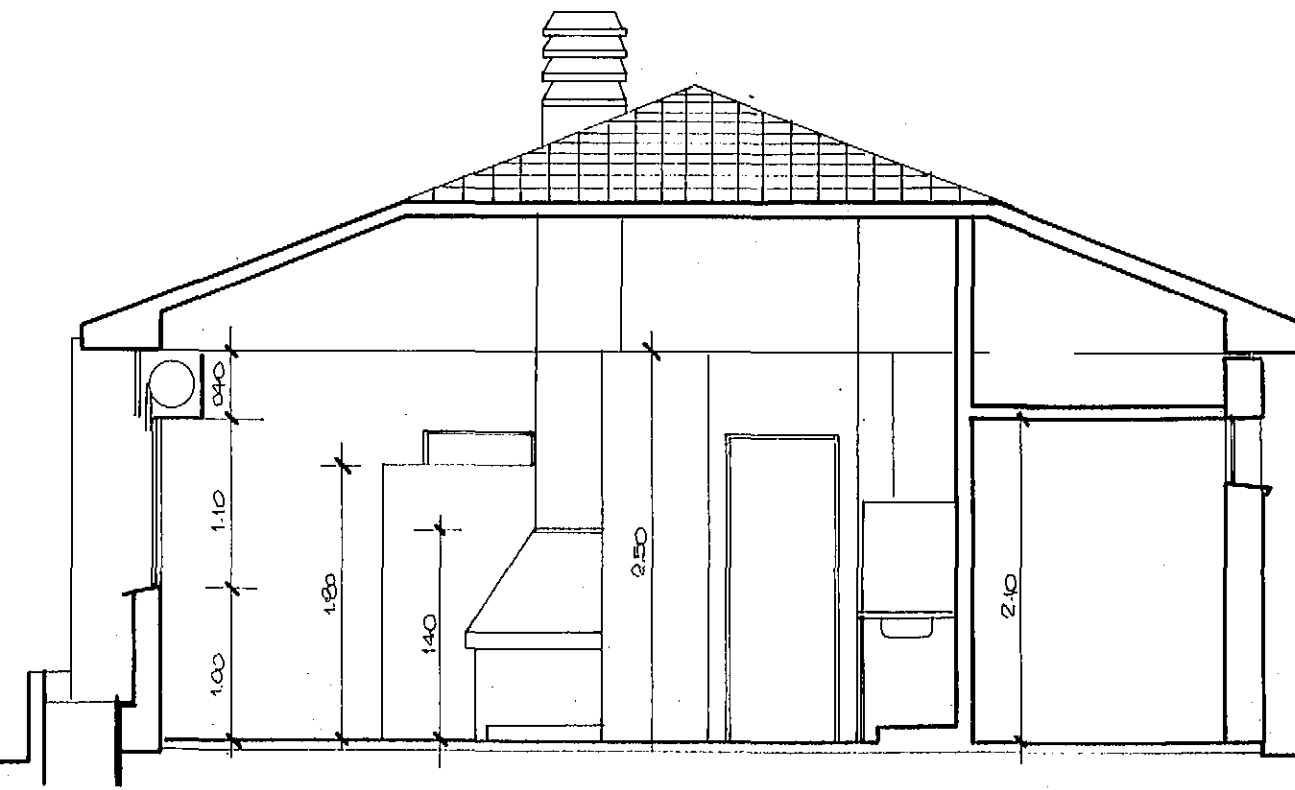


CORTE B-B

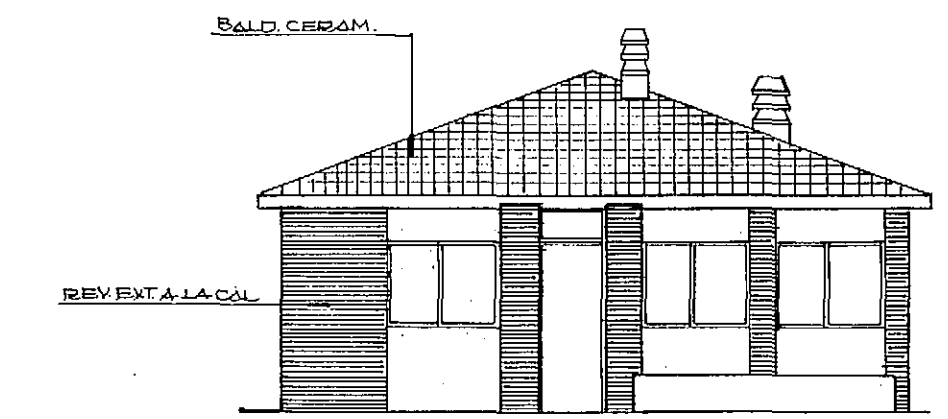


FACHADA PRINCIPAL

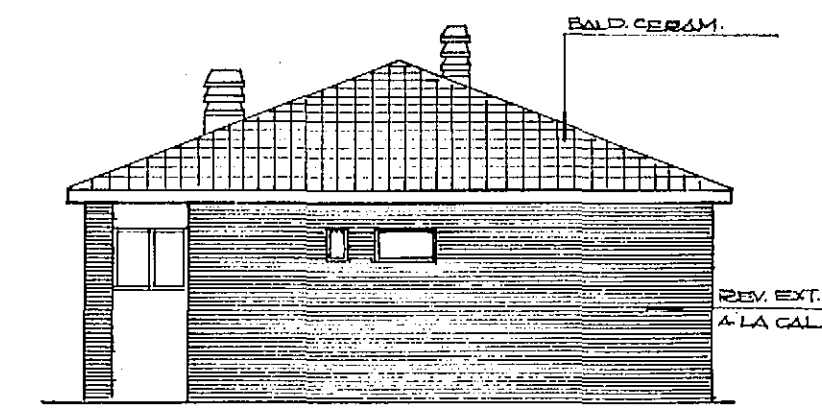

FACHADA POSTERIOR

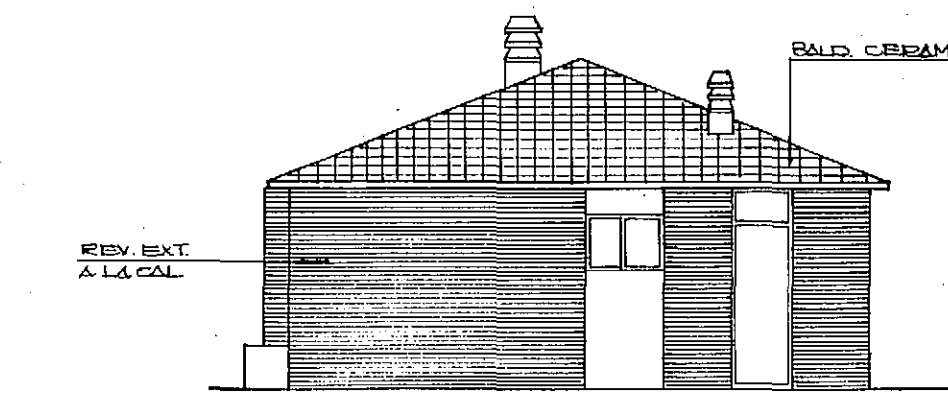


FACHADA LAT. DERECHA

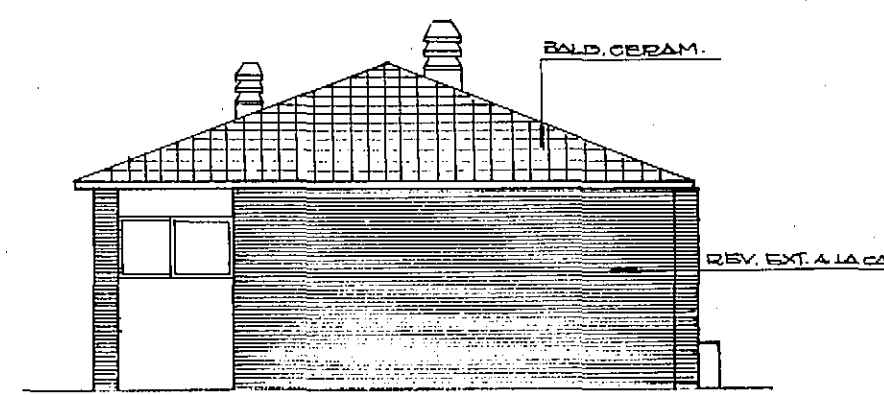


FACHADA LAT. IZQUIERDA


RESERVAS PROVINCIALES	
P.NTE-P.LOMA-I.PAJAROS-P.PIRAMIDES-	
UBICACION	
OBSERVACIONES	
OBRAS EXISTENTES	
PLANO	
VIV. GUARDAFAUNA	
Planta, cortes esc.1:50	
Vistas esc.1:100	
2'	

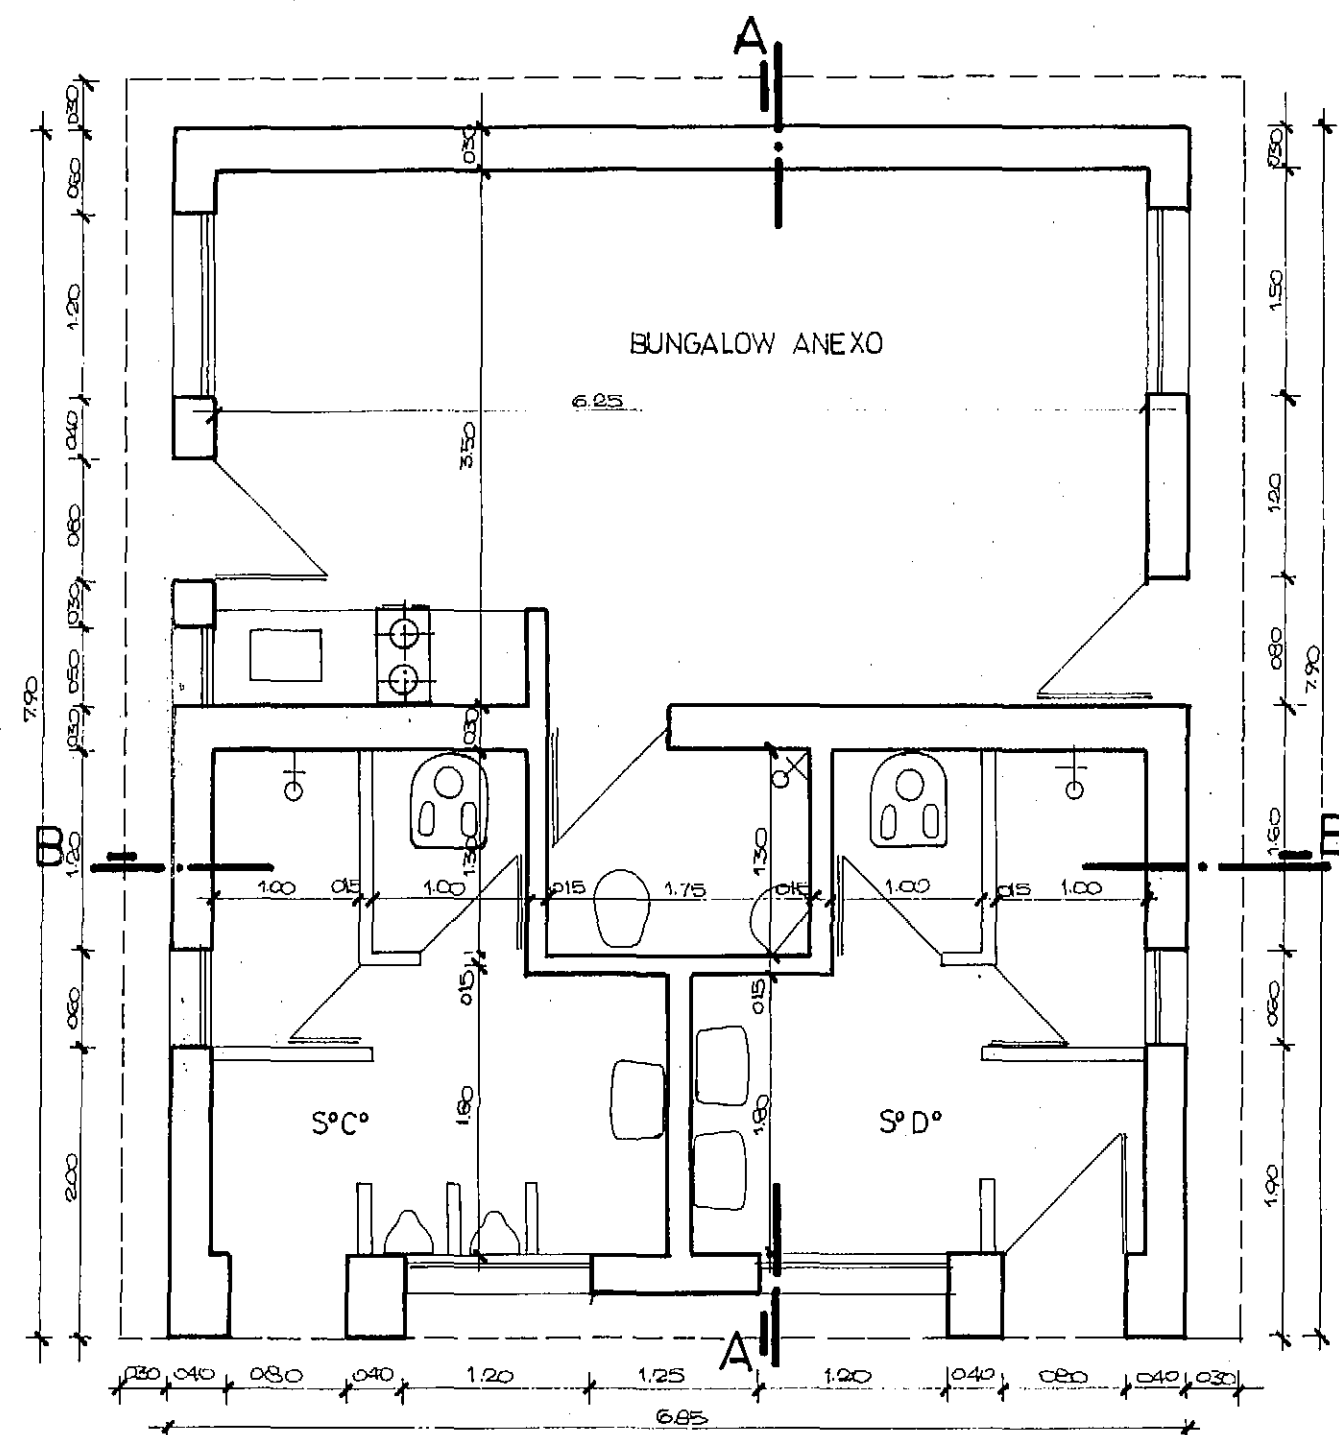


PLANTA

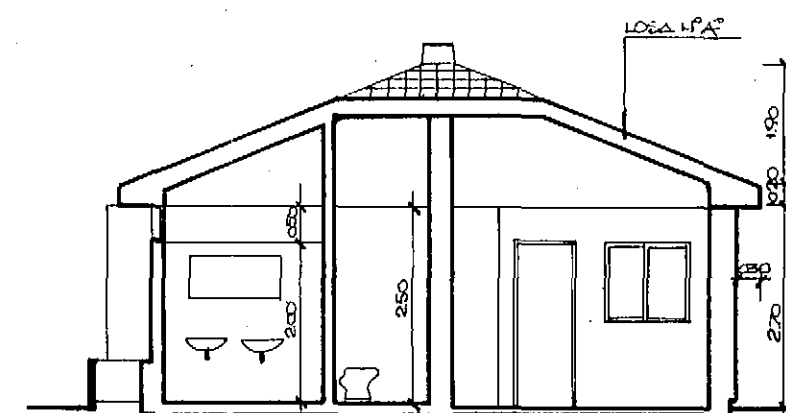


CORTE A-A

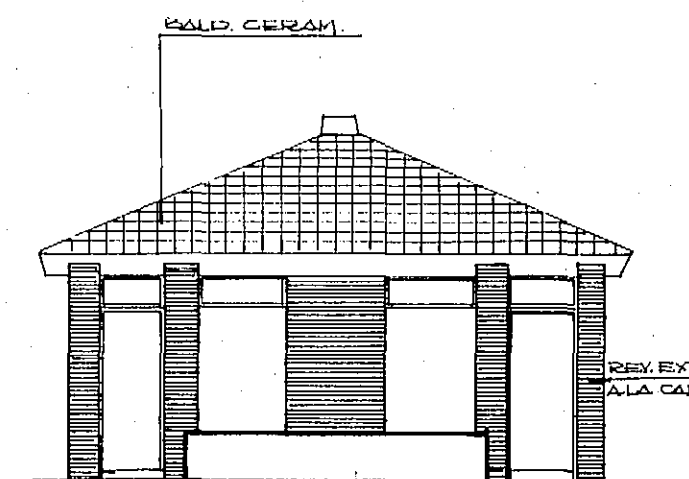


FACHADA PRINCIPAL

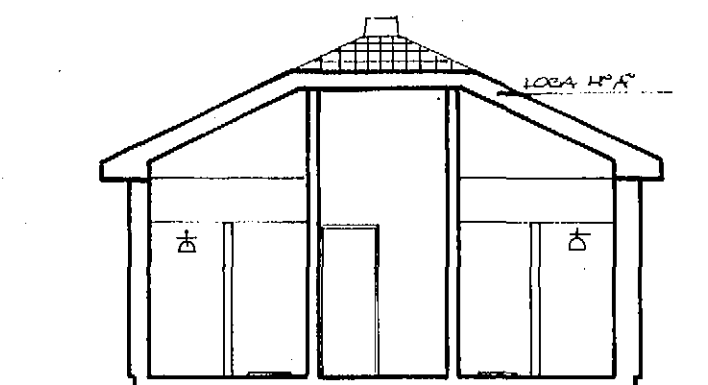


CORTE B-B

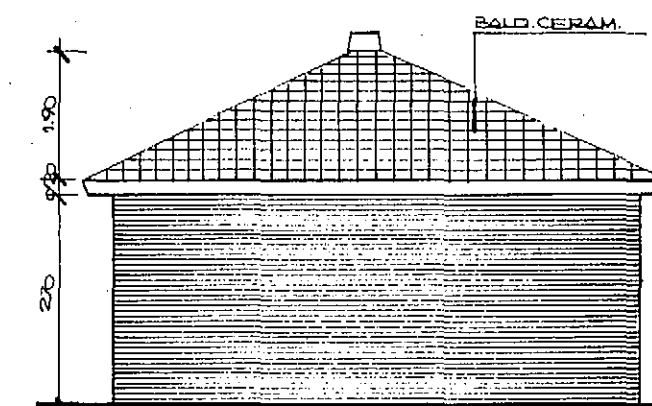

FACHADA POSTERIOR

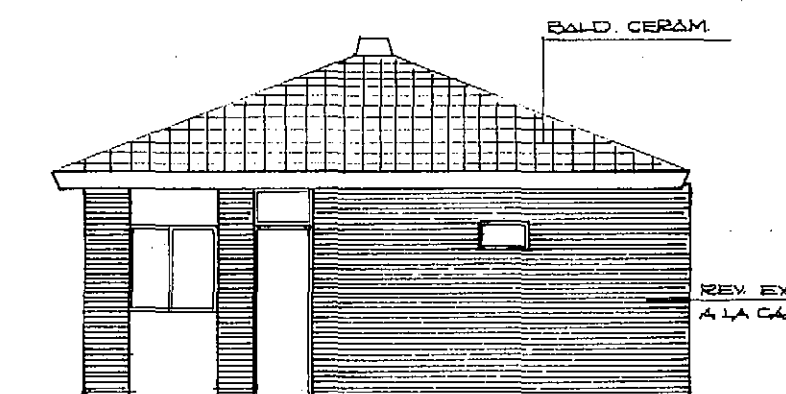

FACHADA LAT. IZQ.

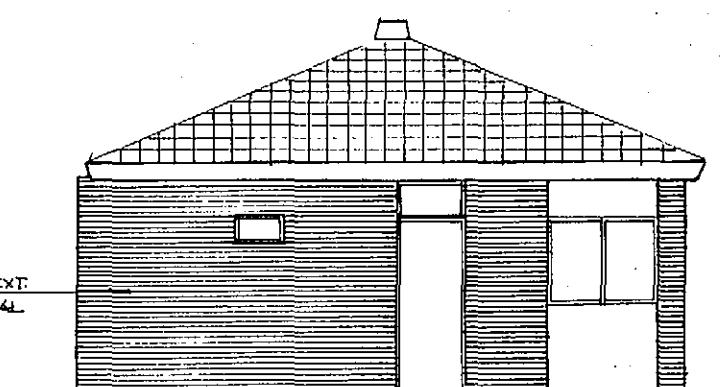


FACHADA LAT. DER.

RESERVAS PROVINCIALES

PUNTA NORTE

UBICACION

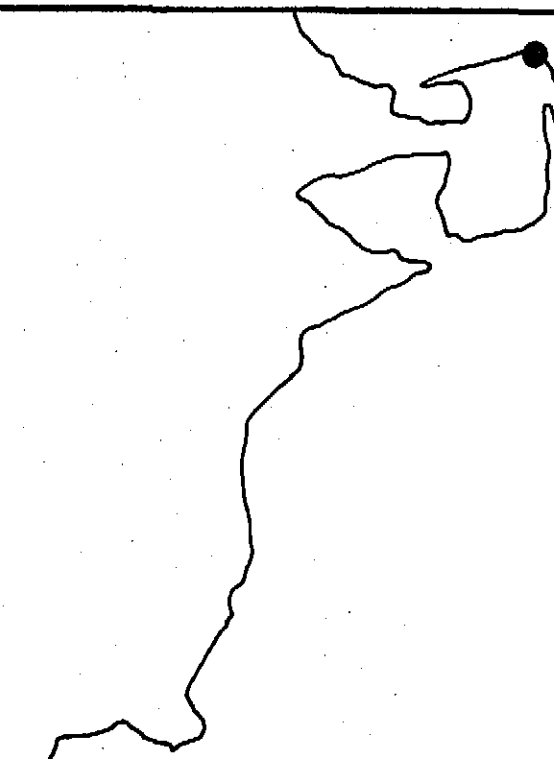

OBSERVACIONES

OBRAS EXISTENTES

PLANO

UNIDAD SANITARIA  
Planta esc. 1:50  
Cortes y vistas 1:100

3

## PUNTA NORTE

UBICACION




OBSERVACIONES

OBRAS EXISTENTES


PLANO

TORRE TANQUE Y  
CAS. GRUPO ELECTROG.  
esc. 1:50 y 1:100


4

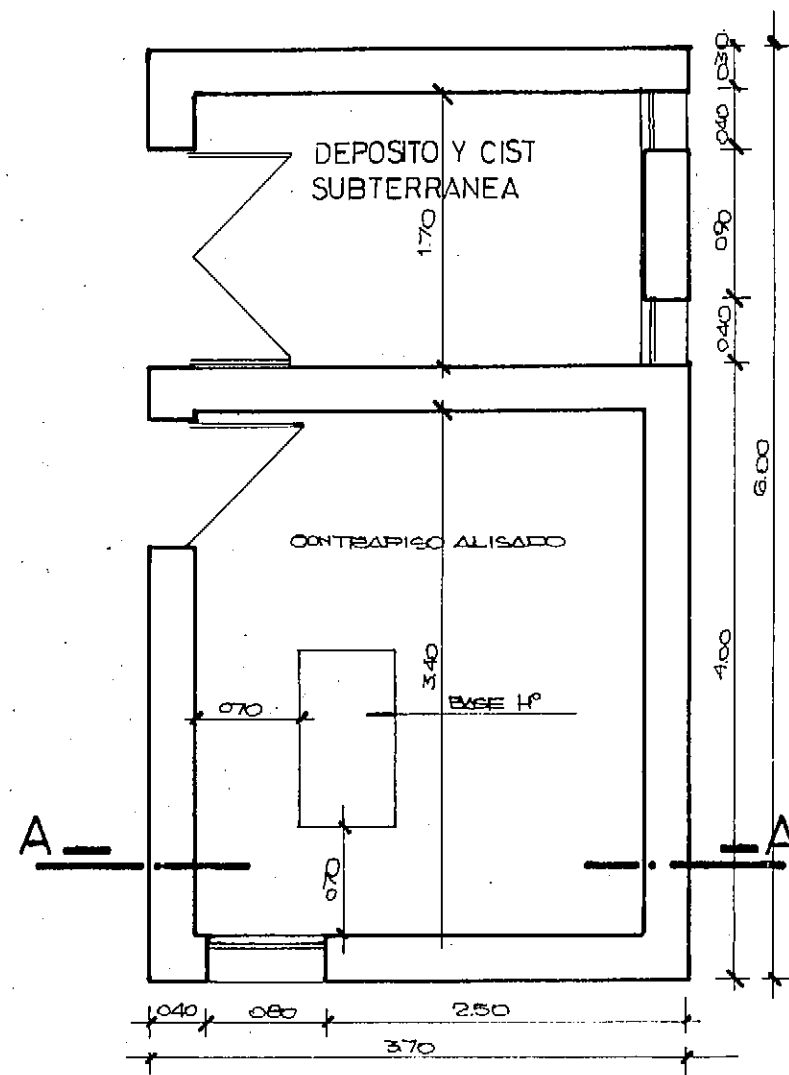


PLANTA

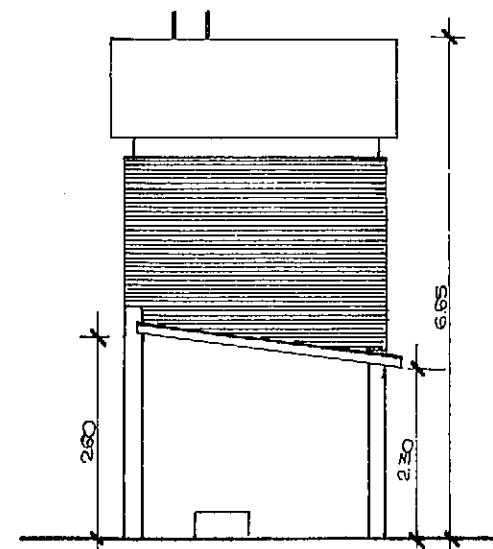


CORTE A-A

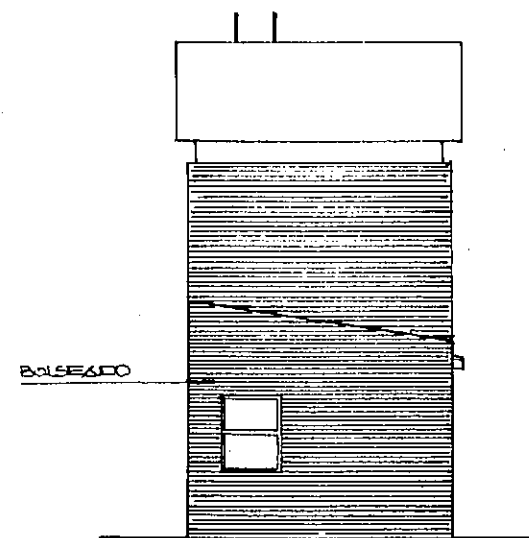

VISTA LAT.

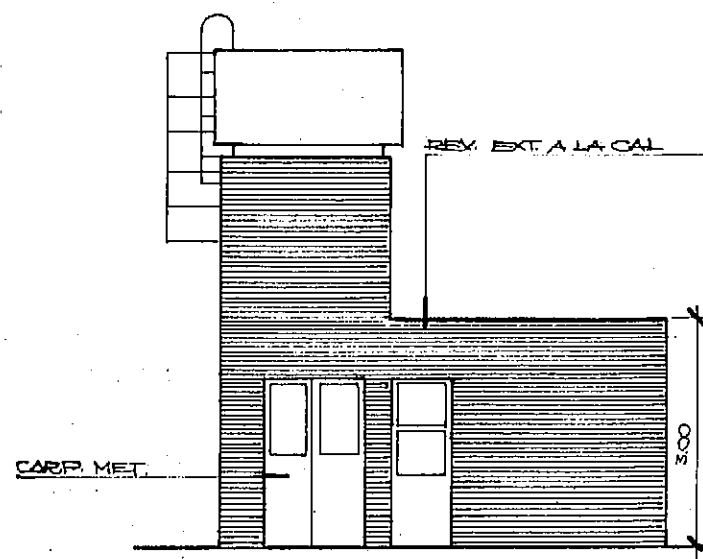

VISTA PRINCIPAL

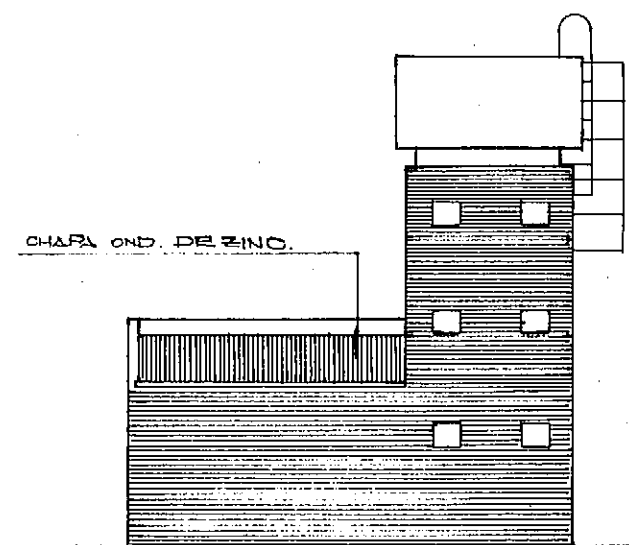


VISTA POSTERIOR





P.LOMA - P.NORTE - I.DE LOS PAJAROS

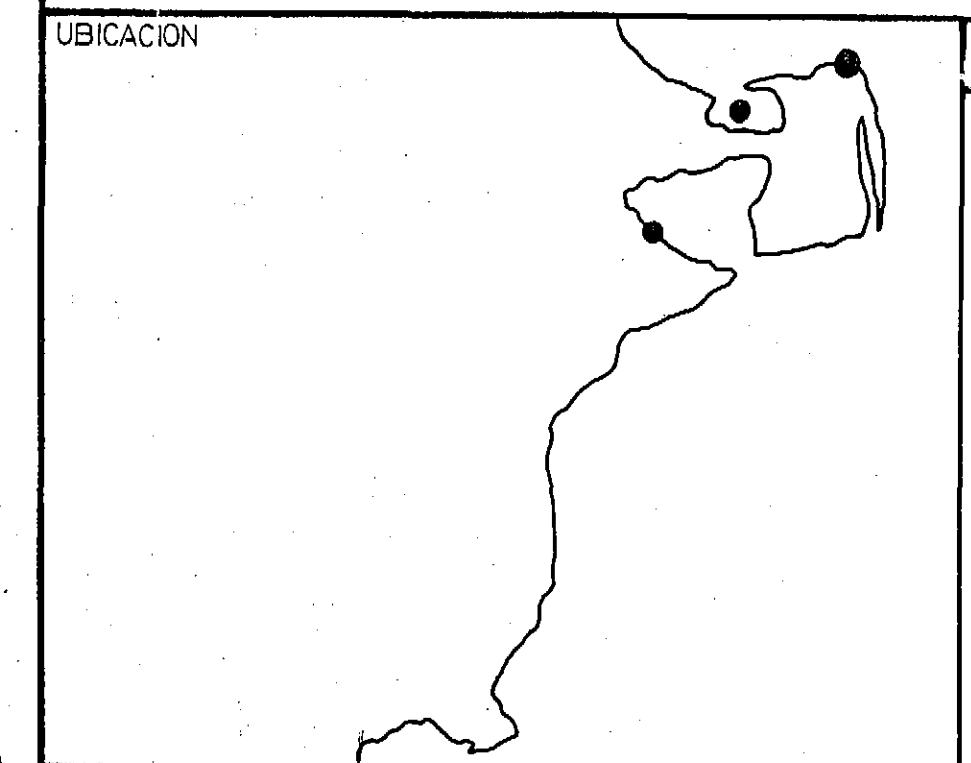

OBSERVACIONES


OBRAS EXISTENTES

PLANO


CASILLA DE INFORM.

Planta cortes esc.1:50


Fachadas esc. 1:100

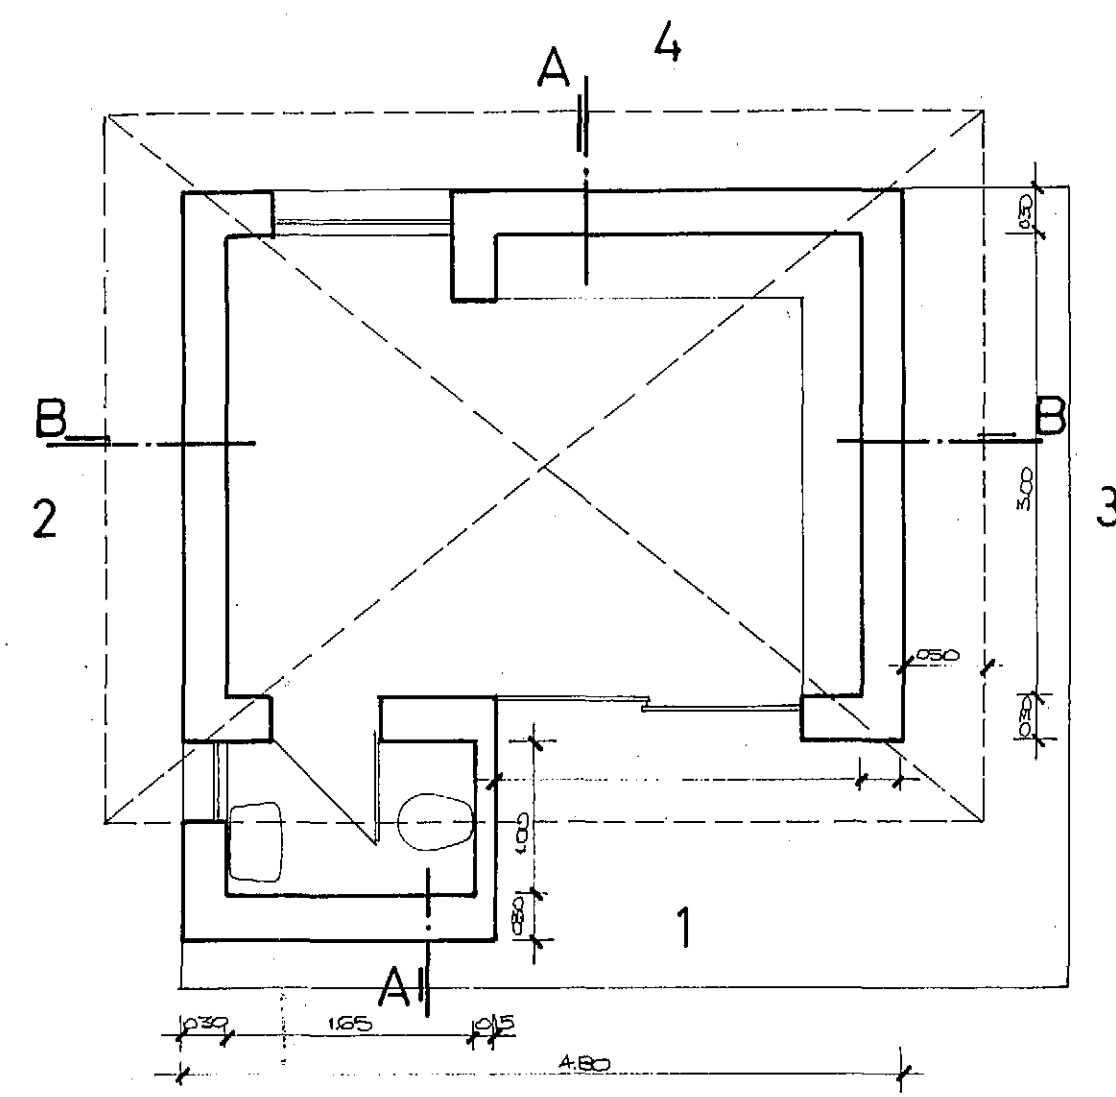


PLANTA

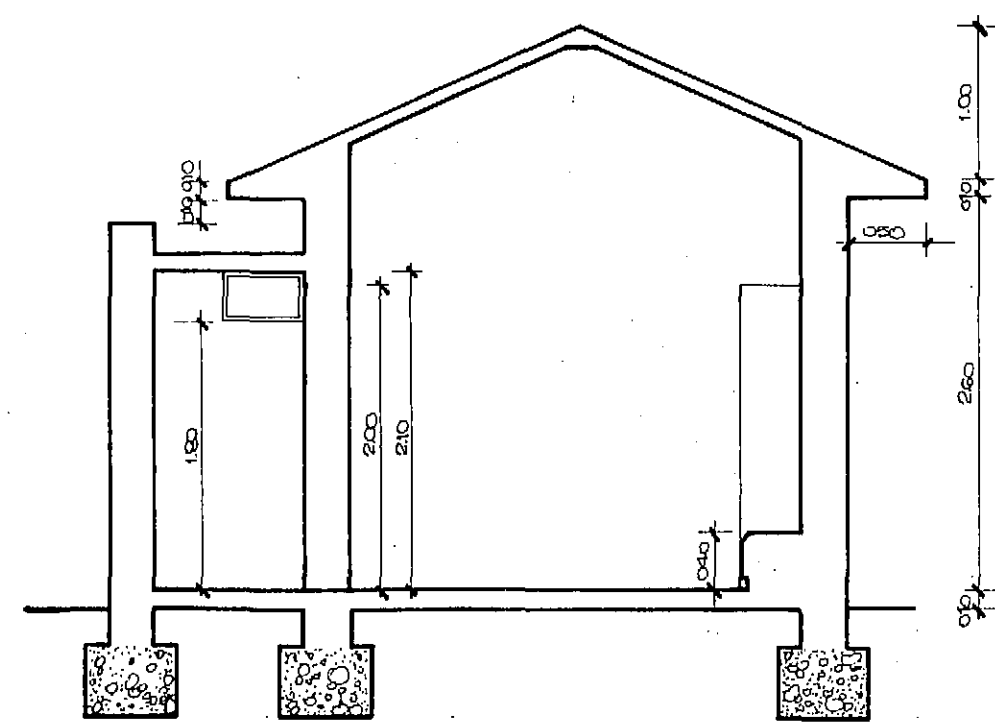


CORTE A-A

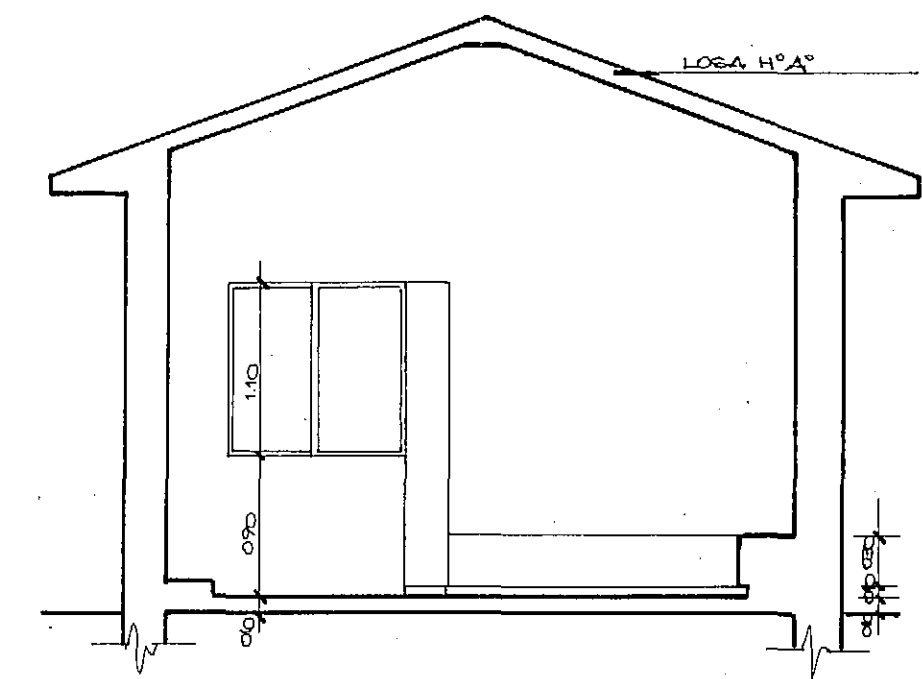


CORTE B-B

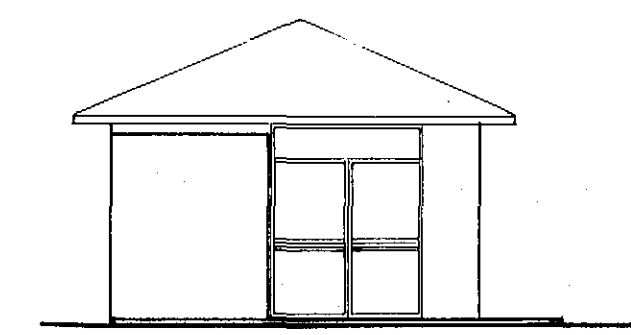


FACHADA 1

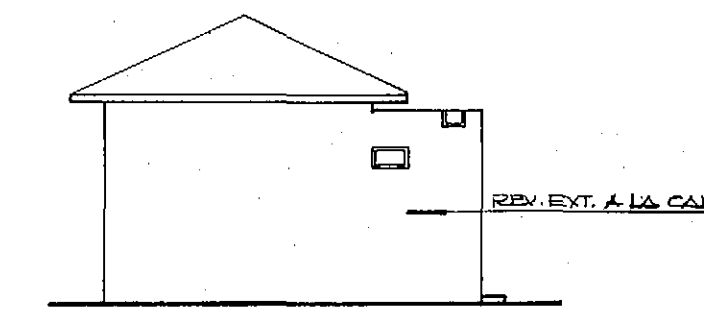


FACHADA 2

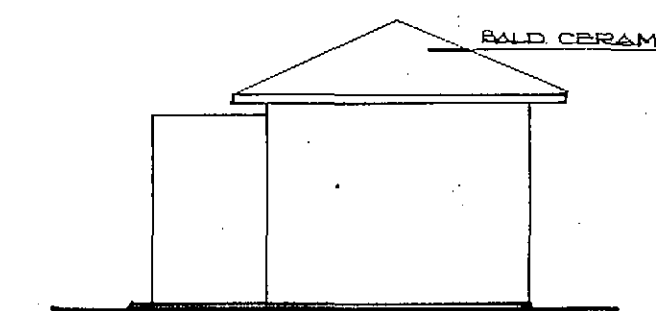


FACHADA 3

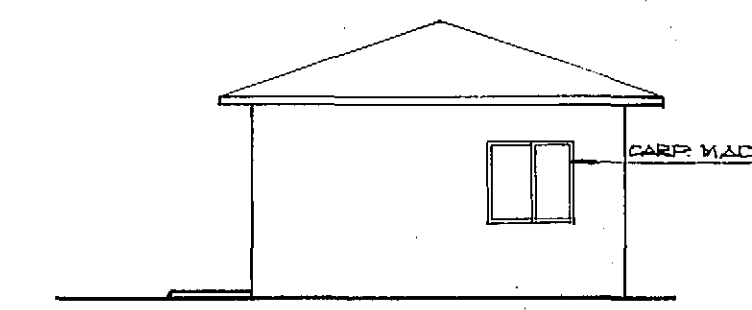


FACHADA 4

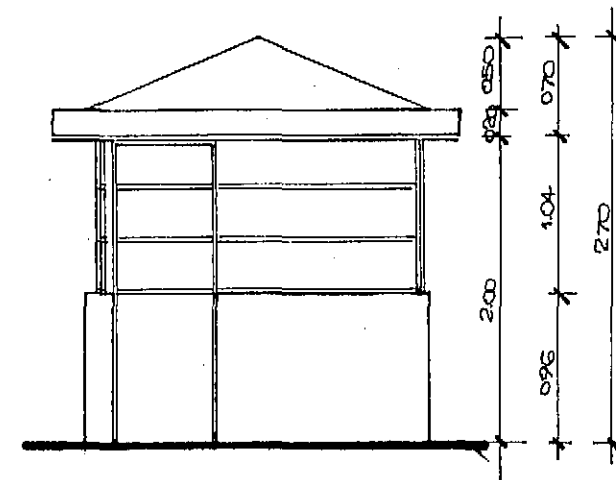

FACHADA

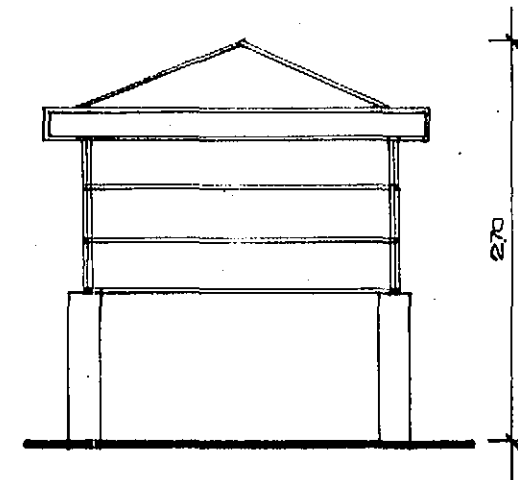

CORTE A - A

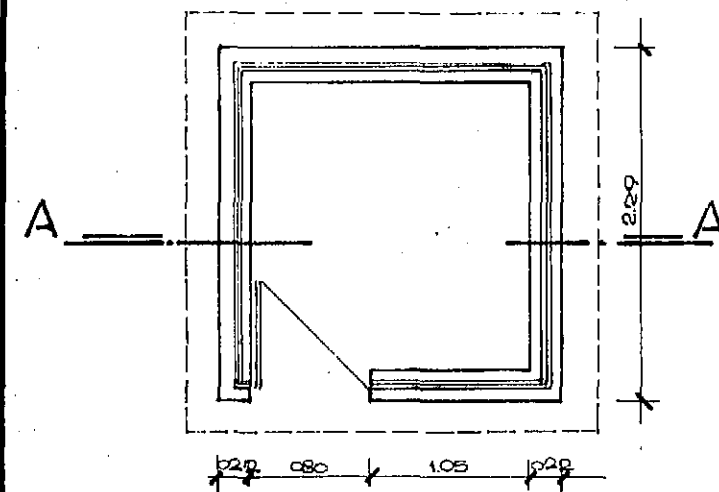


PLANTA

RESERVAS PROVINCIALES

## PUNTA NORTE - ITS.AMEGHINO

UBICACION

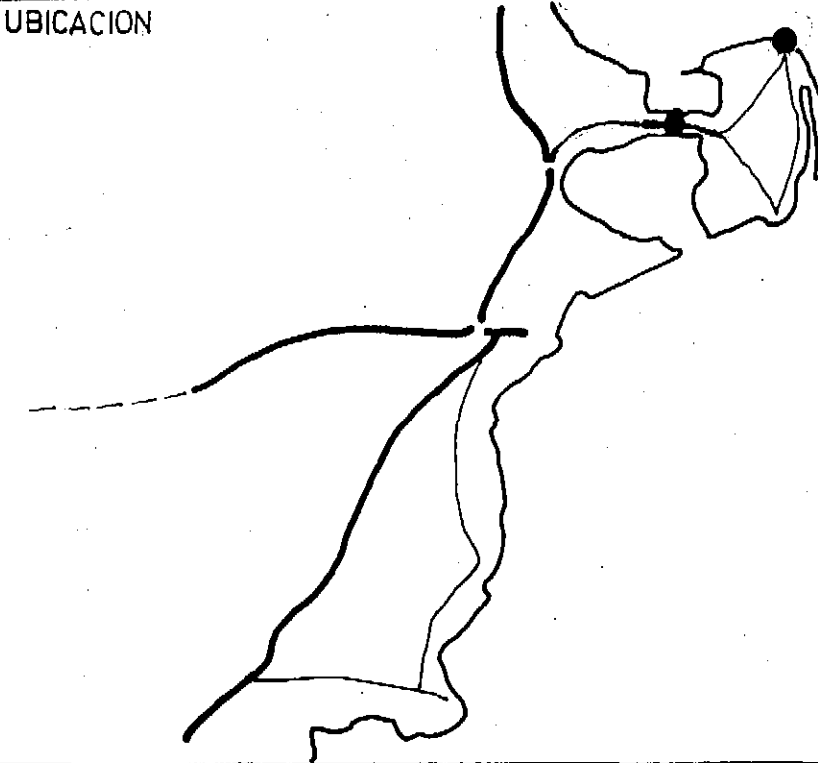

OBSERVACIONES

OBRAS EXISTENTES

PLANO

MIRADOR/OF. GUARD.

esc. 1:50

7



PUNTA NORTE

UBICACION







OBSERVACIONES

OBRAS EXISTENTES

PLANO

CANTINA  
Planta, esc. 1:50  
Corte, vistas, esc. 1:100

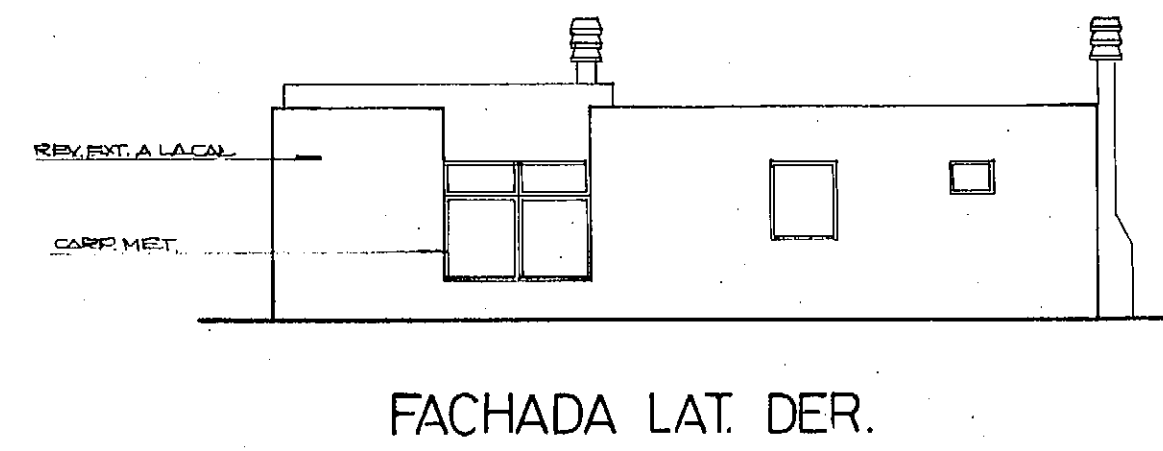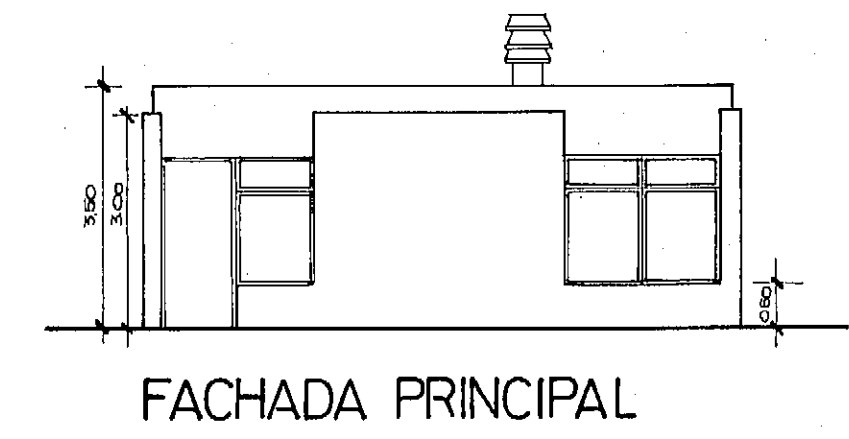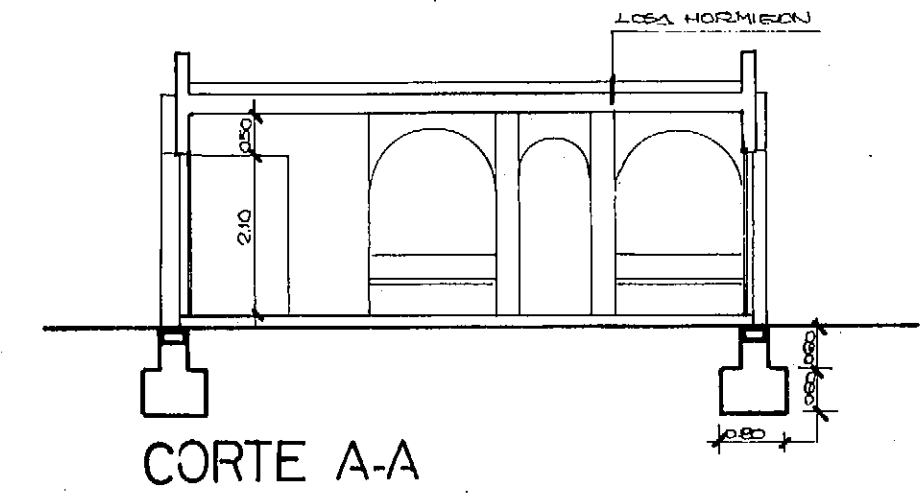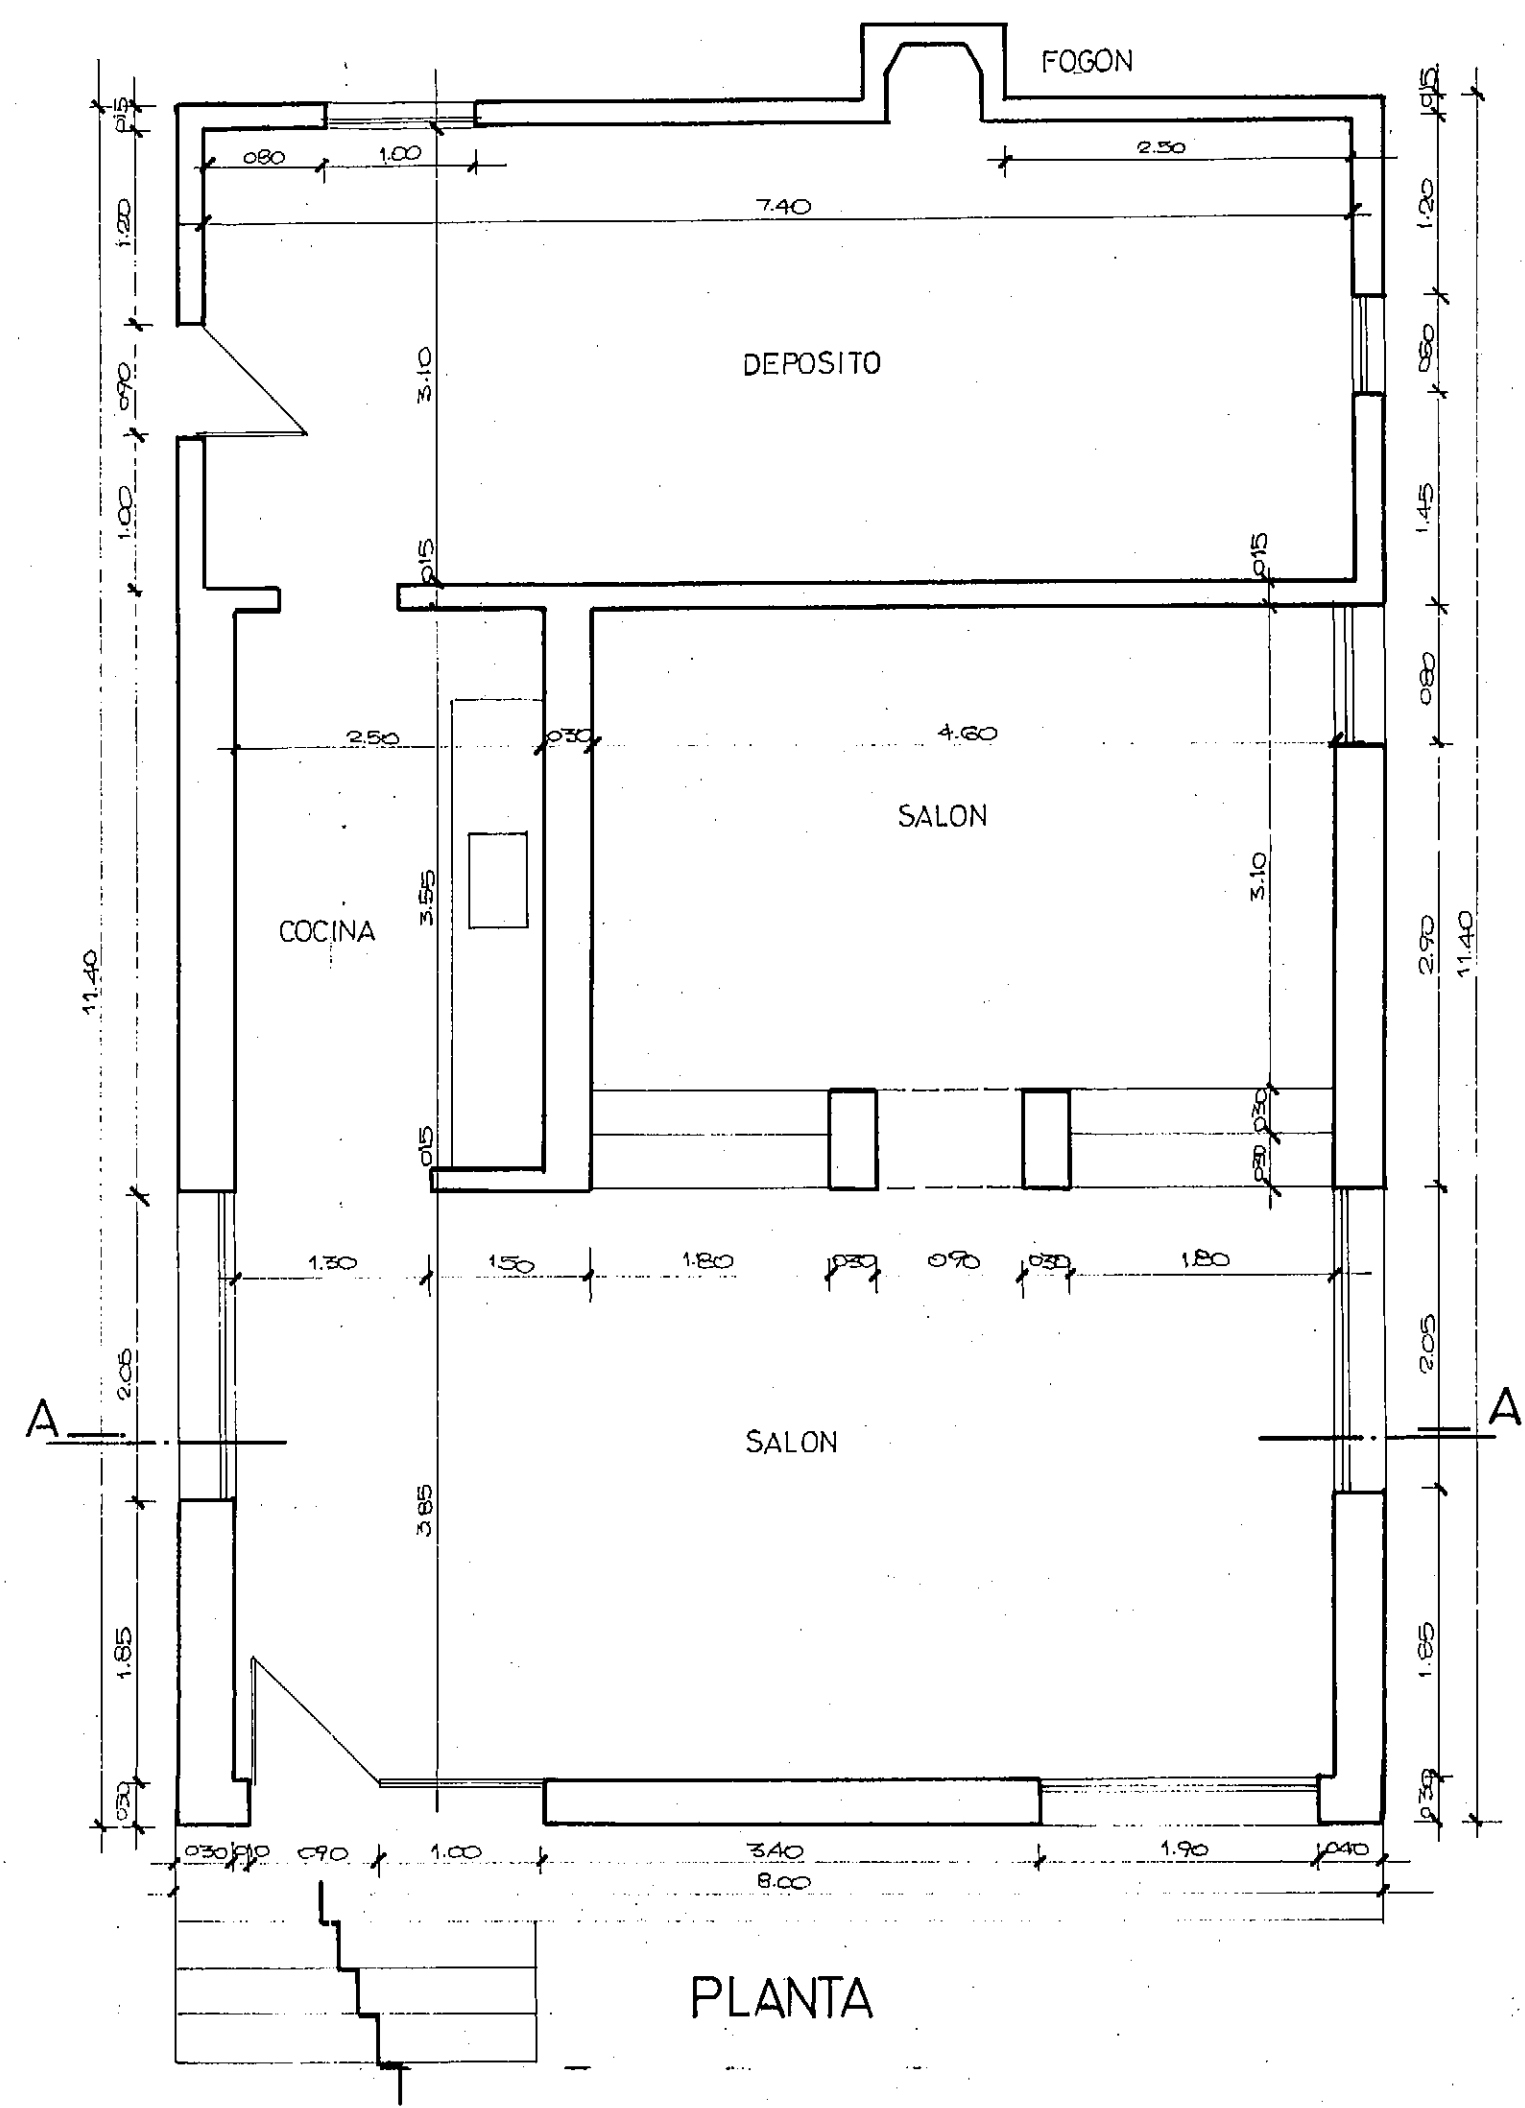

## PUNTA NORTE

UBICACION




OBSERVACIONES

OBRAS EXISTENTES


PLANO

GARAGE  
esc. 1:50


10

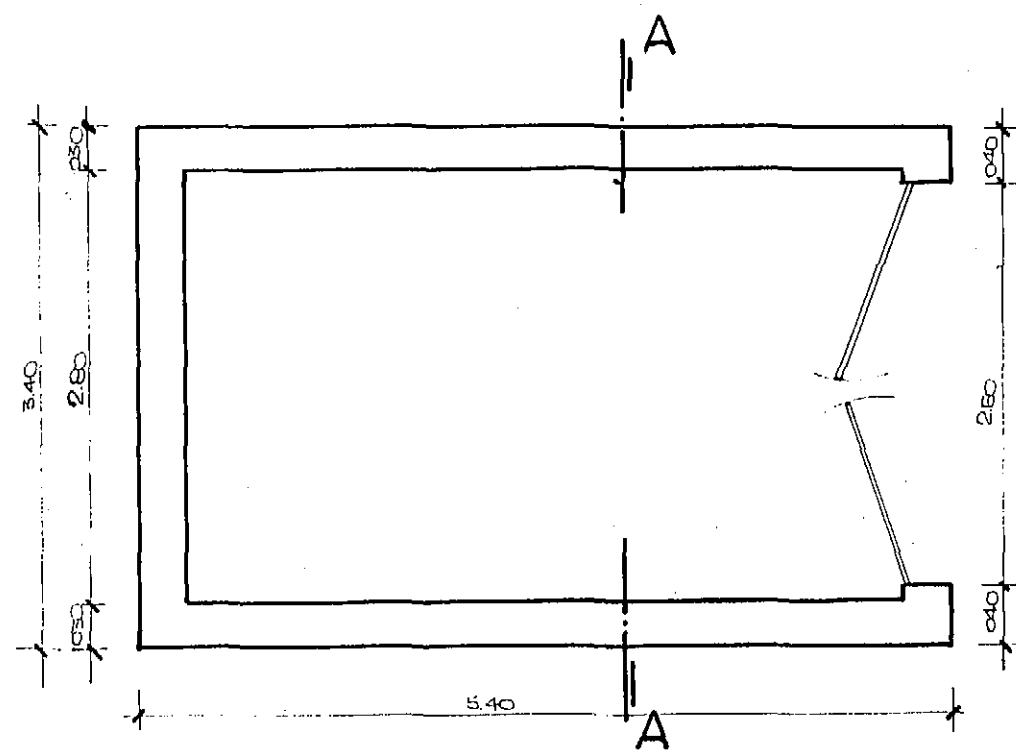


PLANTA

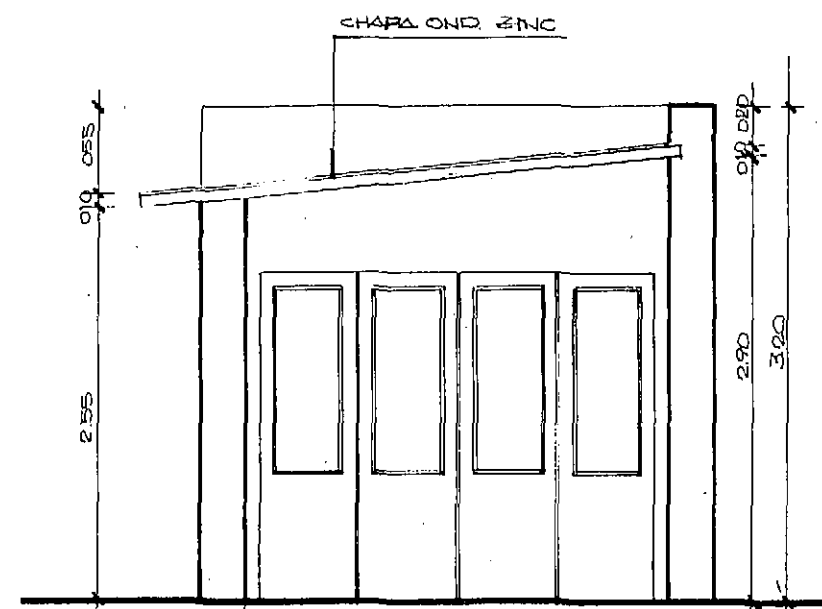

CORTE A - A

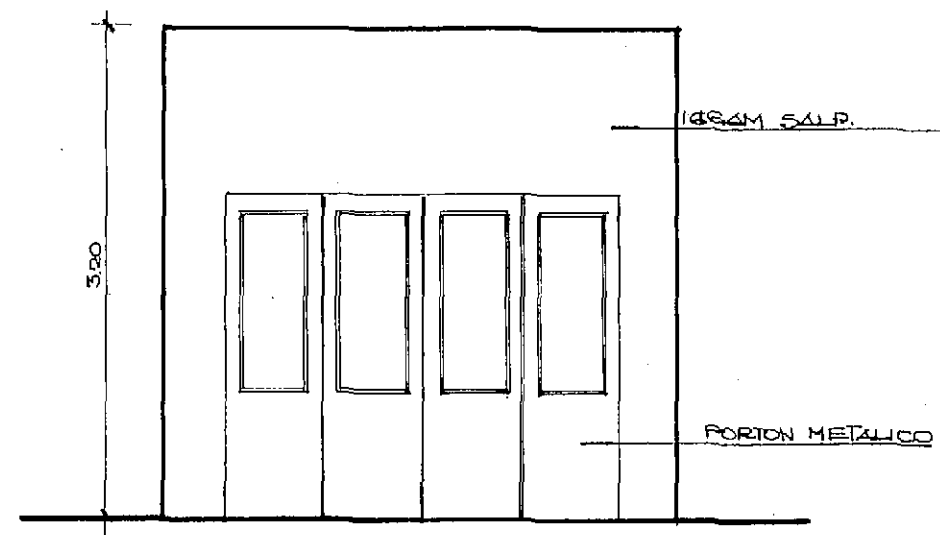

**RESERVA FAUNÍSTICA**  
**CABO DOS BAHIAS**

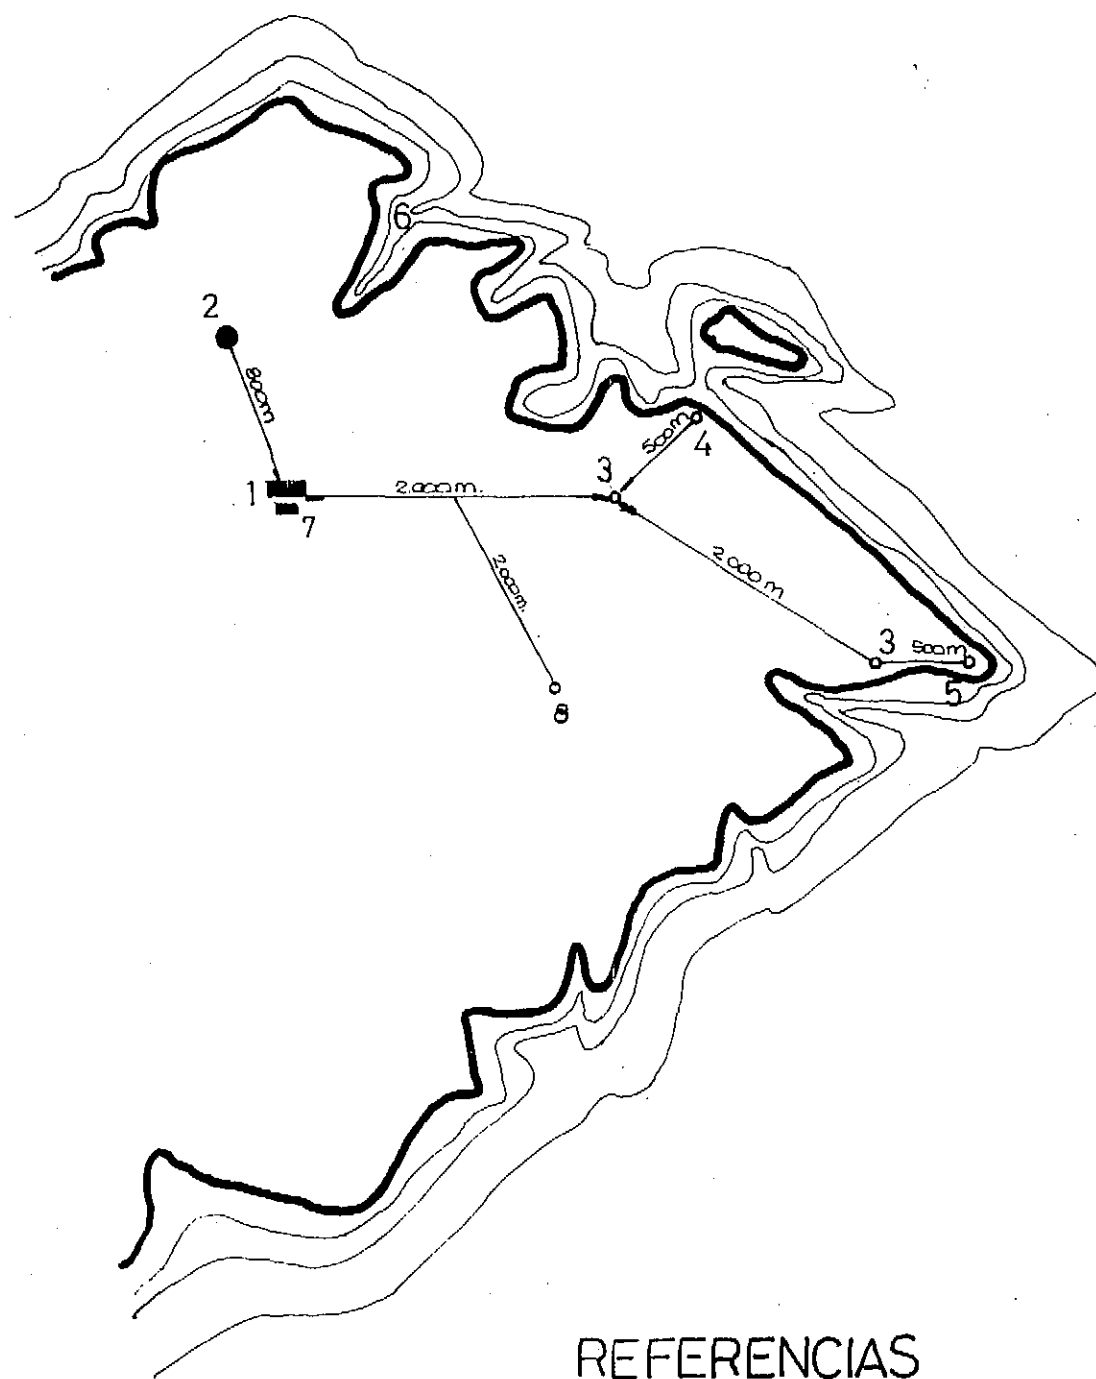


### REFERENCIAS

- 1.- CASA GUARDAFAUNA, UNIDAD SANITARIA
- 2.- CLUB NAUTICO YPF
- 3.- ESTACIONAMIENTO
- 4.- PINGÜINERA
- 5.- LOBERIA
- 6.- CALETA SARA
- 7.- CONSTRUCC. DE SERV.
- 8.- MANANTIAL

## RESERVAS PROVINCIALES

# CABO DOS BAHIAS

UBICACION

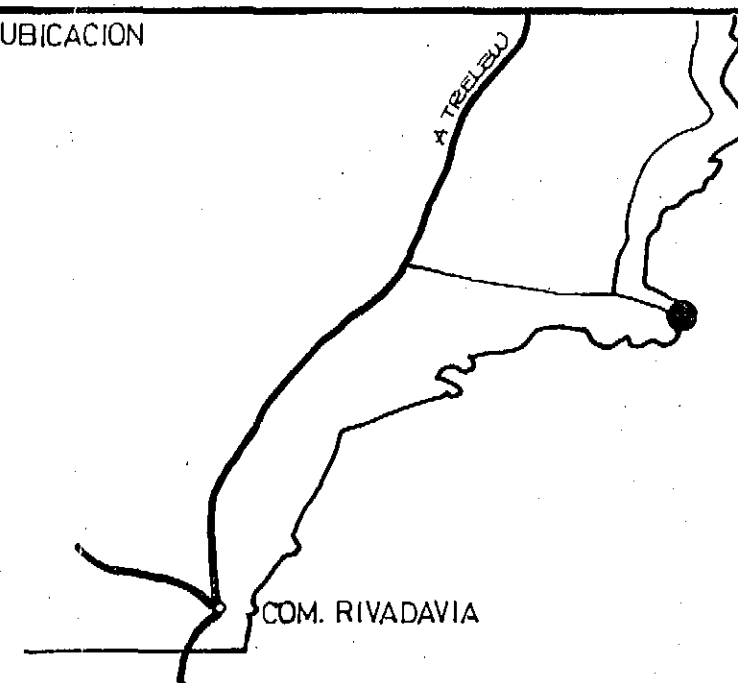

OBSERVACIONES

OBRAS EXISTENTES


PLANO

UBICACION


esc. 1:00

1




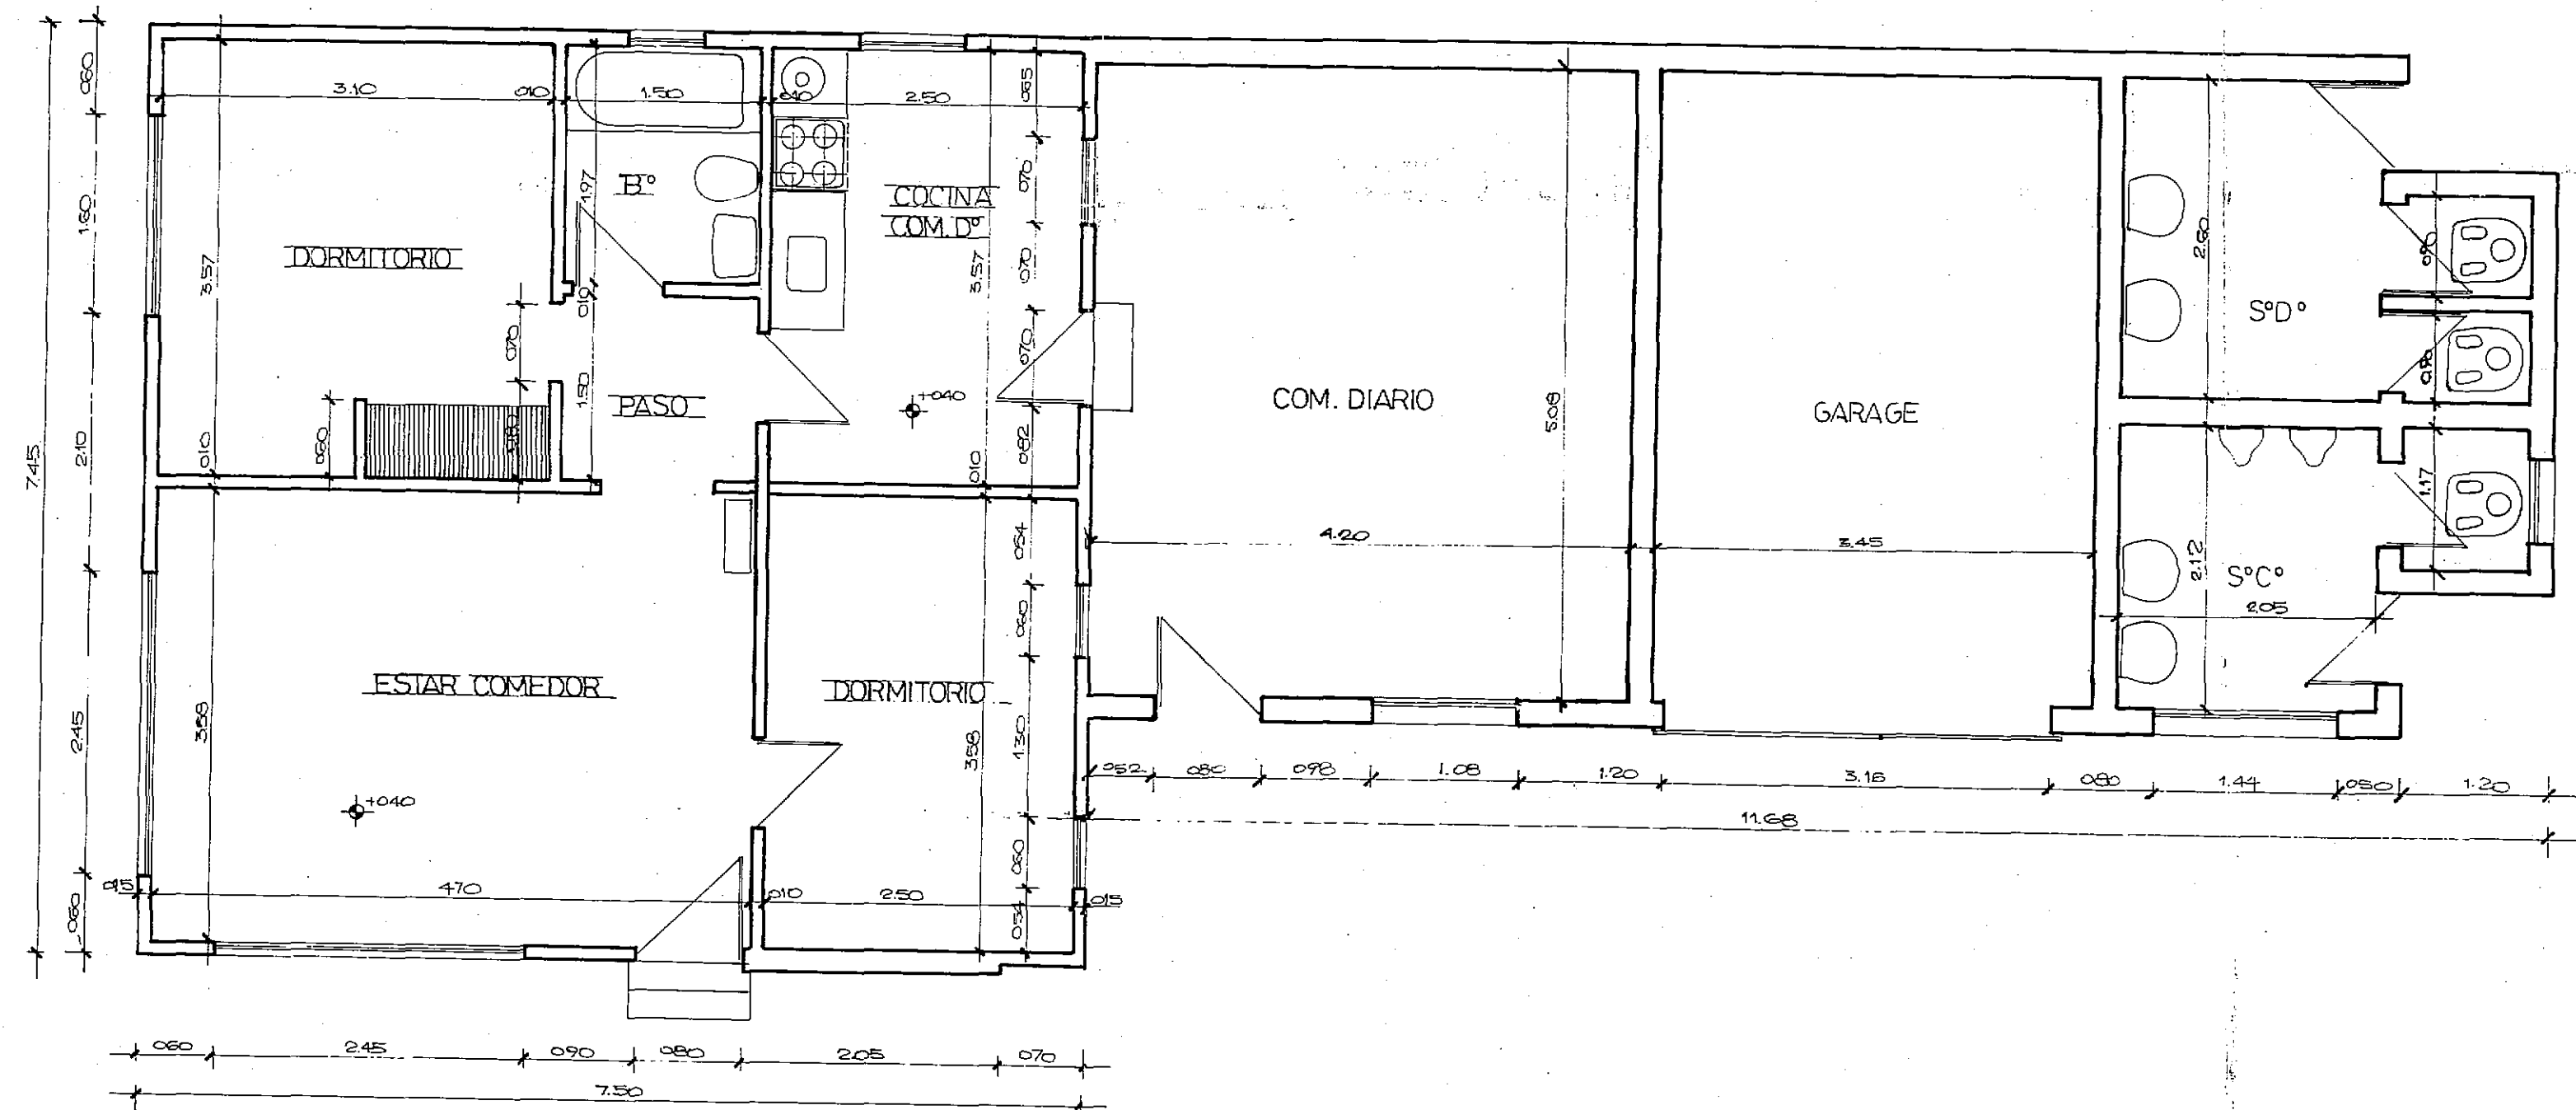


PLANTA

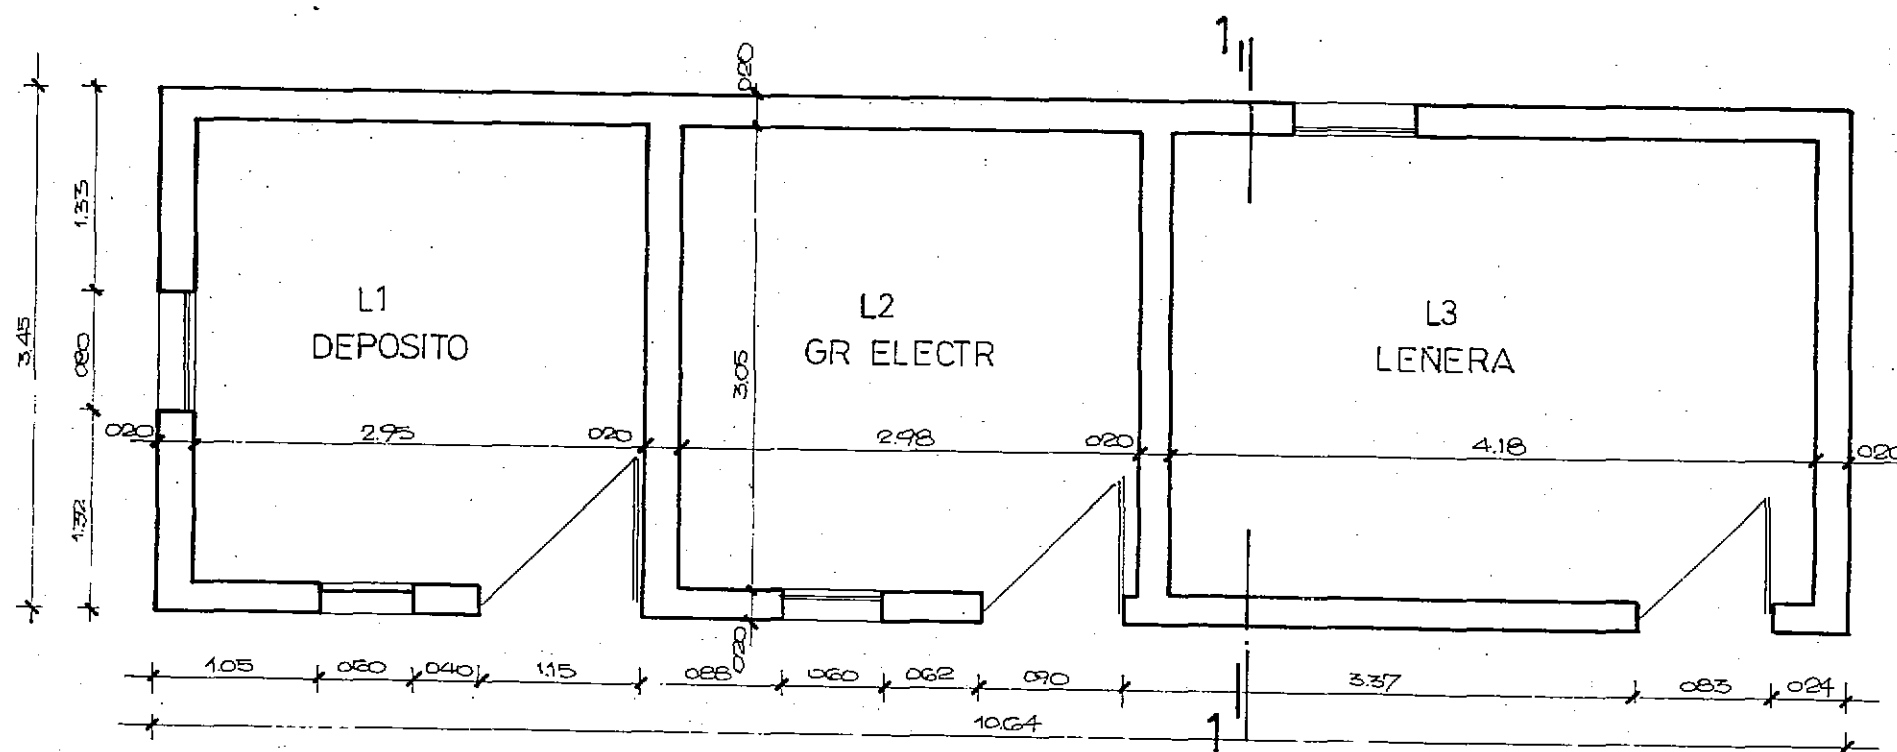


PLANTA SERV.

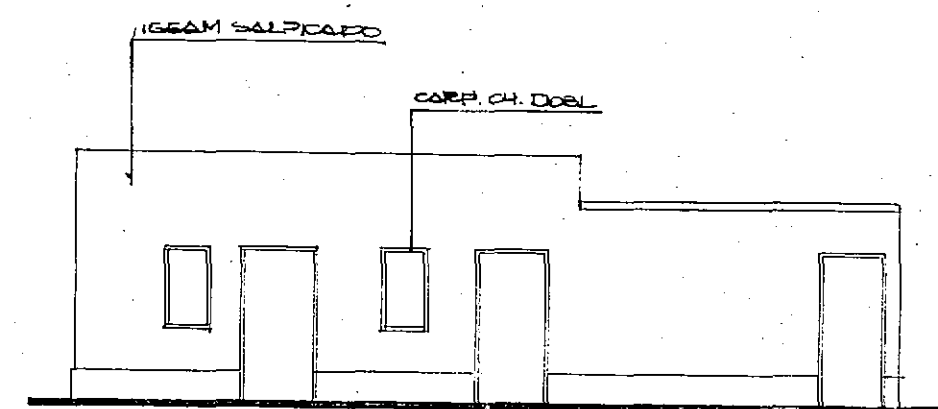


FACHADA PRINCIPAL

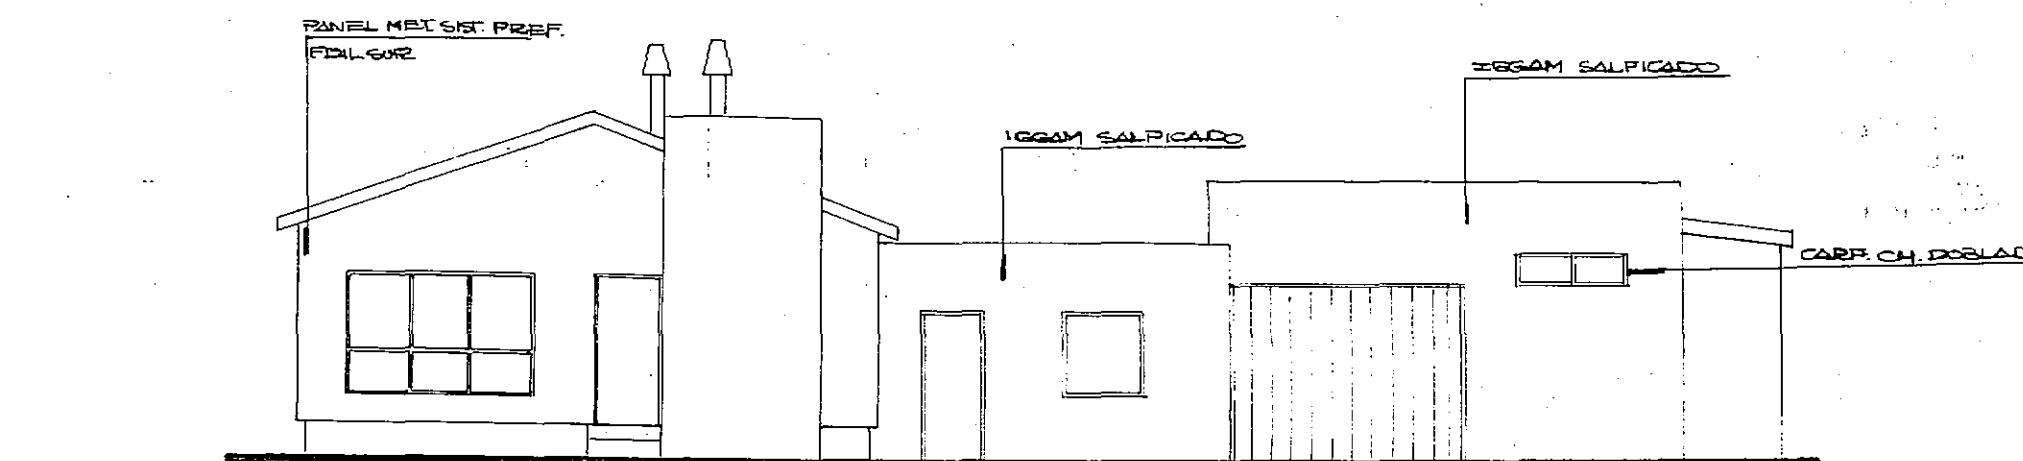


FACHADA PRINCIPAL

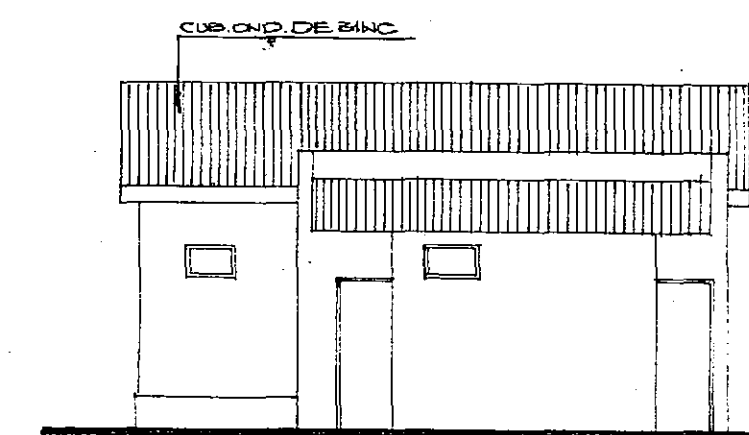


FACHADA LATERAL

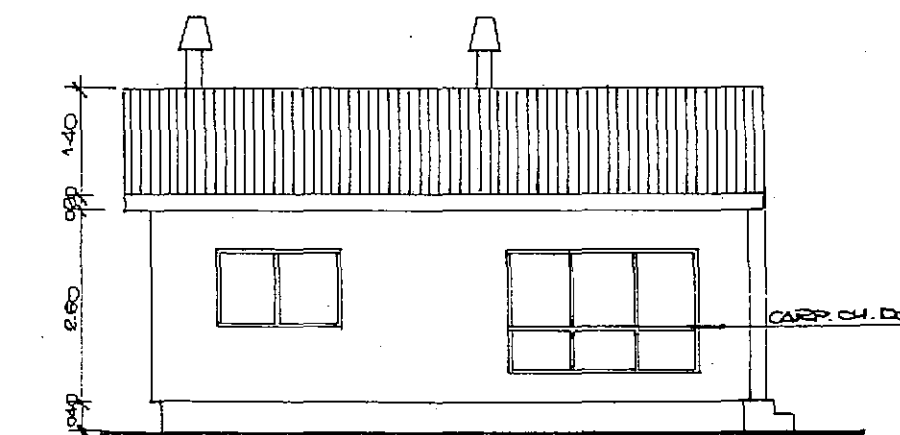


FACHADA LATERAL

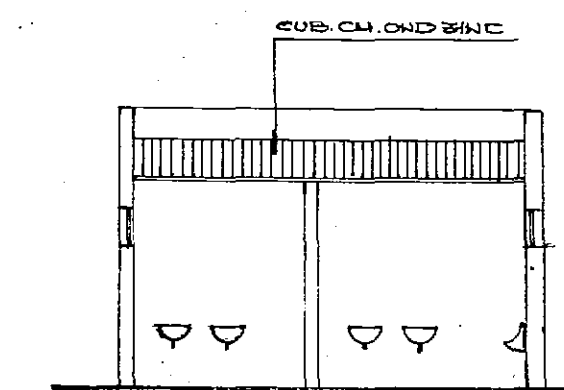

CORTE

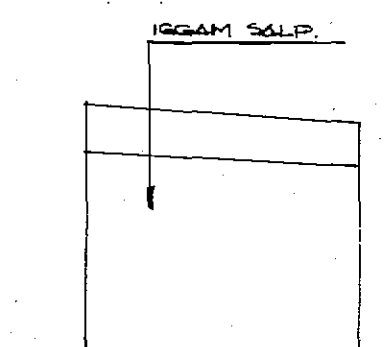


FACH. LAT

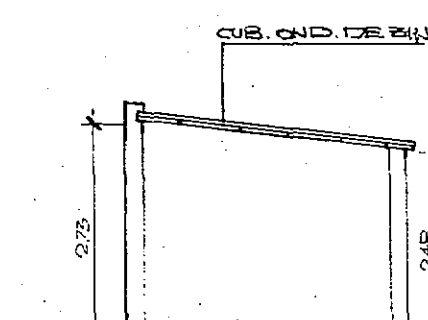

CORTE

RESERVAS PROVINCIALES  
CABO DOS BAHIAS

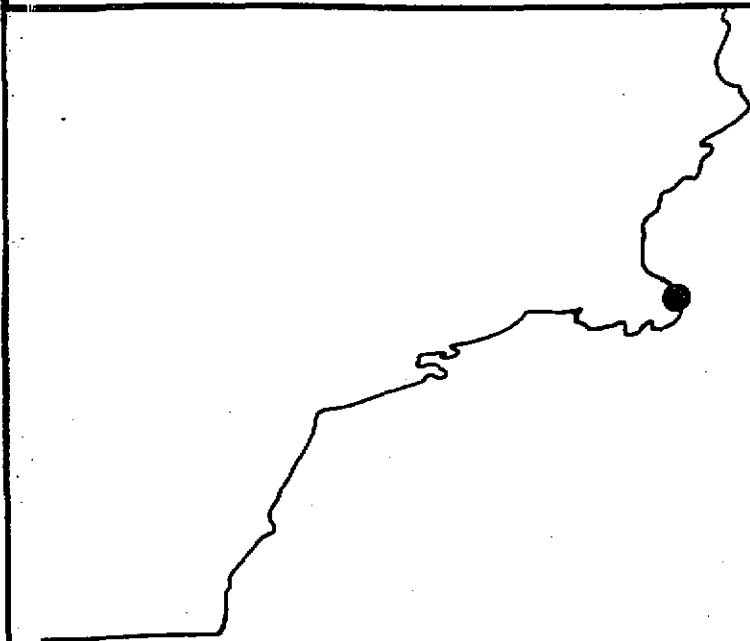

OBSERVACIONES

OBRAS EXISTENTES


PLANO

VIV. GUARDAFAUNA Y  
CONST. DE SERV.  
esc. 1:50 - 1:100

**RESERVA FAUNÍSTICA**  
**PUNTA PIRAMIDE**

# PUNTA PIRAMIDES

UBICACION

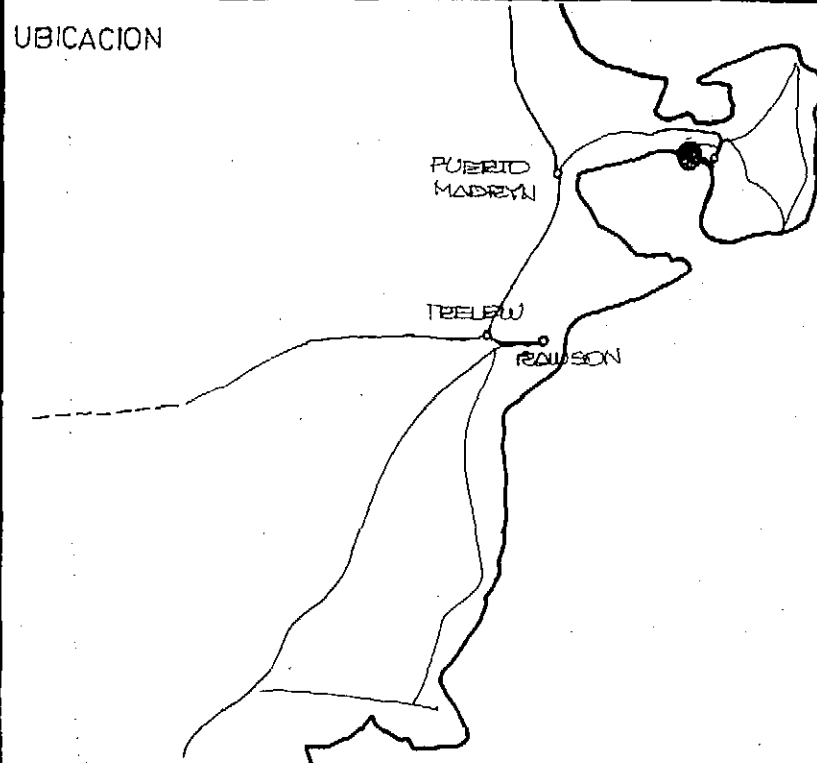

<div style="text-align: center;">OBSERVACIONES</div>
--


OBRAS EXISTENTES	
1	

PLANO

### UBICACION


esc.1:1000

1

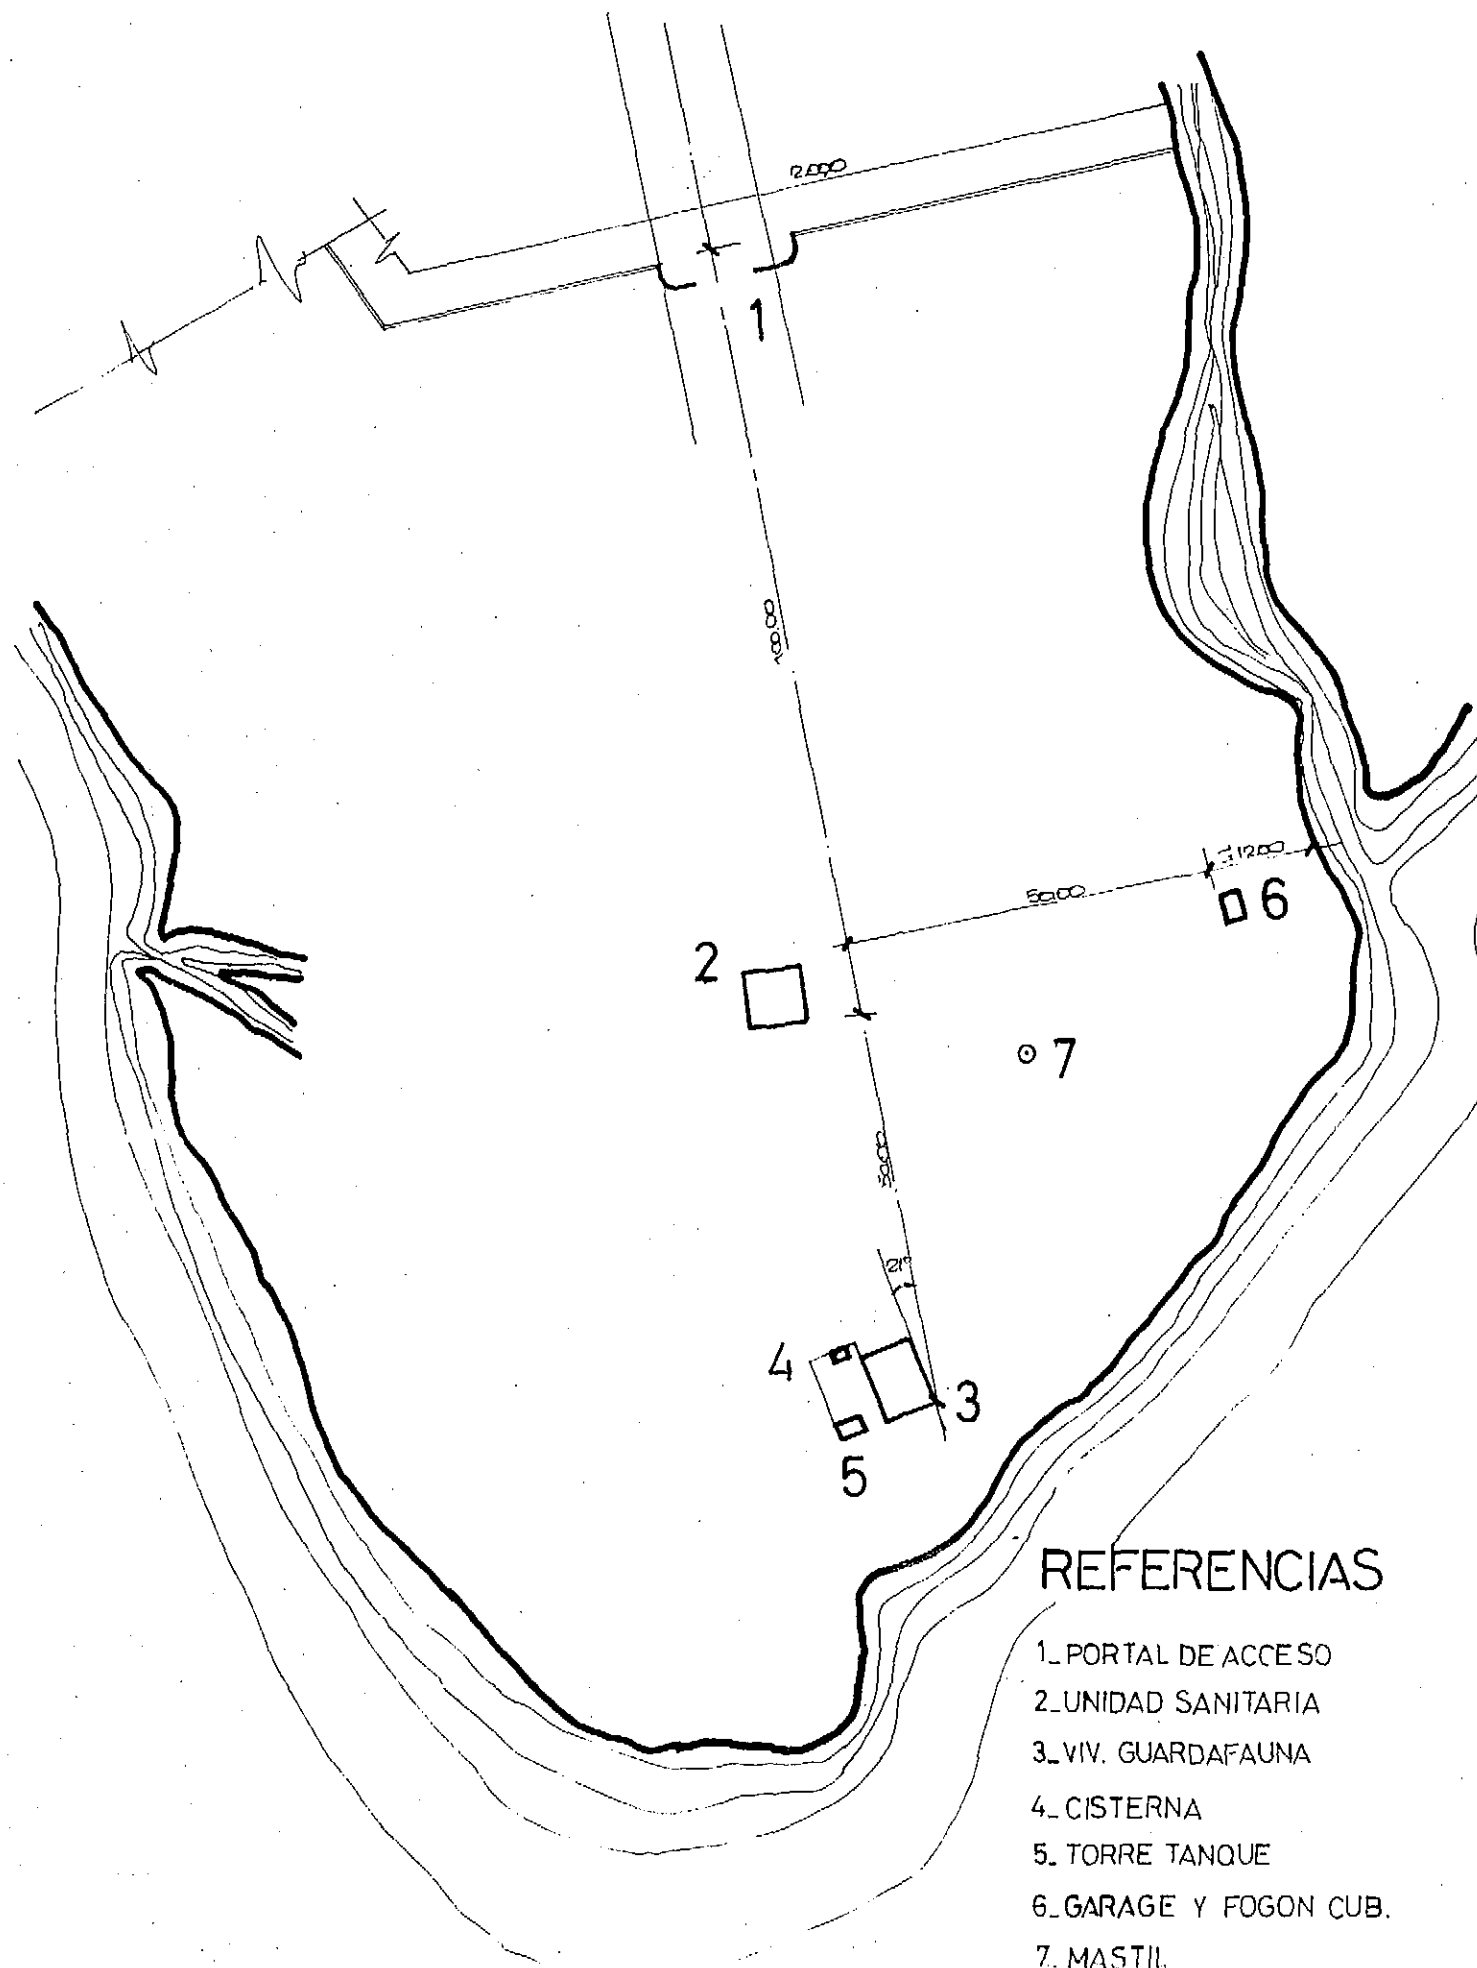


## REFERENCIAS


1. PORTAL DE ACCESO
2. UNIDAD SANITARIA
3. VIV. GUARDAFAUNA
4. CISTERNA
5. TORRE TANQUE
6. GARAGE Y FOGON CUB.
7. MASTIL

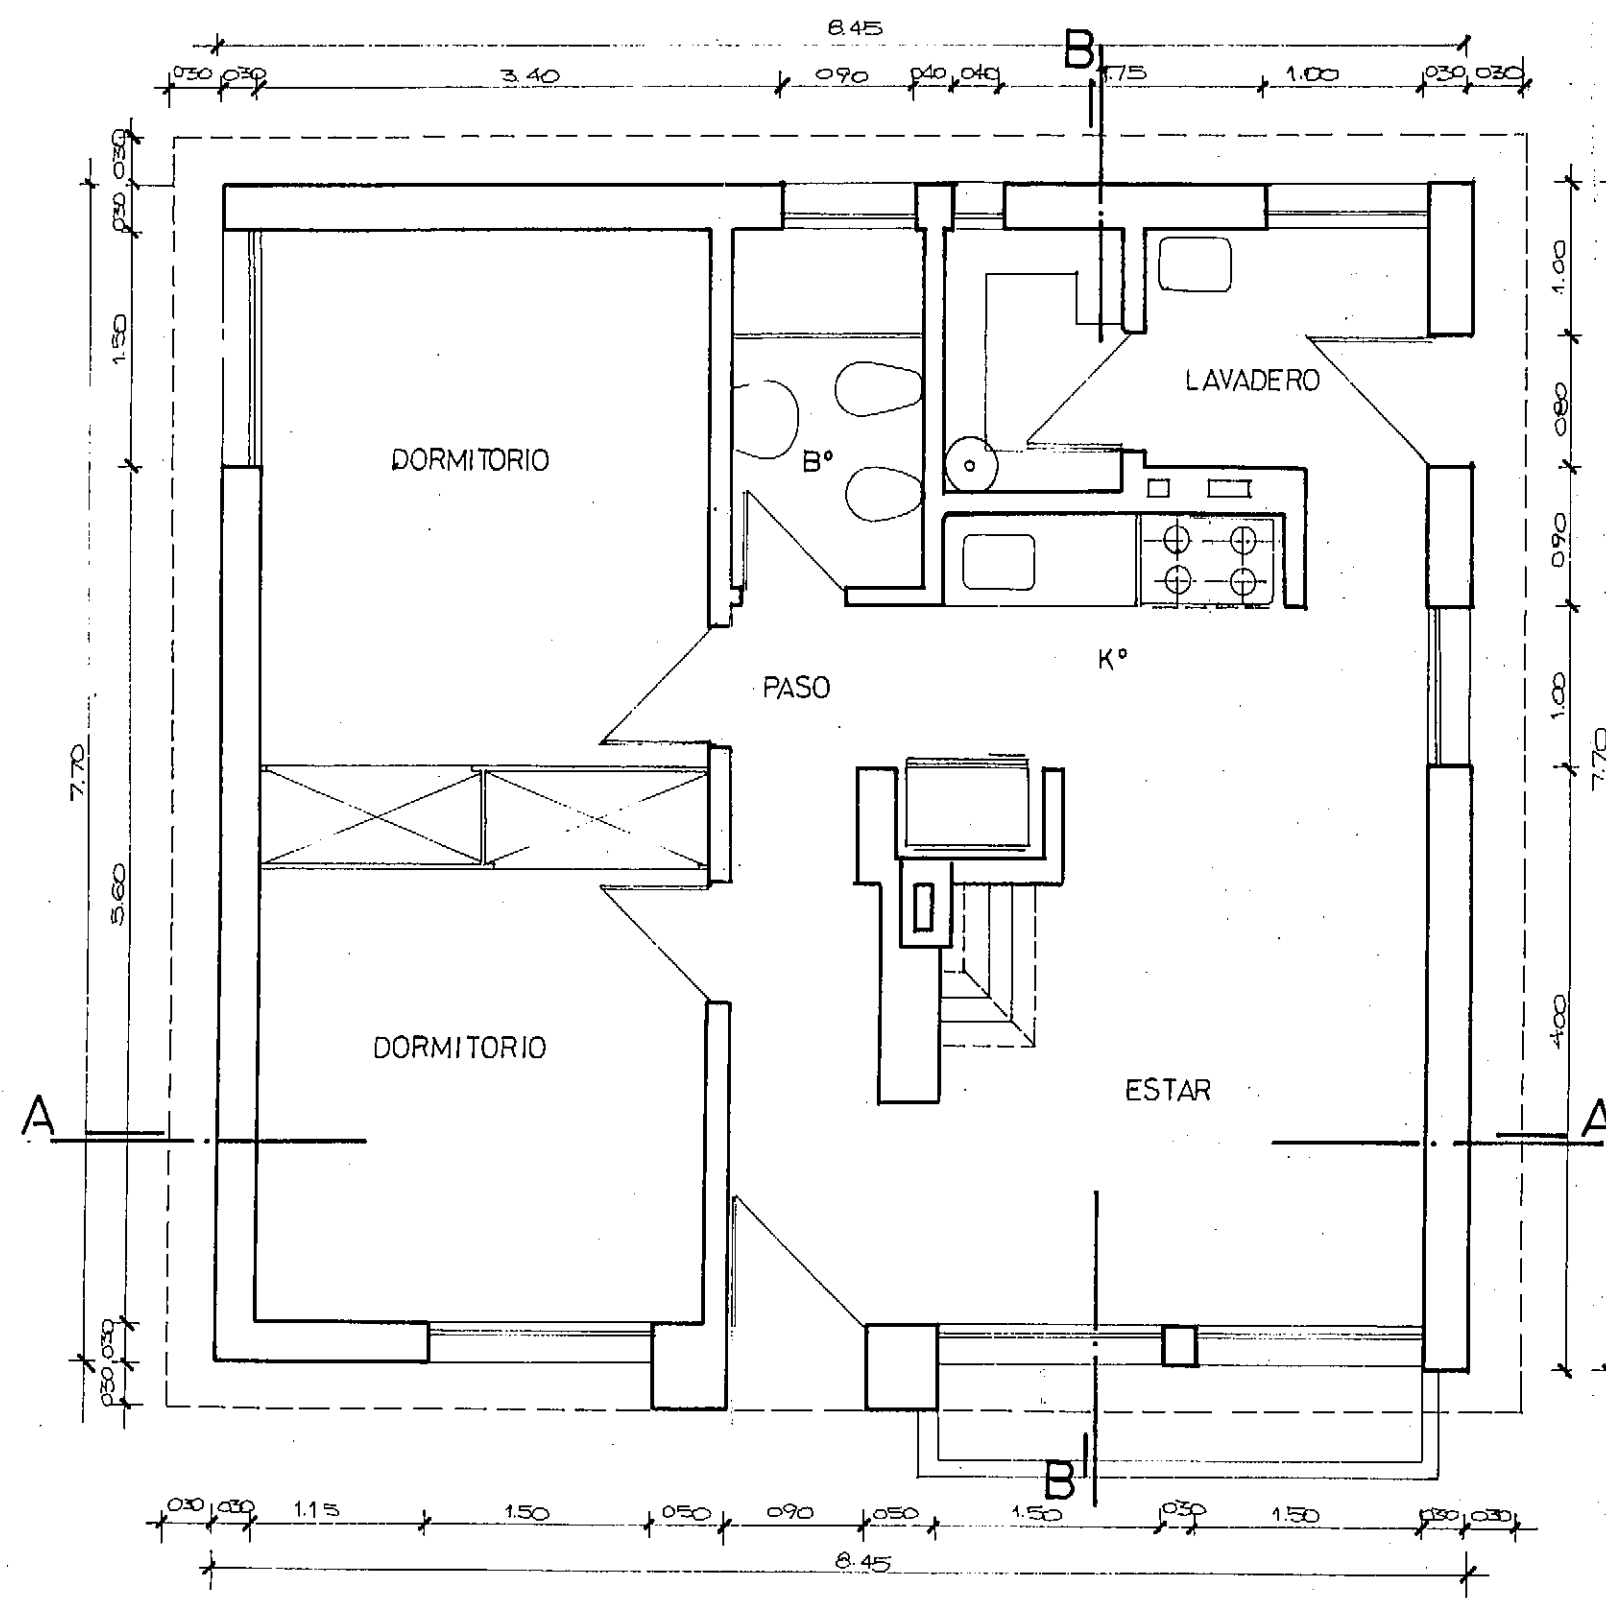


PLANTA

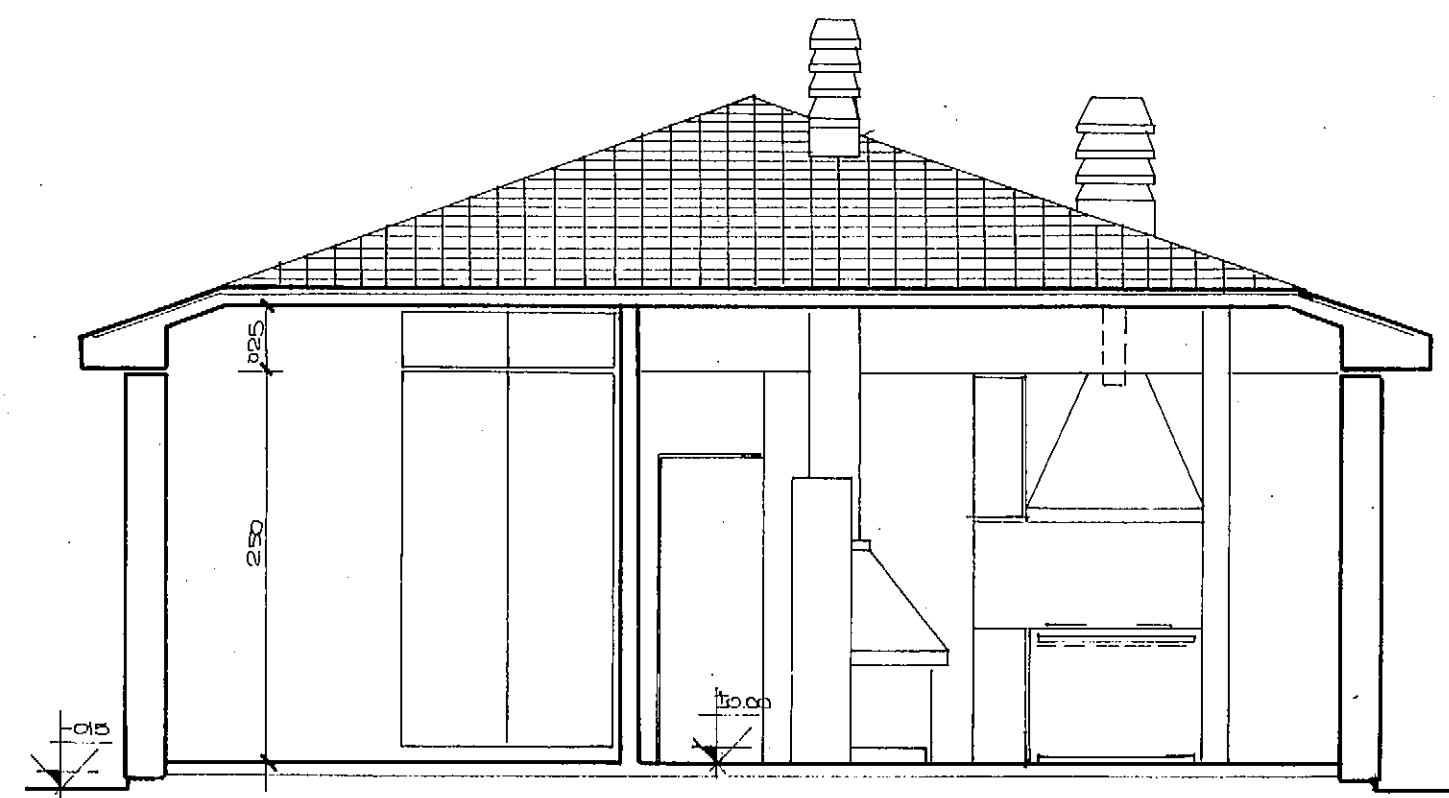


CORTE A-A

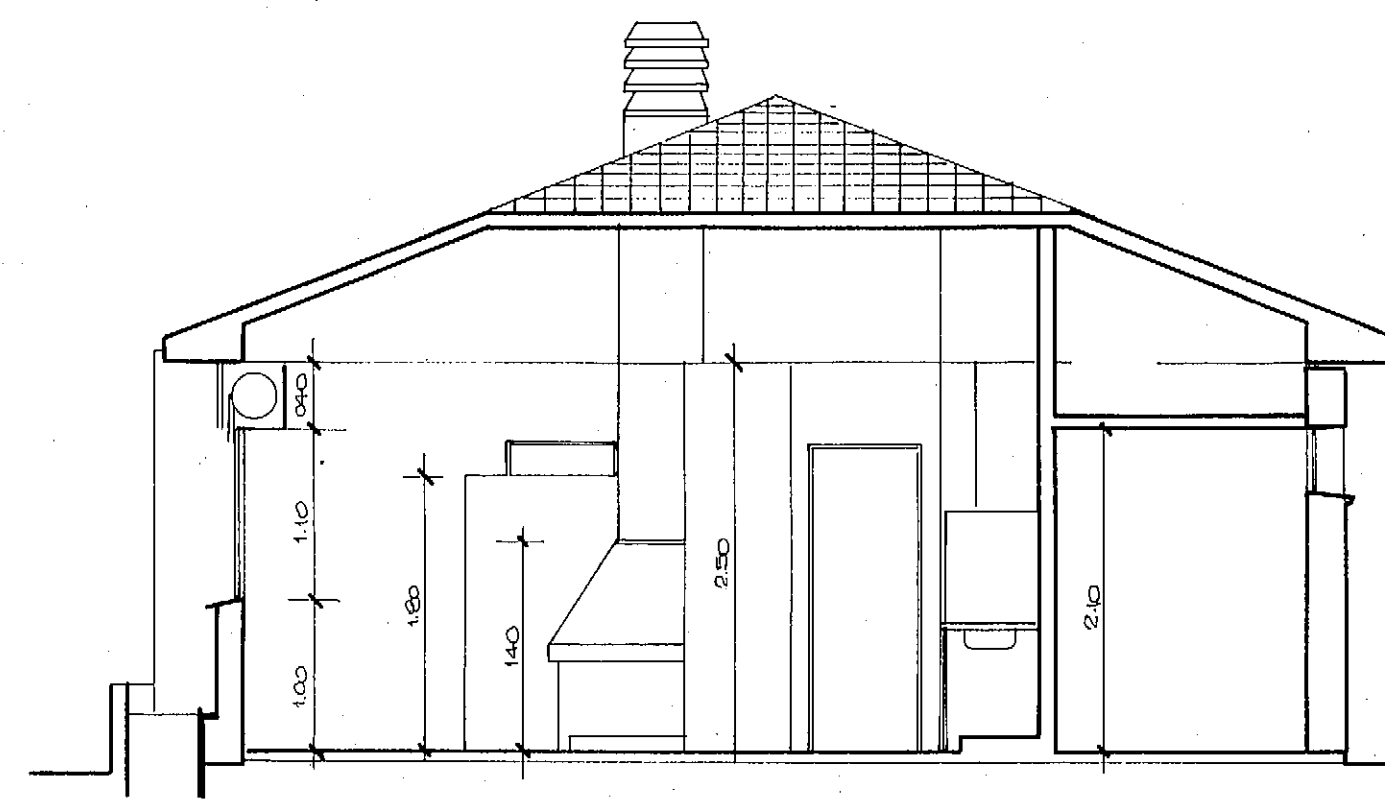


CORTE B-B

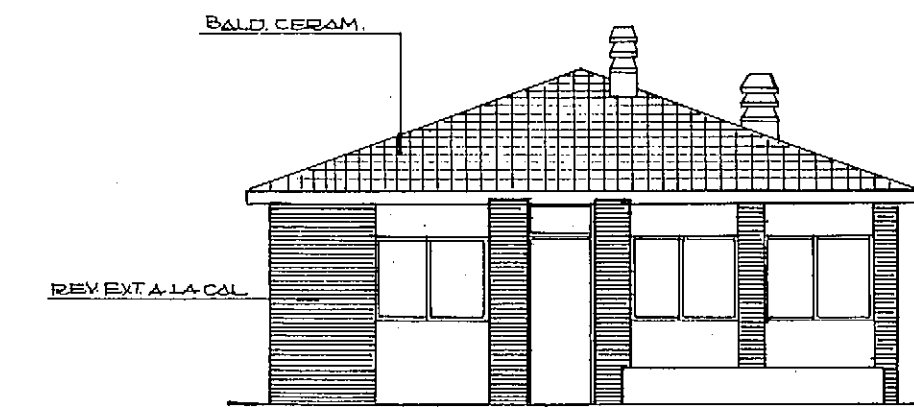


FACHADA PRINCIPAL

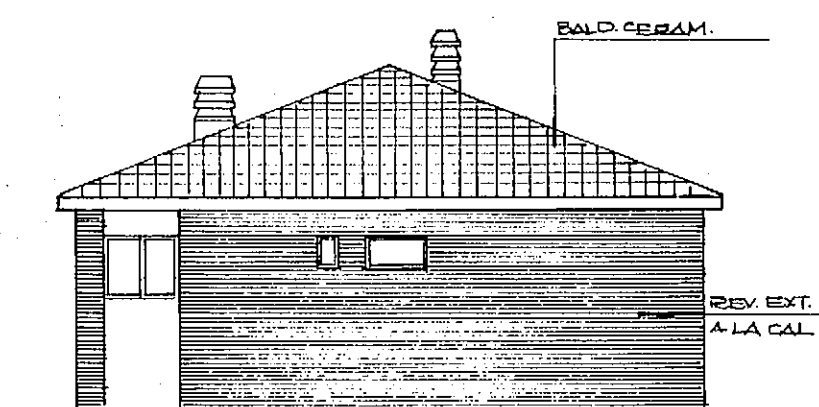

FACHADA POSTERIOR

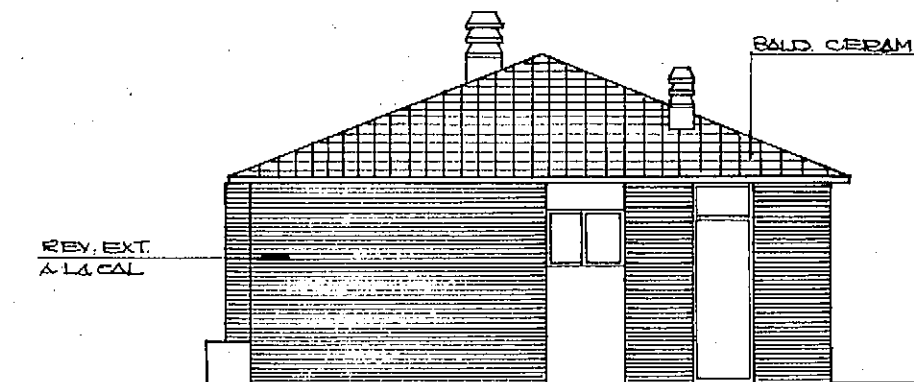

FACHADA LAT. DERECHA

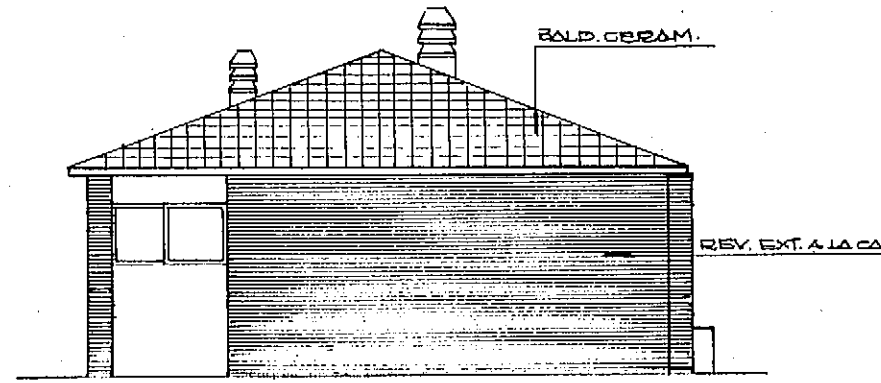

FACHADA LAT. IZQUIERDA

RESERVAS PROVINCIALES	
P.N.T.E.-P.LOMA-I. PAJAROS-P. PIRAMIDES-	
UBICACION	
OBSERVACIONES	
OBRAS EXISTENTES	
PLANO	
VIV. GUARDAFAUNA	
Planta, cortes esc. 1:50	
Vistas esc. 1:100	
2	

P. LOMA - PTA PIRAMIDES - I. DE LOS PAJAROS

UBICACION



OBSERVACIONES



OBRAS EXISTENTES

PLANO


UNIDAD SANITARIA

esc. 1:50 y 1:100


3

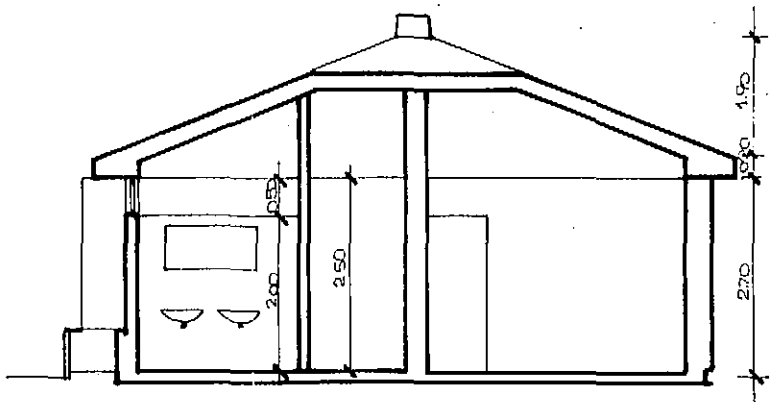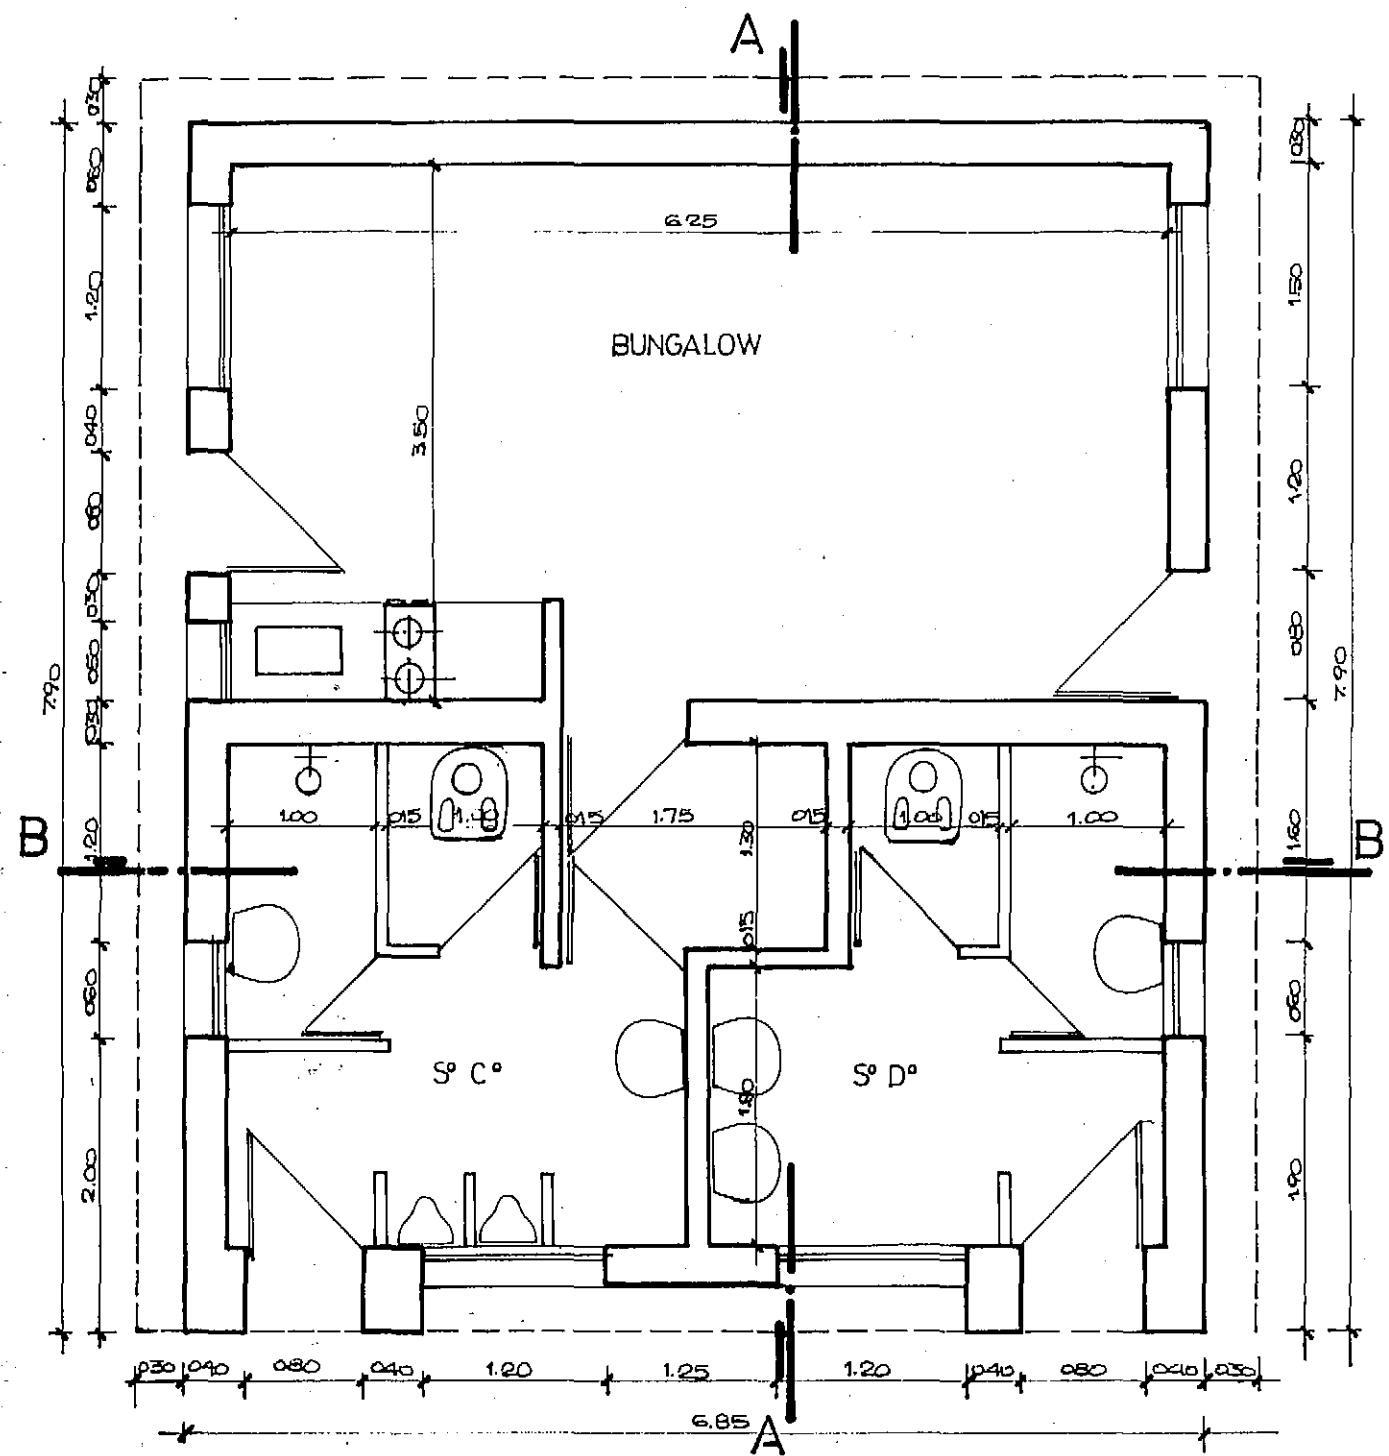


CORTE A - A

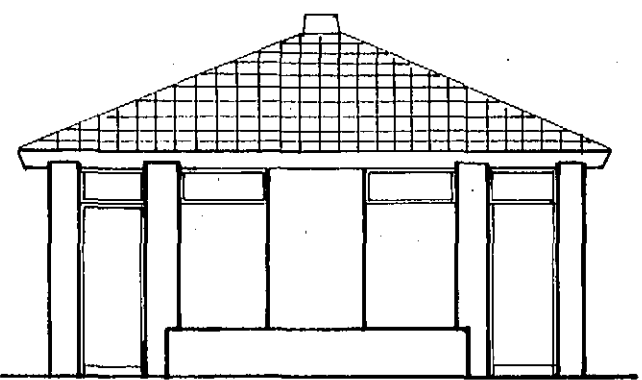


FACHADA PRINCIPAL

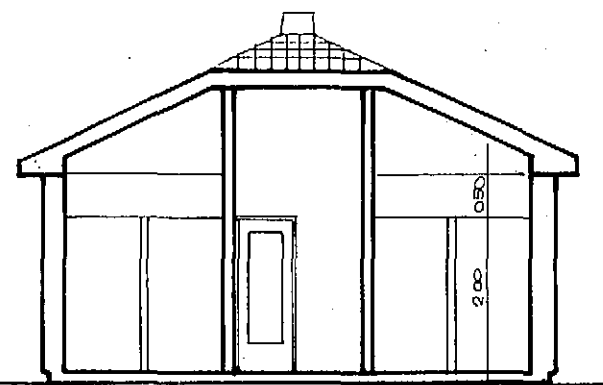


CORTE B - B

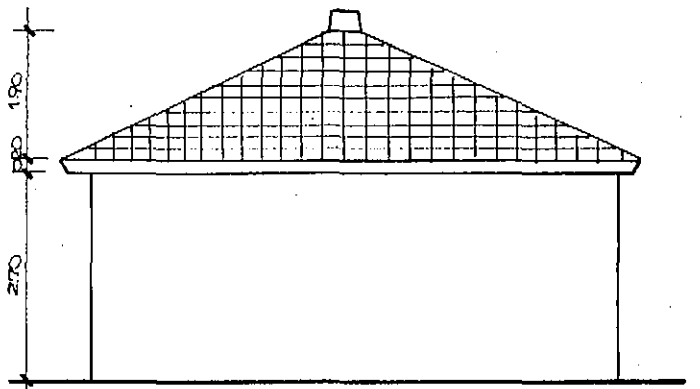


FACHADA POSTERIOR

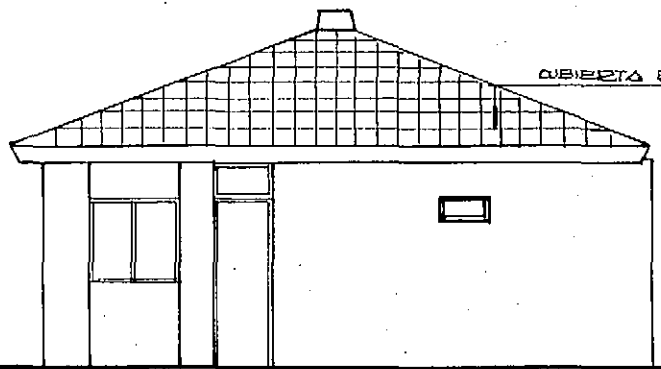


FACHADA LAT. IZQ

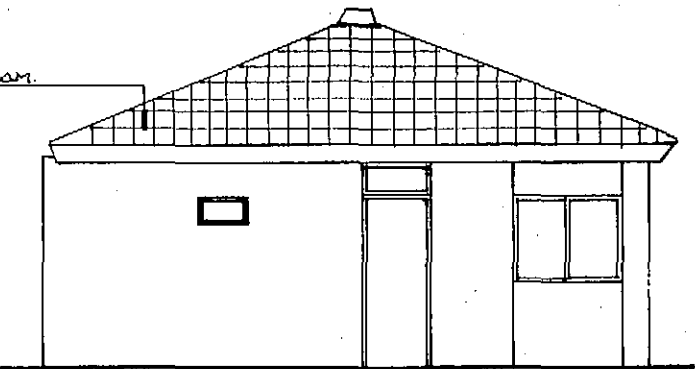


FACHADA LAT. DERECHA

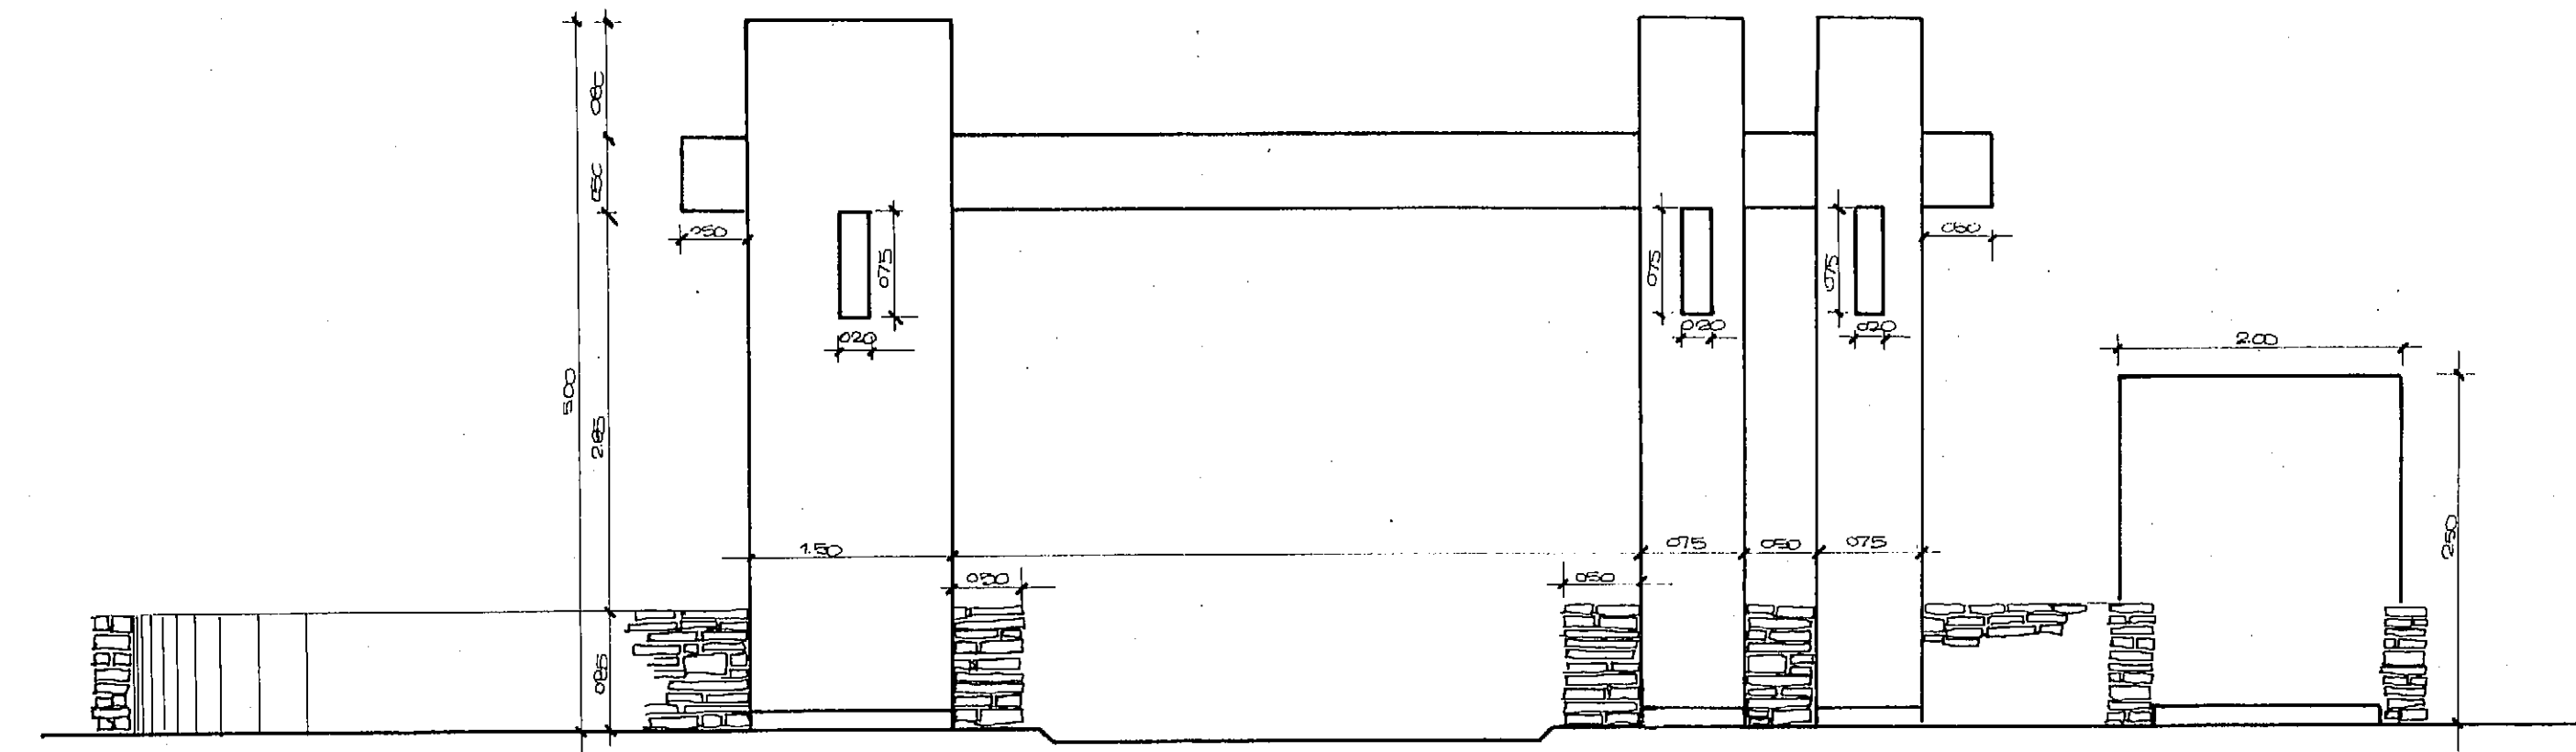

VISTA

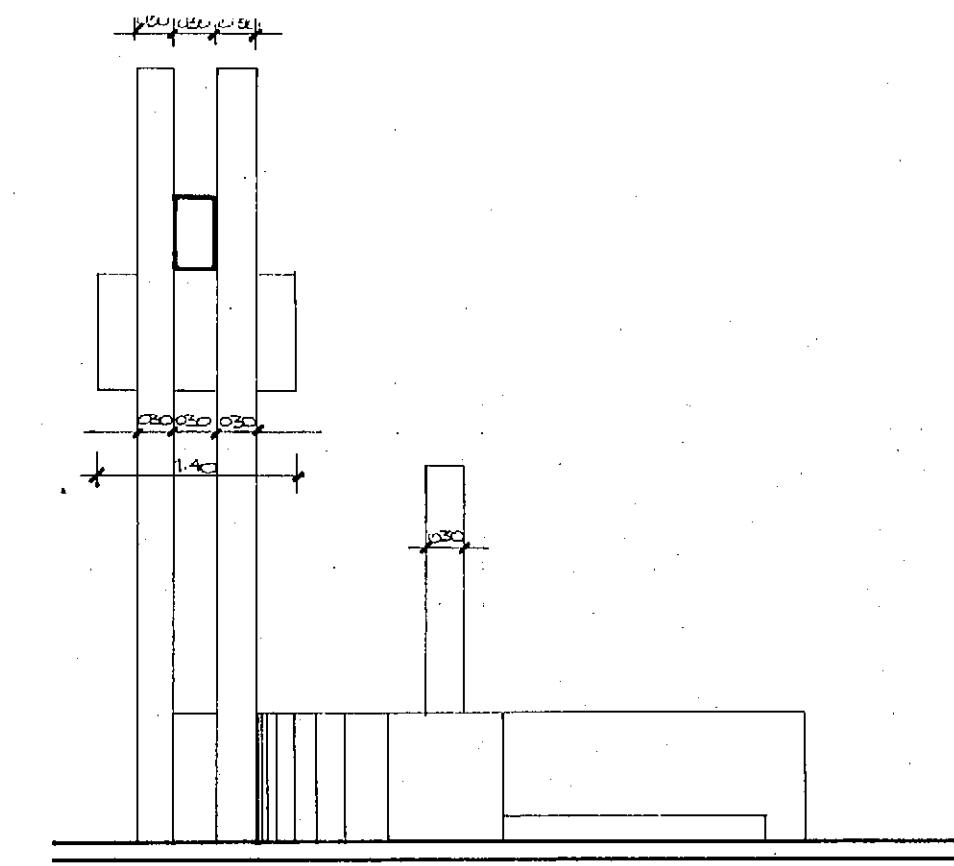

CORTE A-A

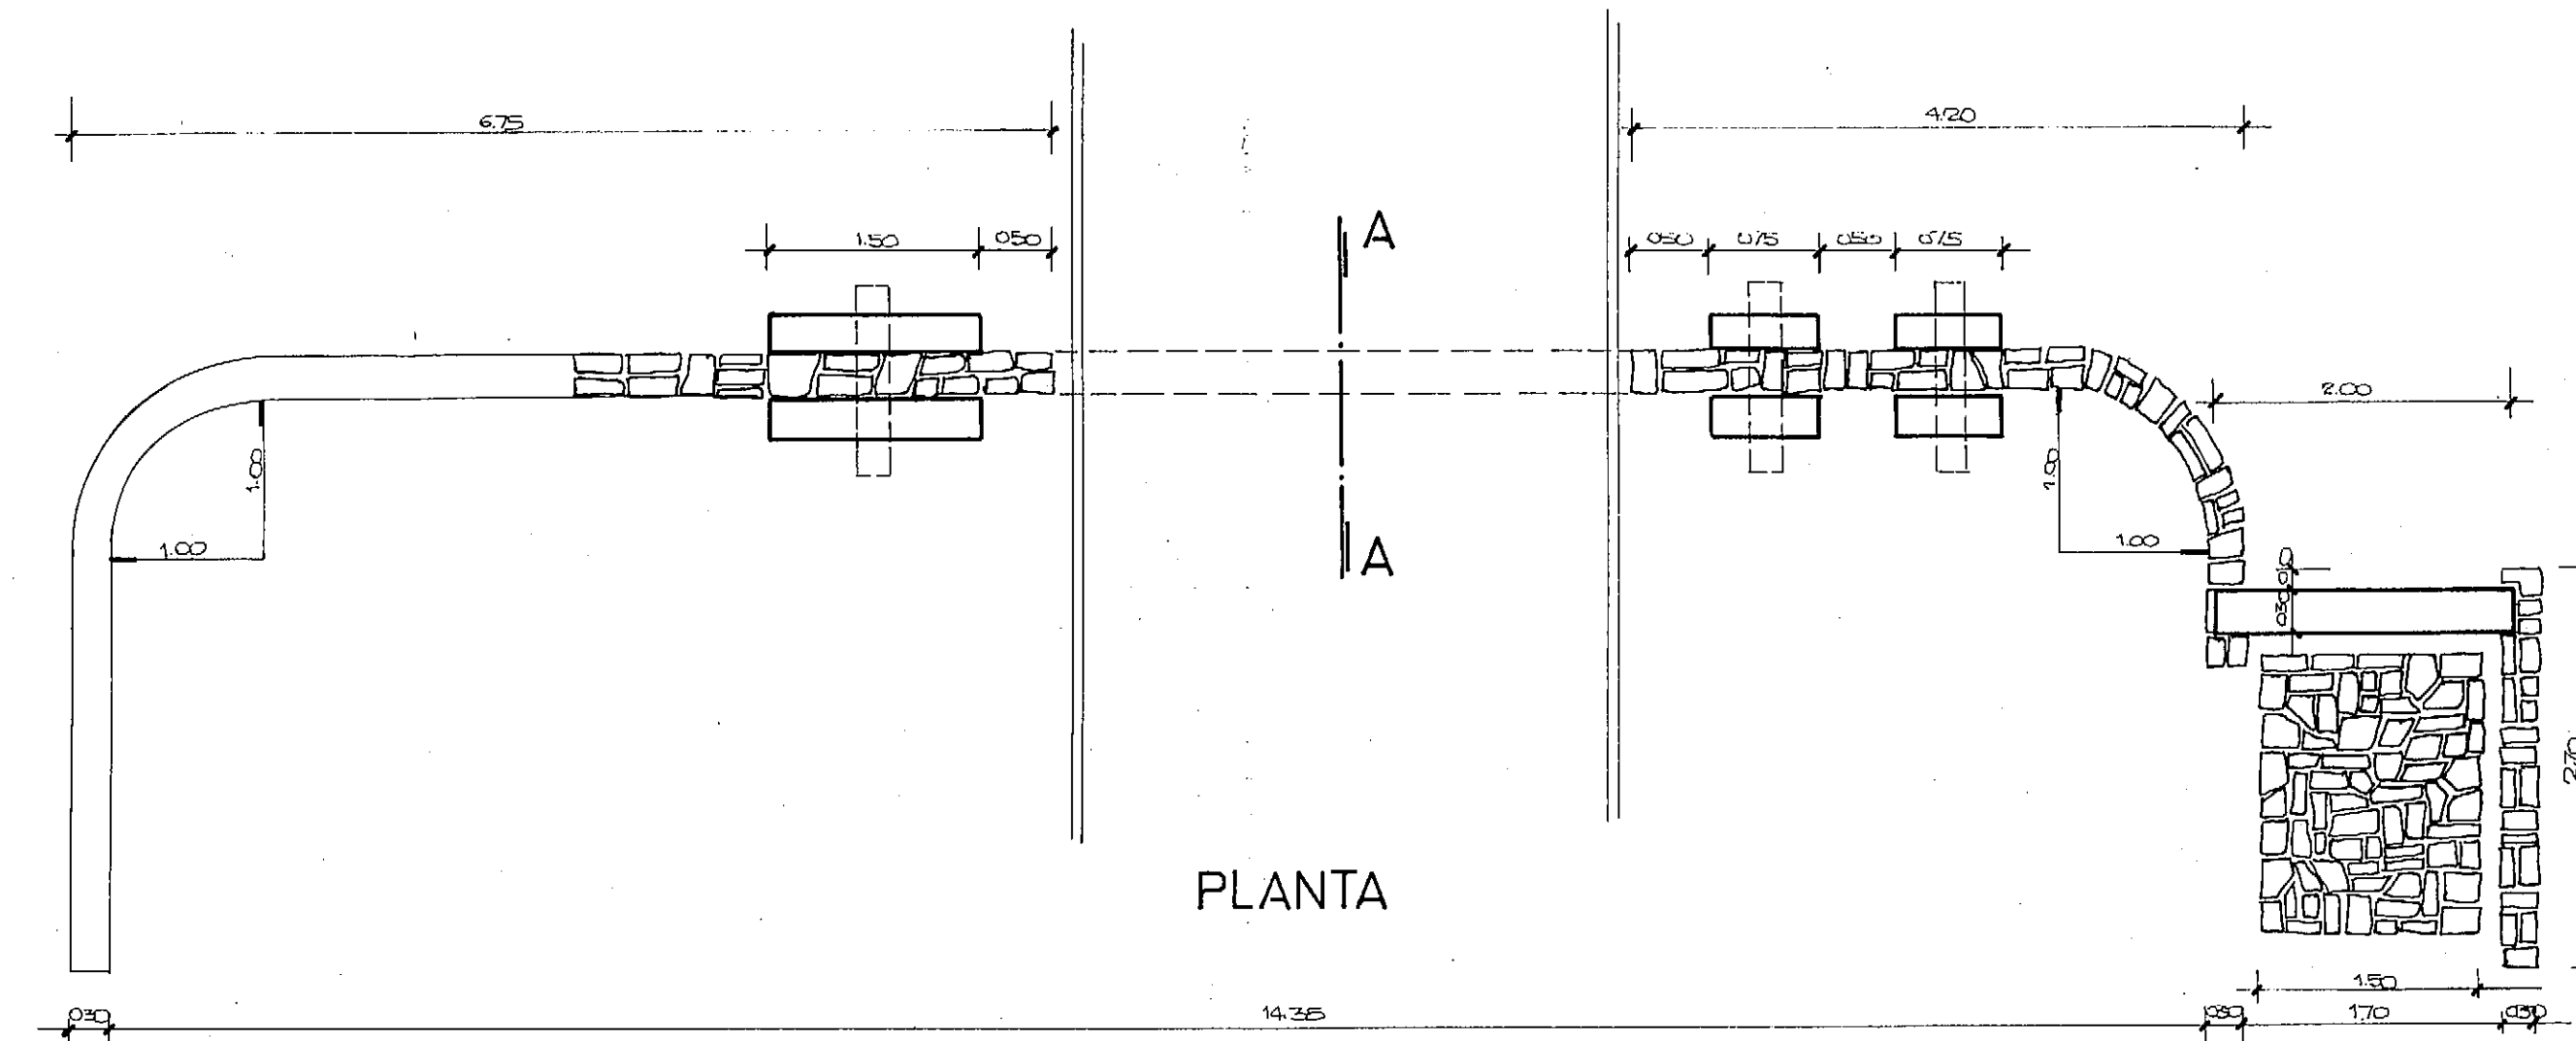


PLANTA

## RESERVAS PROVINCIALES

## PUNTA PIRAMIDES- ISLA DE LOS PAJAROS

## UBICACION

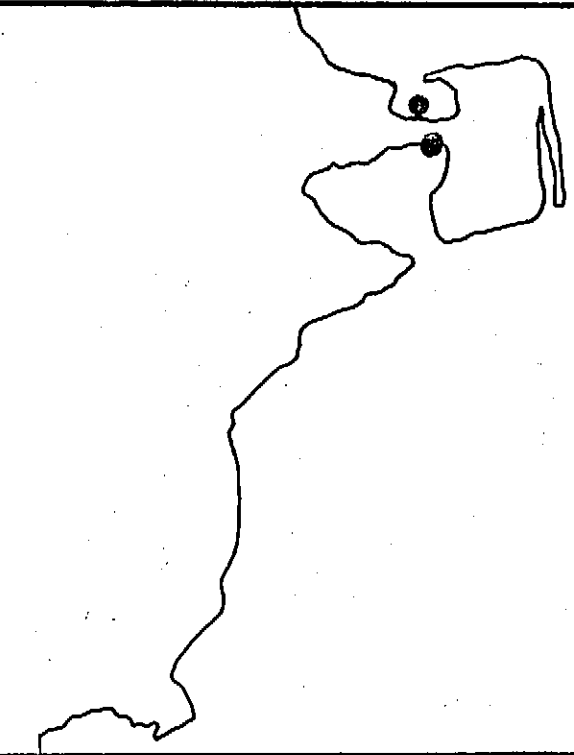

OBSERVACIONES
---------------



OBRAS EXISTENTES	
1	1
2	2
3	3
100	100

PLANO
-------


PORTAL DE ACCESO

esc. 1:50


44

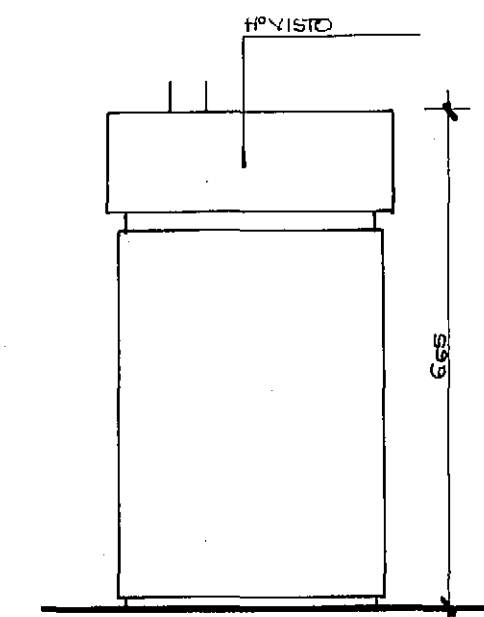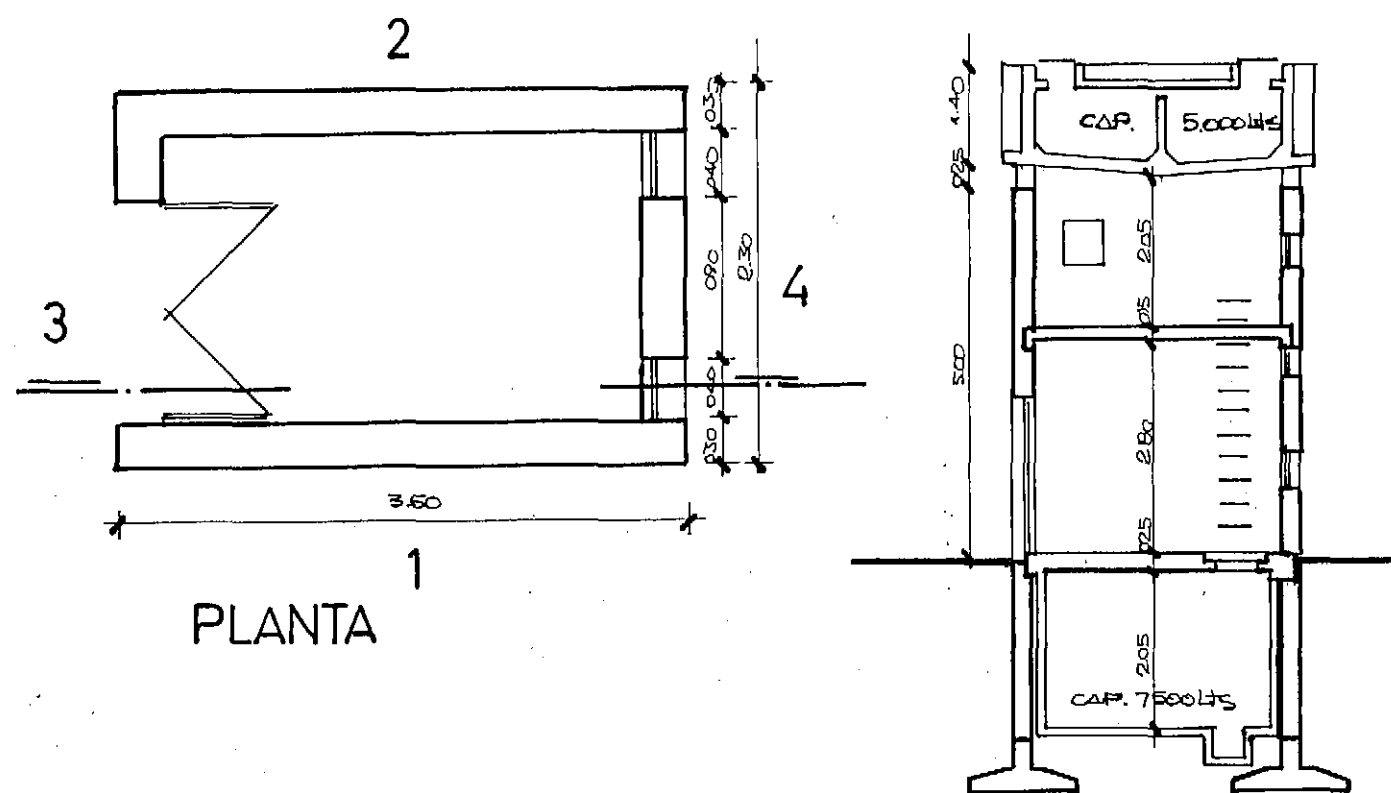


VISTA 1

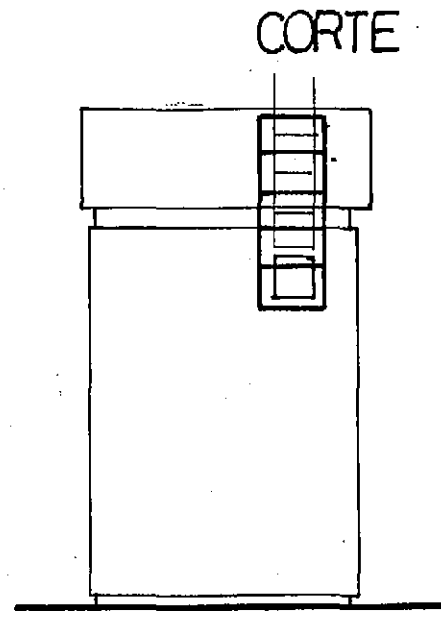

VISTA 2

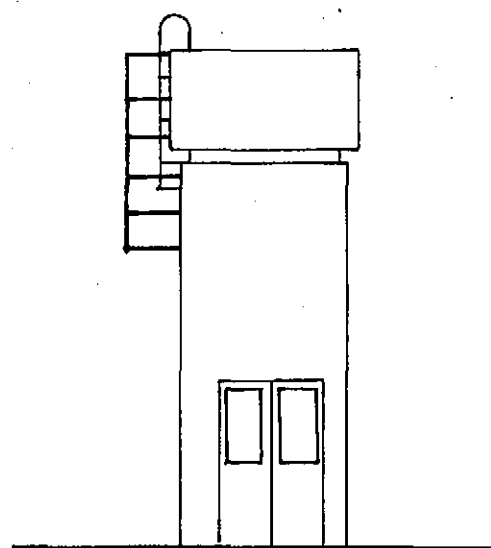

VISTA 3

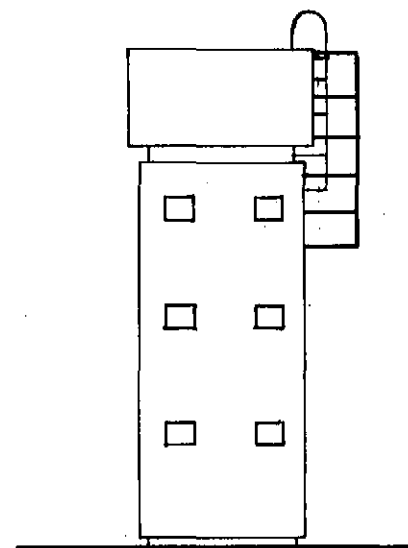

VISTA 4

RESERVAS PROVINCIALES

P. LOMA - P. PIRAMIDES

UBICACION



OBSERVACIONES


OBRAS EXISTENTES

PLANO


TORRE TANQUE

esc. 1:50 - 1:100


5

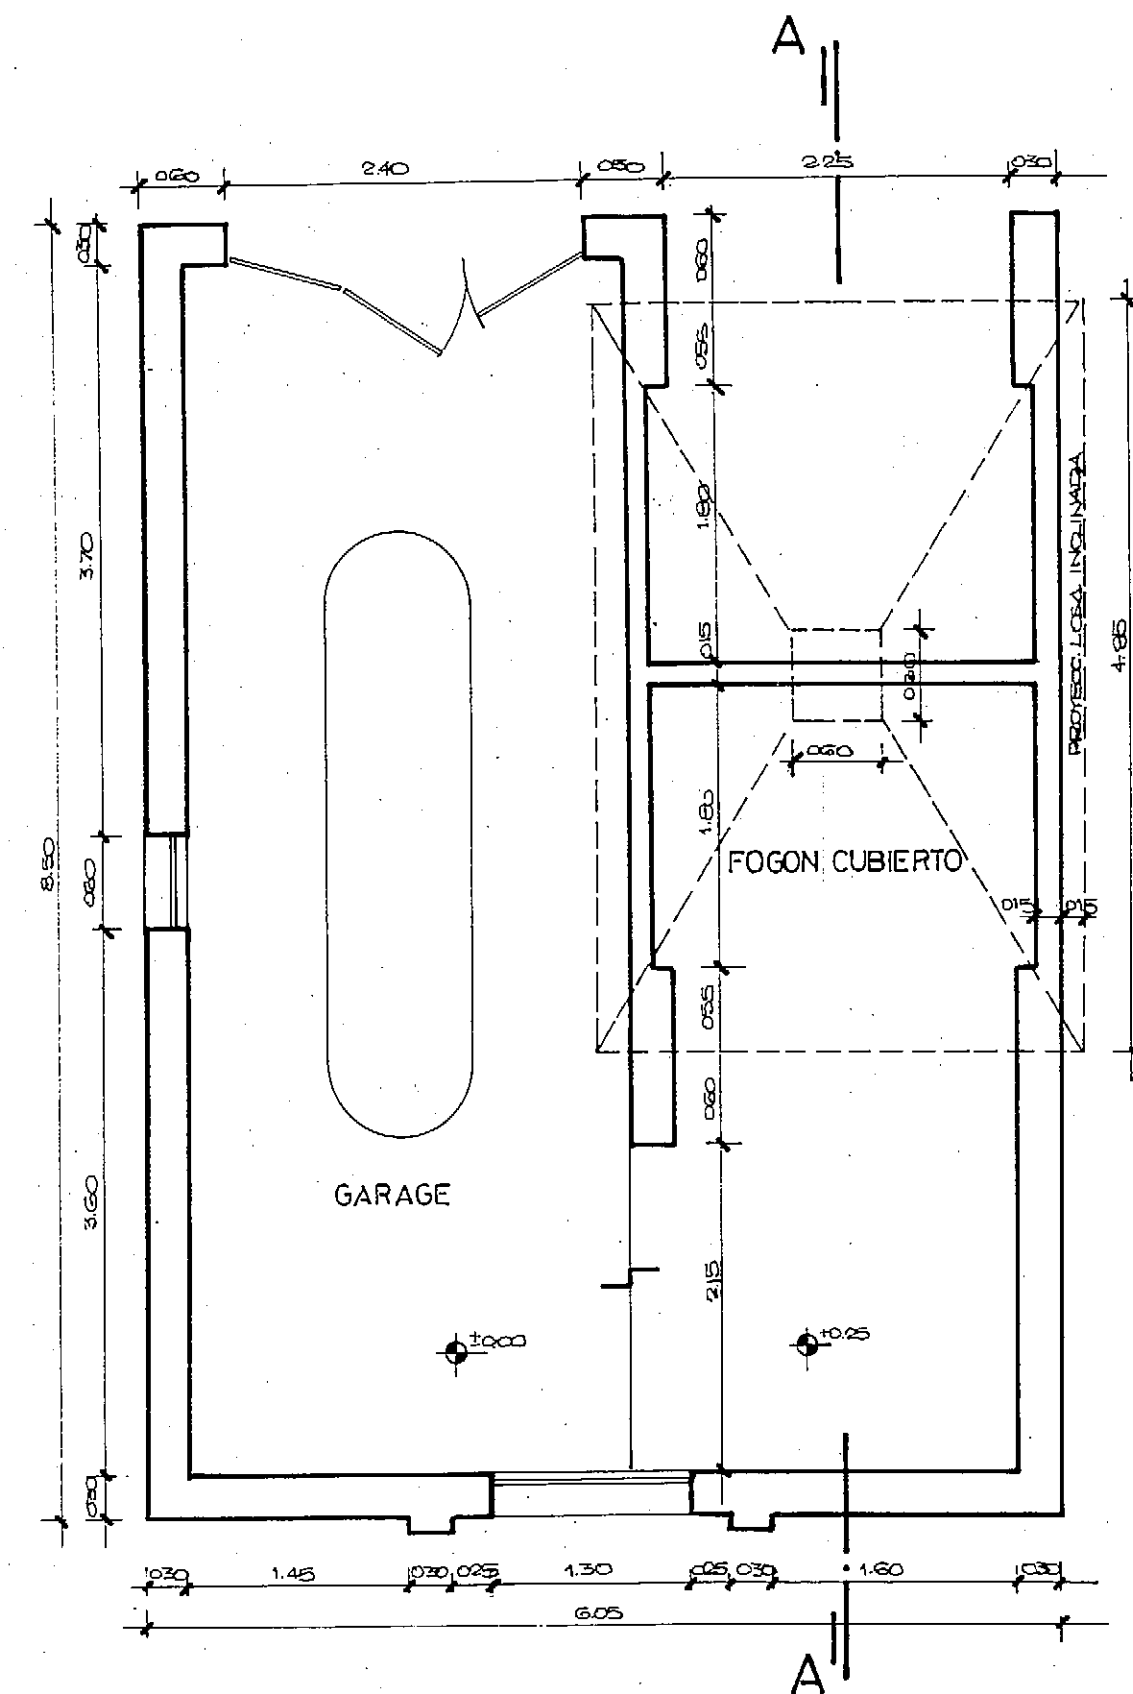


PLANTA

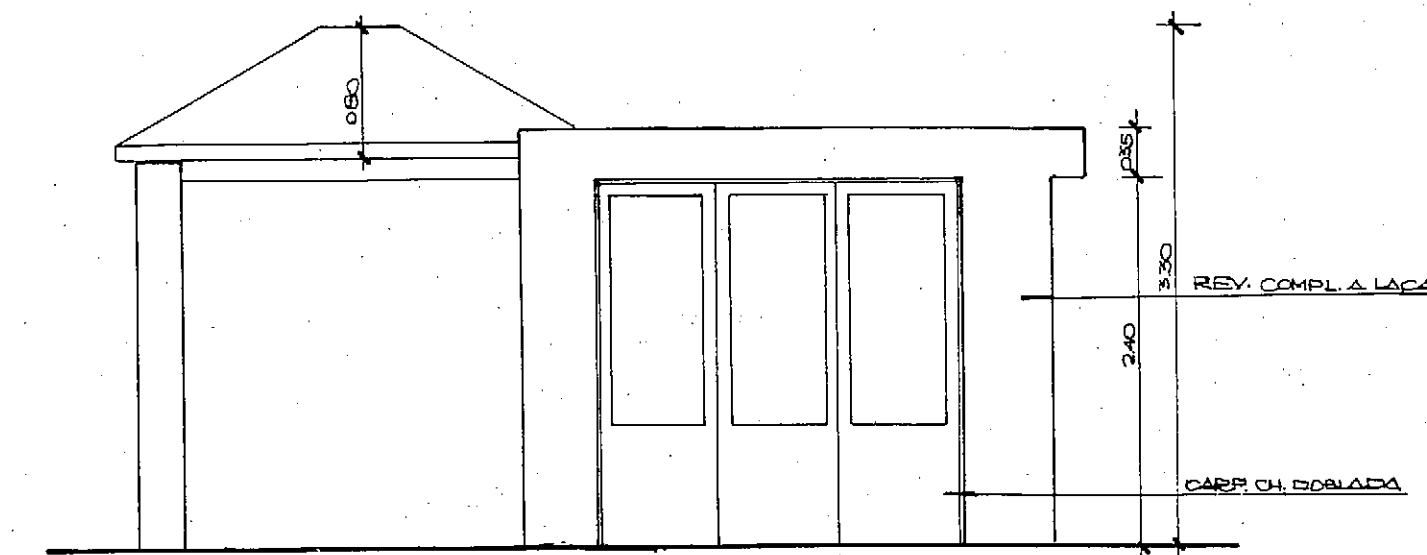


VISTA PRINCIPAL

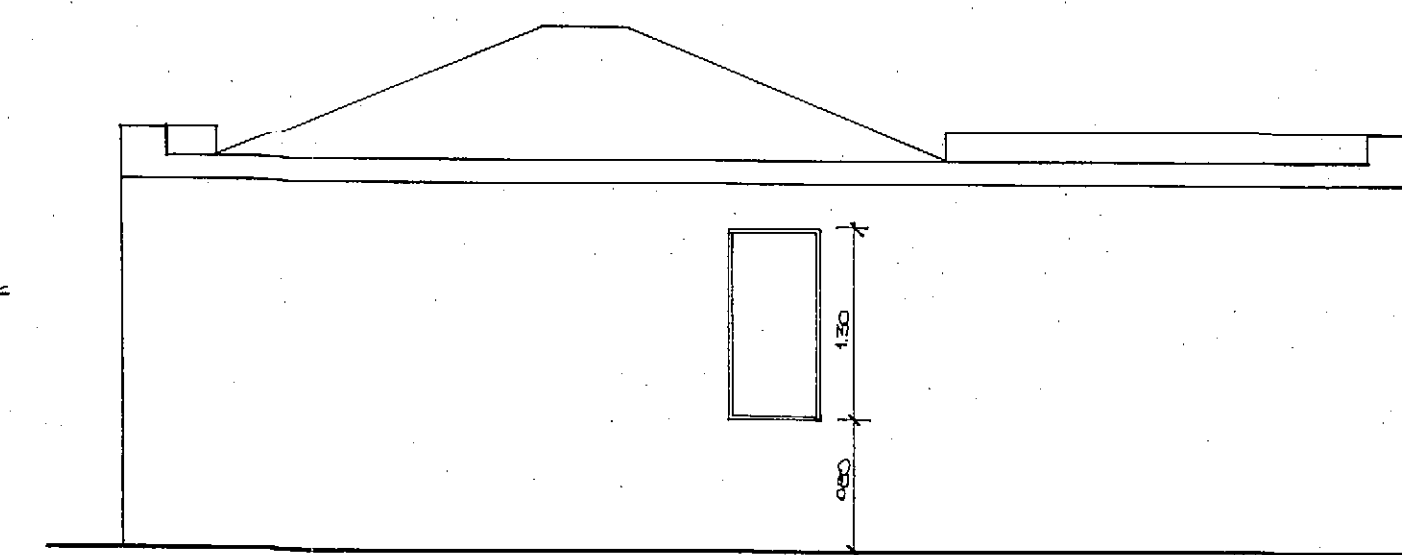

VISTA LAT. IZQ.

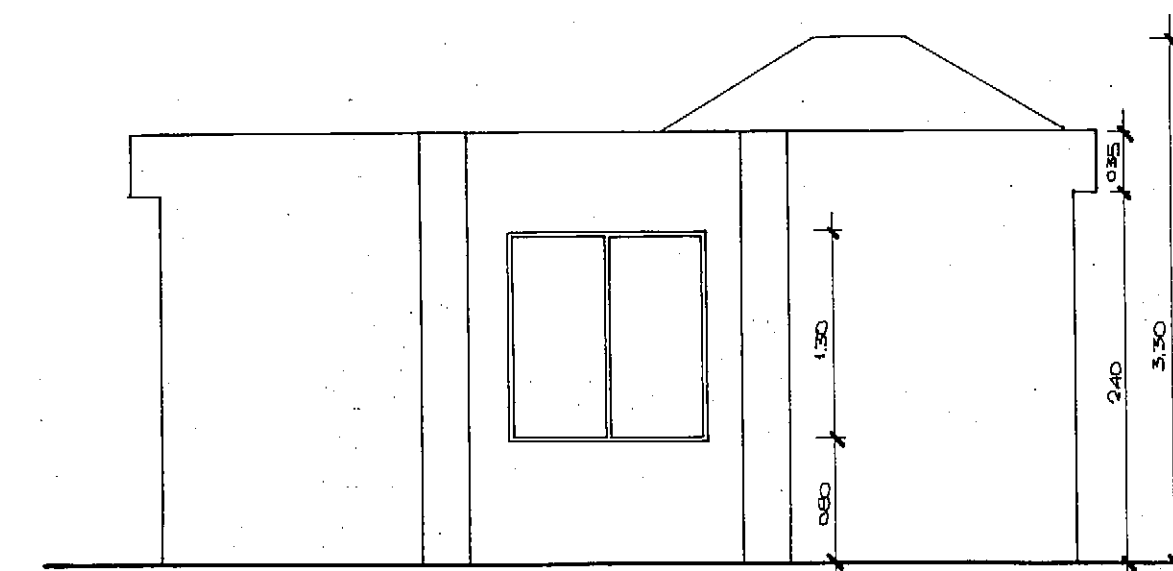

VISTA POSTERIOR

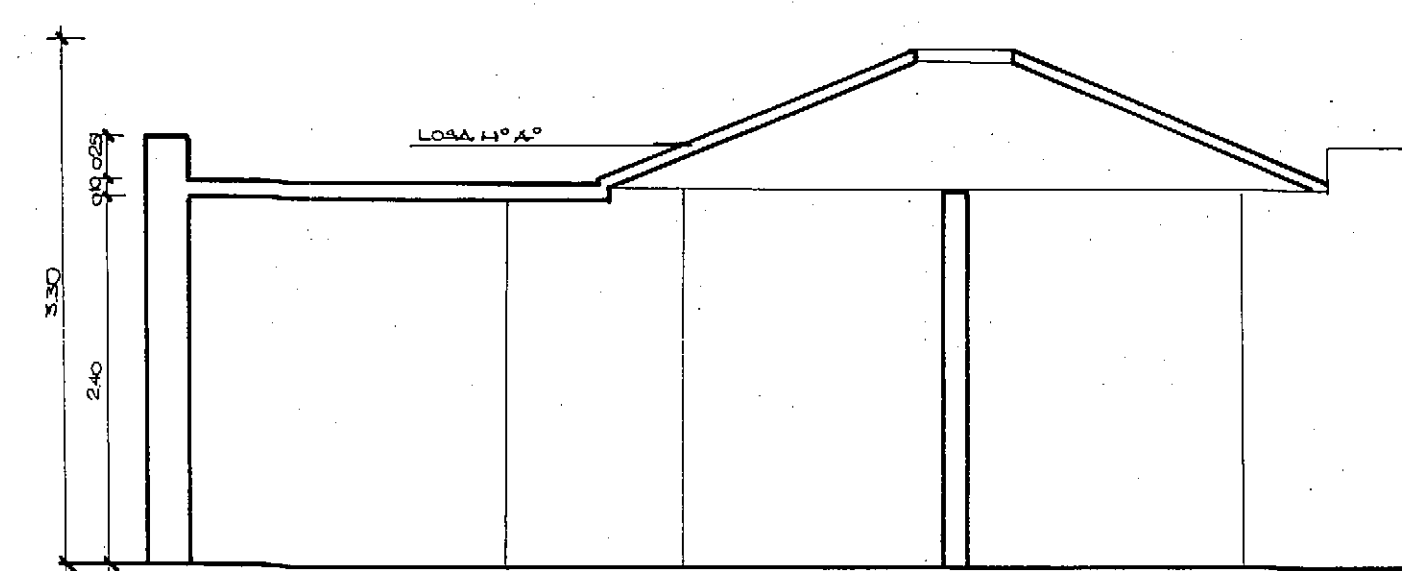


CORTE

RESERVAS PROVINCIALES

PUNTA PIRAMIDES

UBICACION

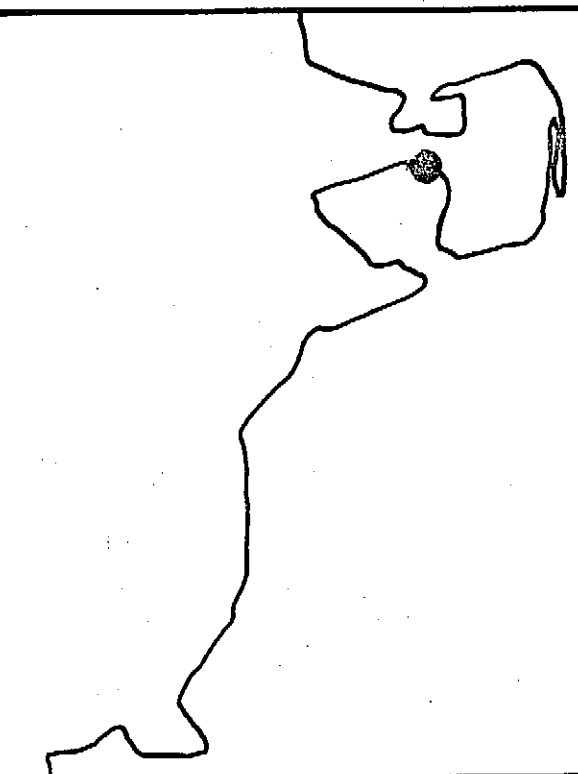

OBSERVACIONES

OBRAS EXISTENTES

PLANO

GARAGE Y FOGON  
CUBIERTO  
esc. 1:50

6



RESERVA FAUNÍSTICA

PUNTA LOMA

PUNTA LOMA

UBICACION



<div style="text-align: center;">OBSERVACIONES</div>
--

OBRAS EXISTENTES	
1	


PLANO
-------

UBICACION  
esc. 1:1000

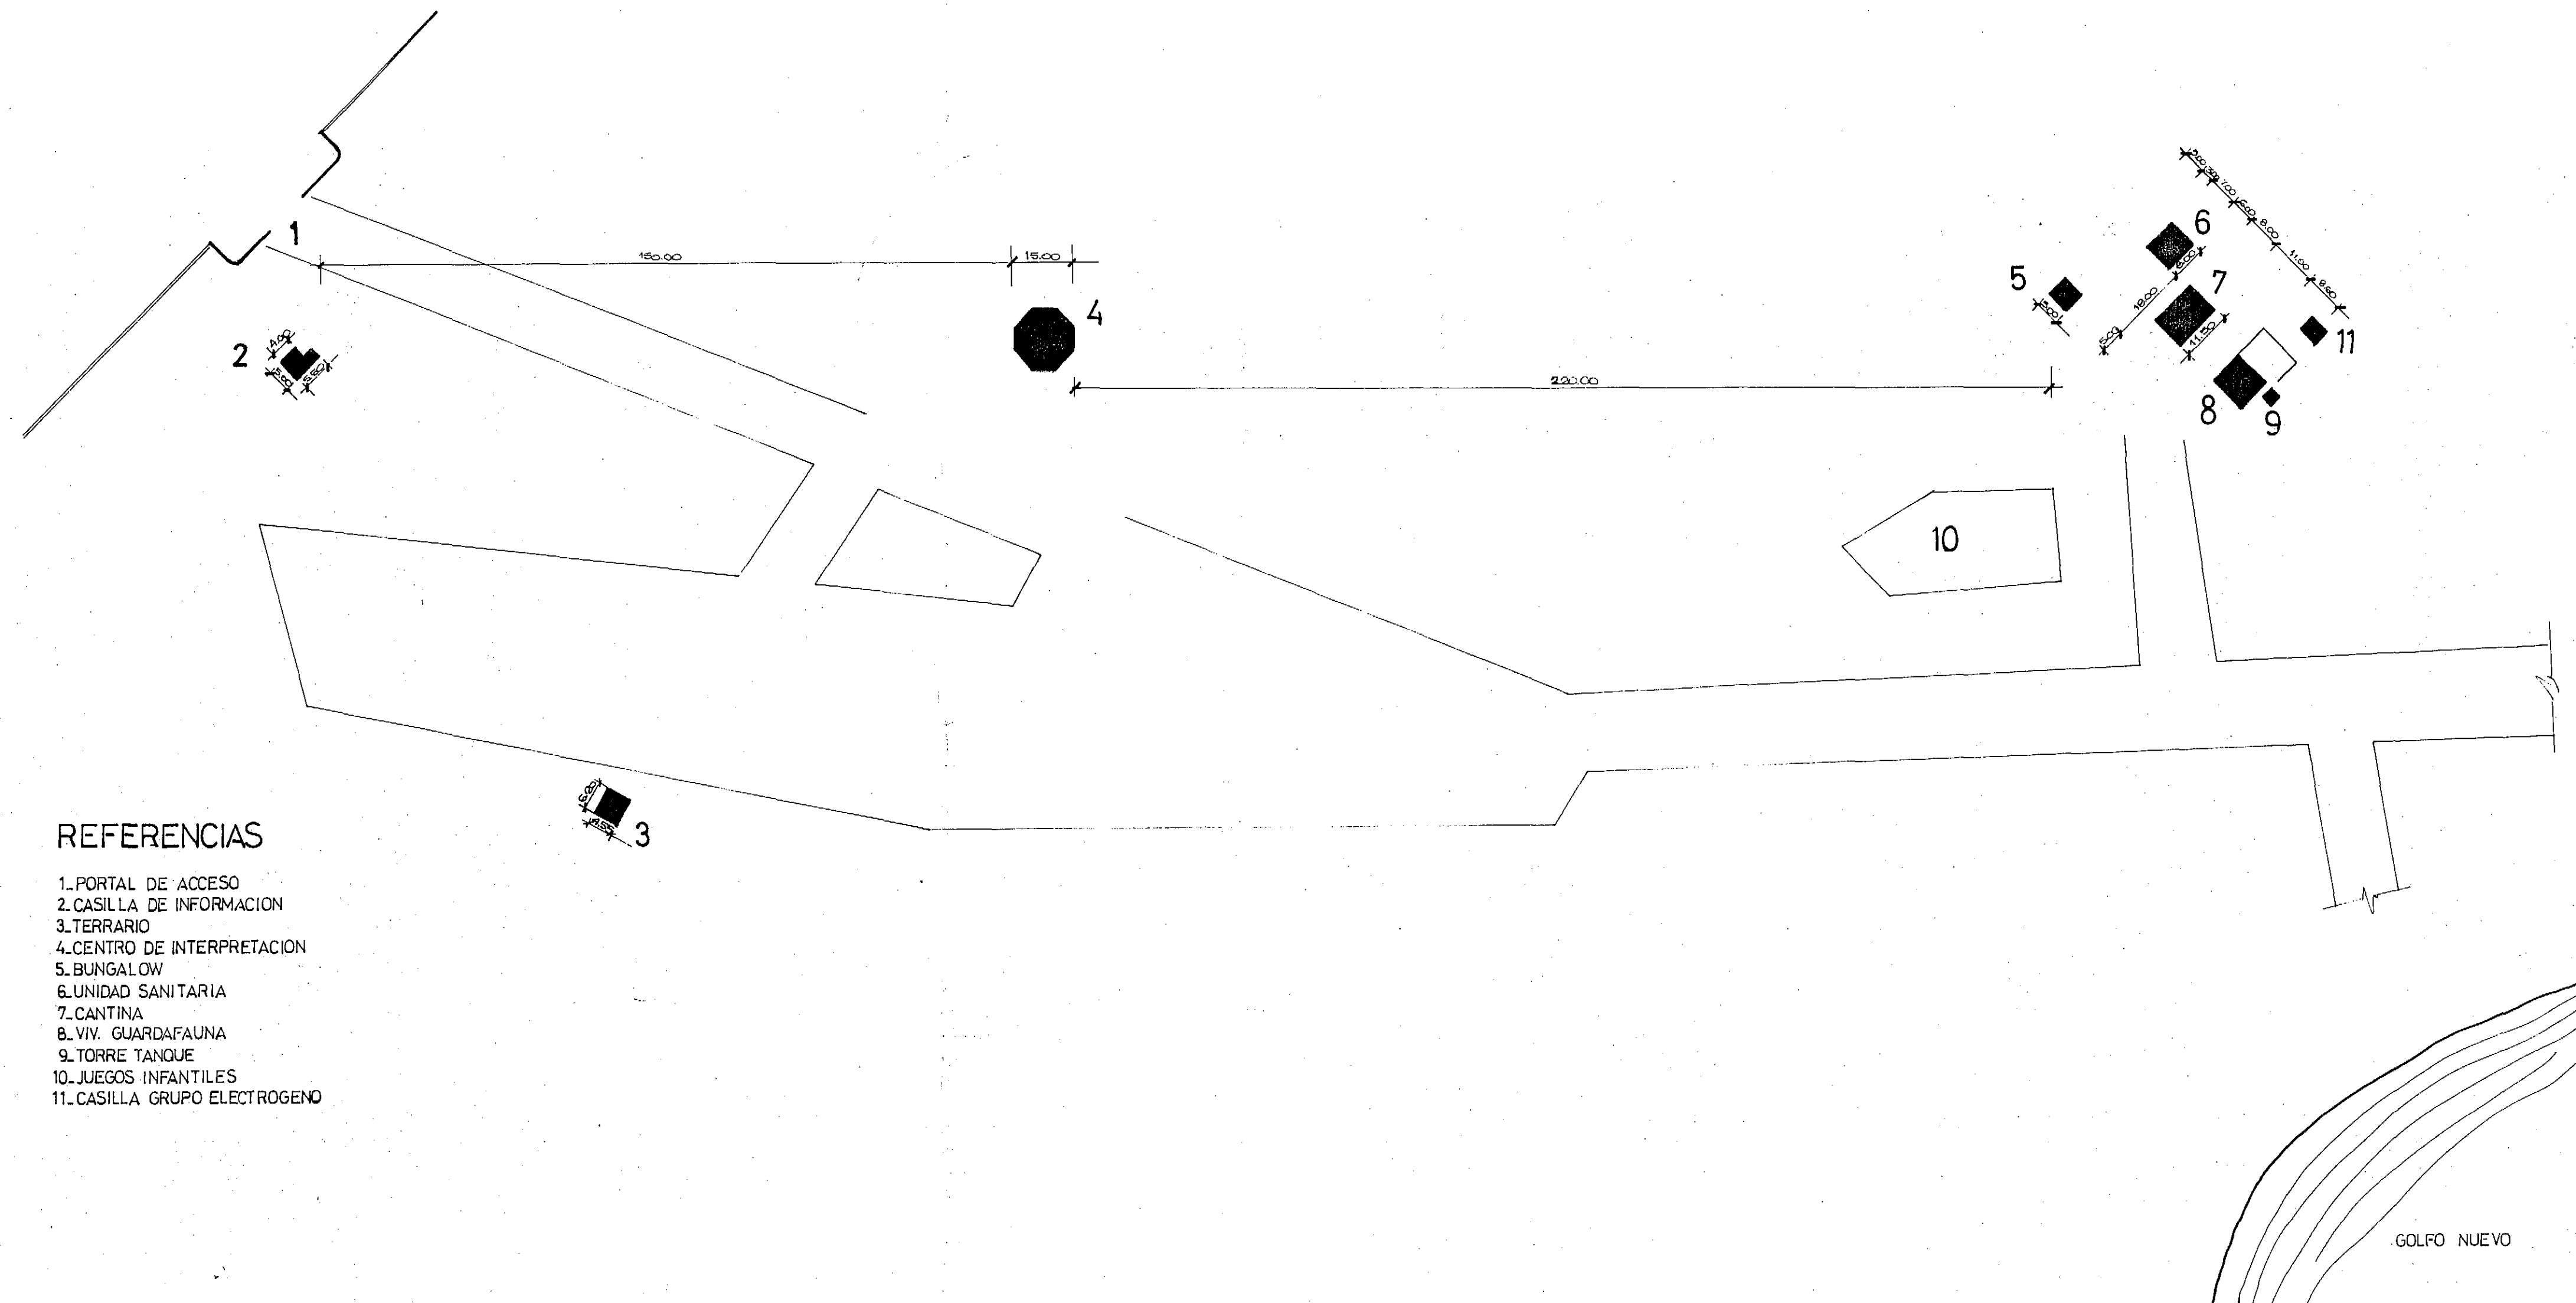


## REFERENCIAS


1. PORTAL DE ACCESO
2. CASILLA DE INFORMACION
3. TERRARIO
4. CENTRO DE INTERPRETACION
5. BUNGALOW
6. UNIDAD SANITARIA
7. CANTINA
8. VIV. GUARDAFAUNA
9. TORRE TANQUE
10. JUEGOS INFANTILES
11. CASILLA GRUPO ELECTROGENO

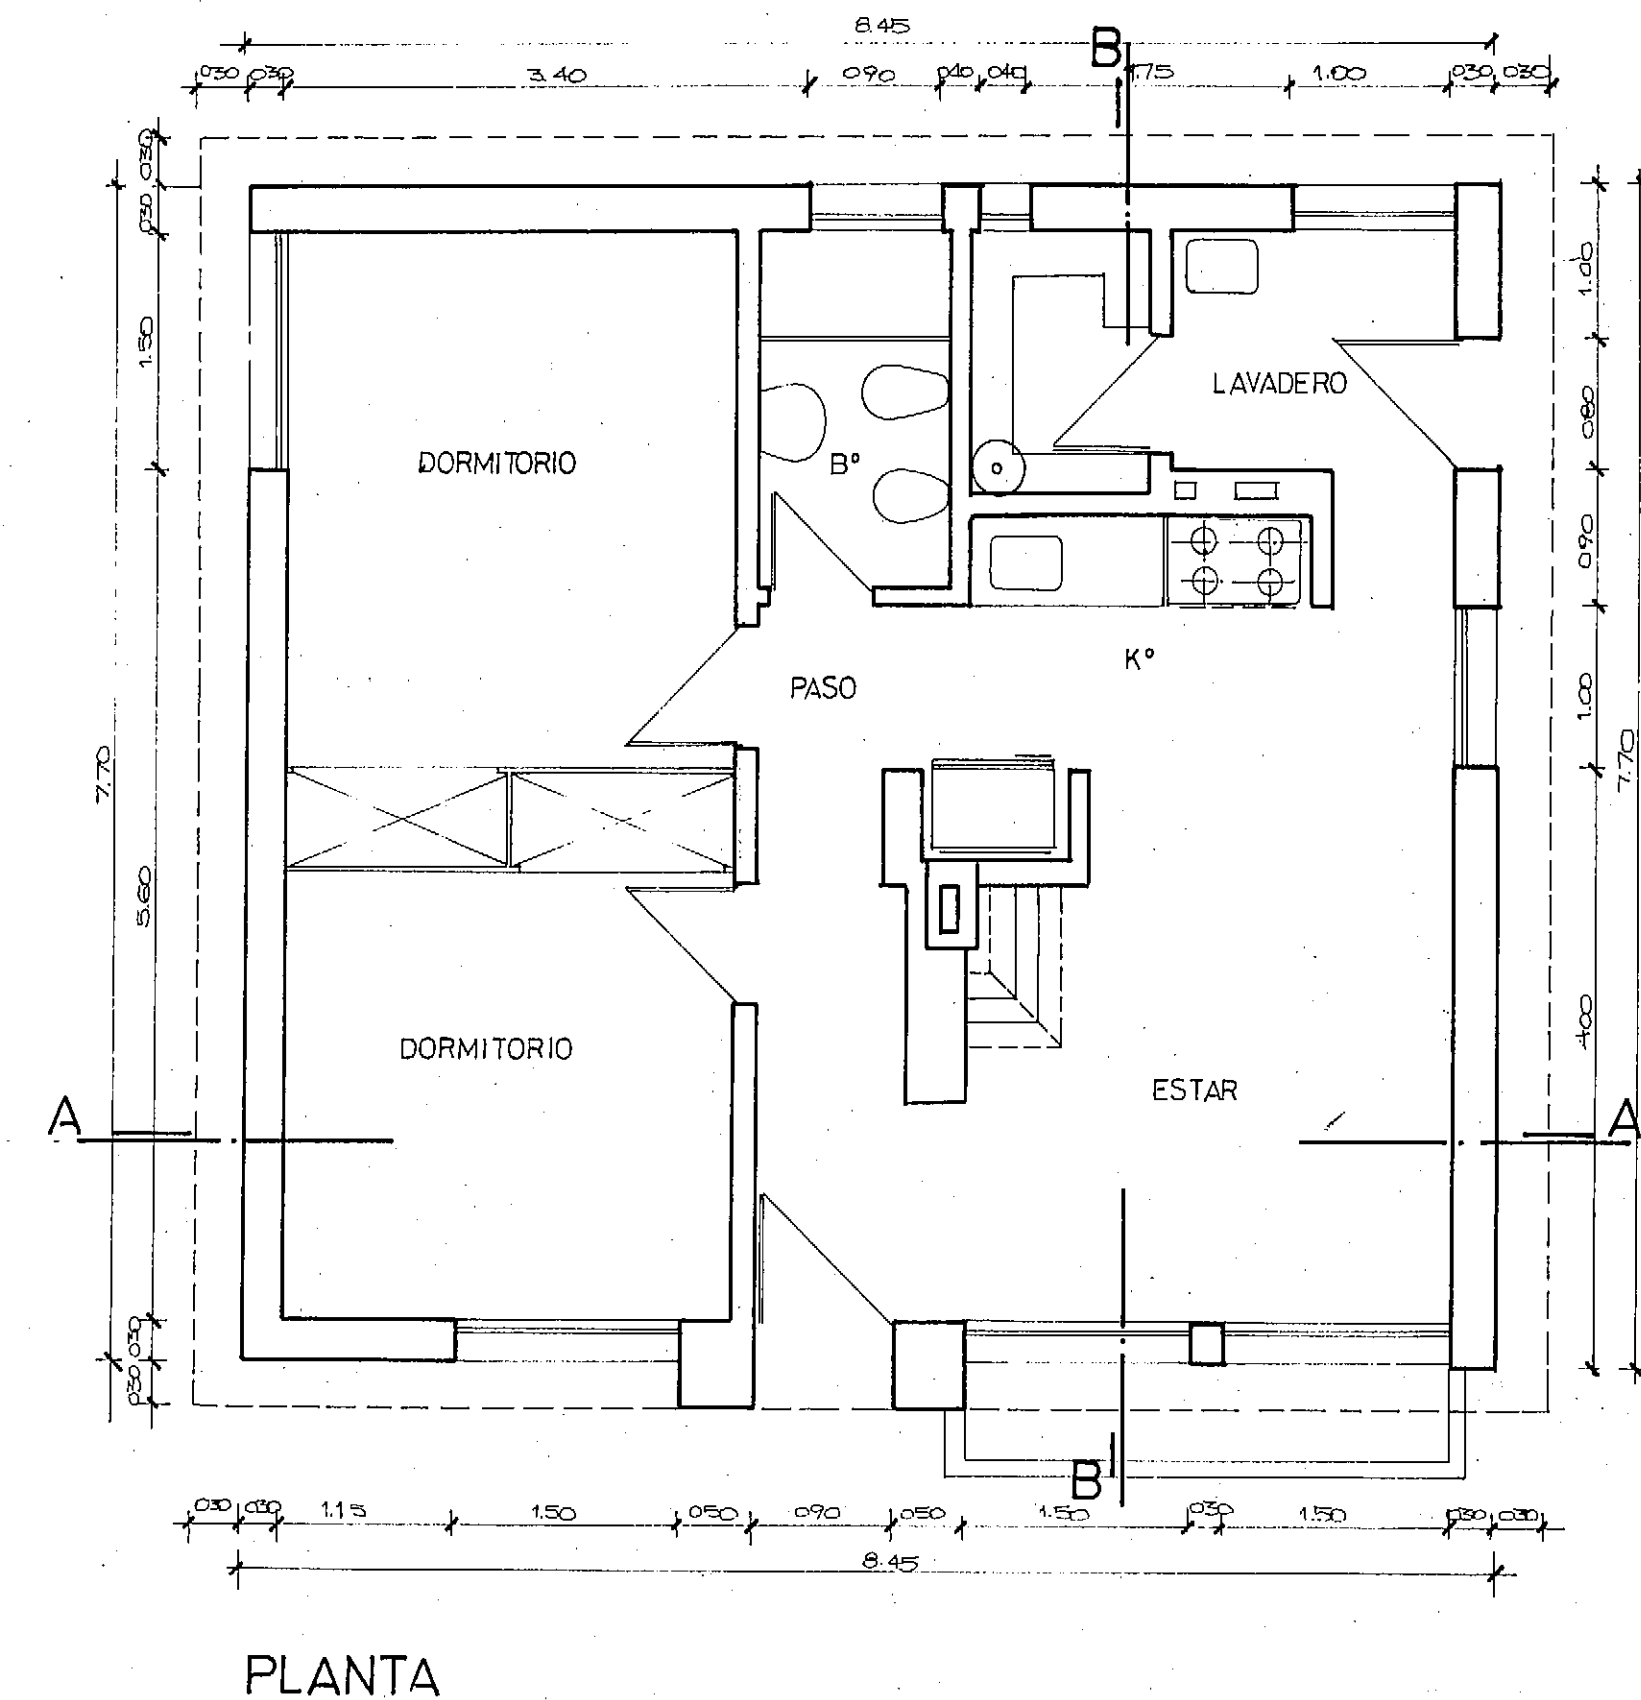

PLANTA

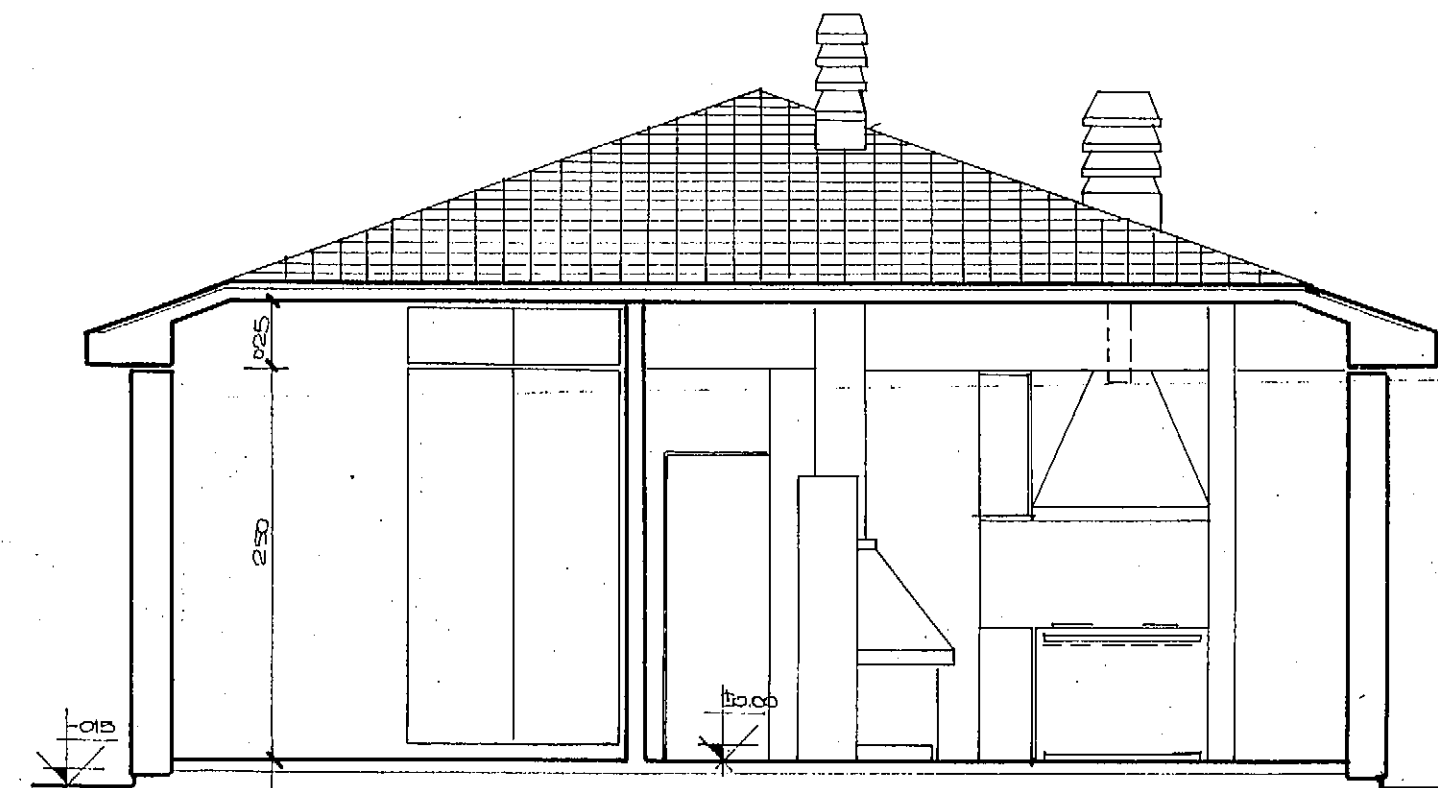


CORTE A-A

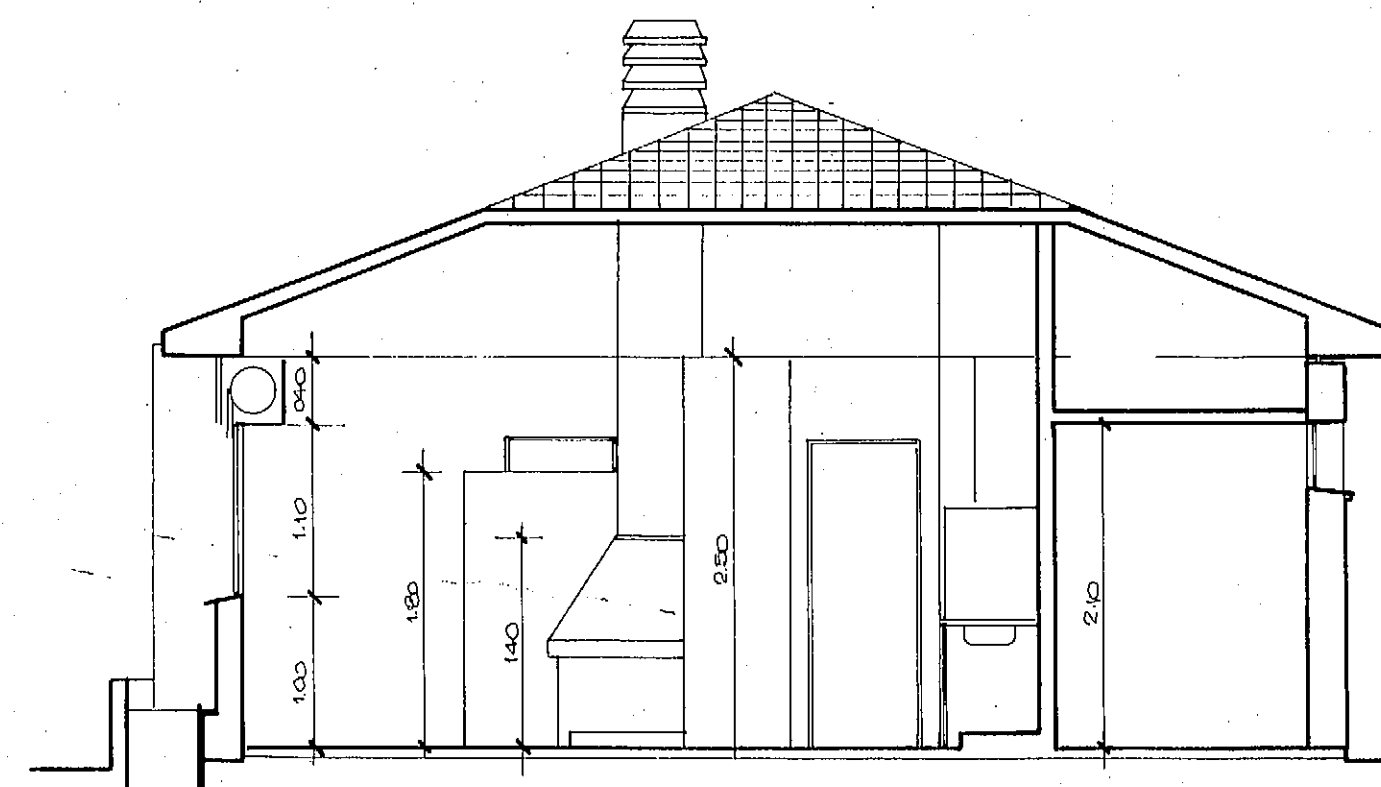


CORTE B-B




FACHADA PRINCIPAL

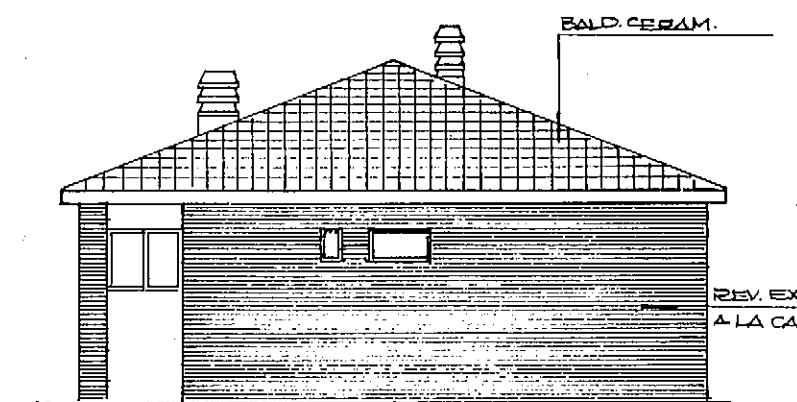

FACHADA POSTERIOR

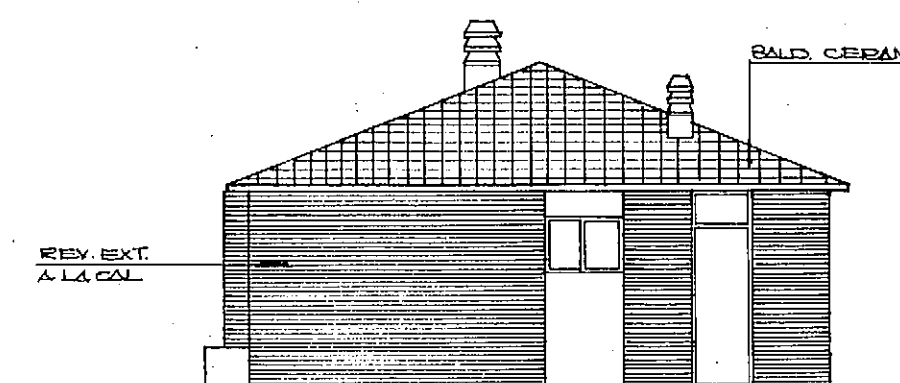

FACHADA LAT. DERECHA

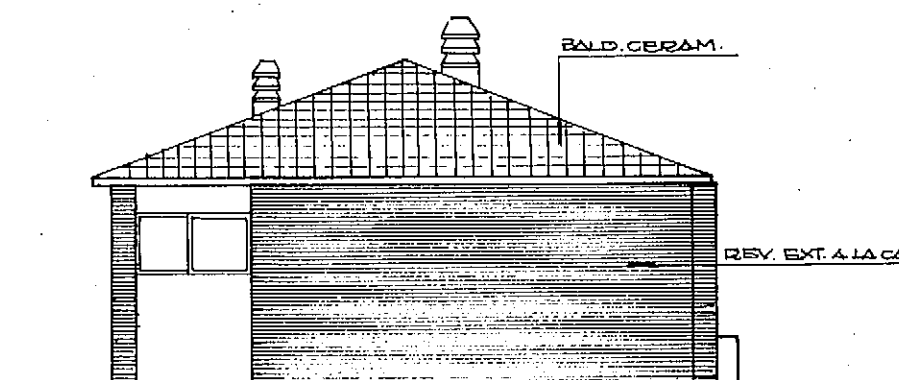

FACHADA LAT. IZQUIERDA

RESERVAS PROVINCIALES

P.NTE-P.LOMA-I. PAJAROS-P. PIRAMIDES-

UBICACION



OBSERVACIONES

OBRAS EXISTENTES



PLANO

VIV. GUARDAFAUNA


Planta, cortes esc.1:50

Vistas esc.1:100


2

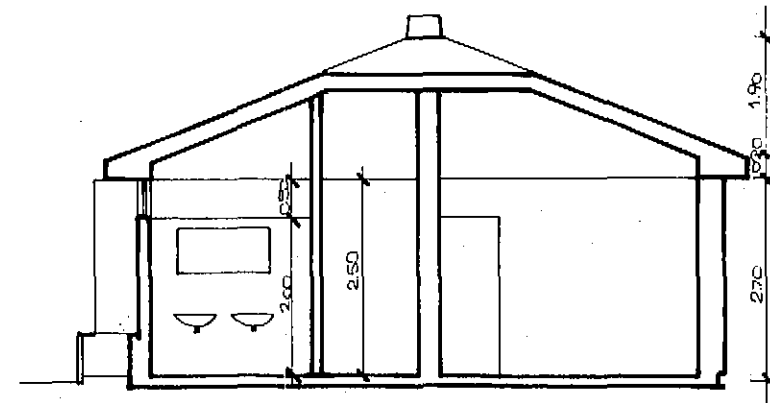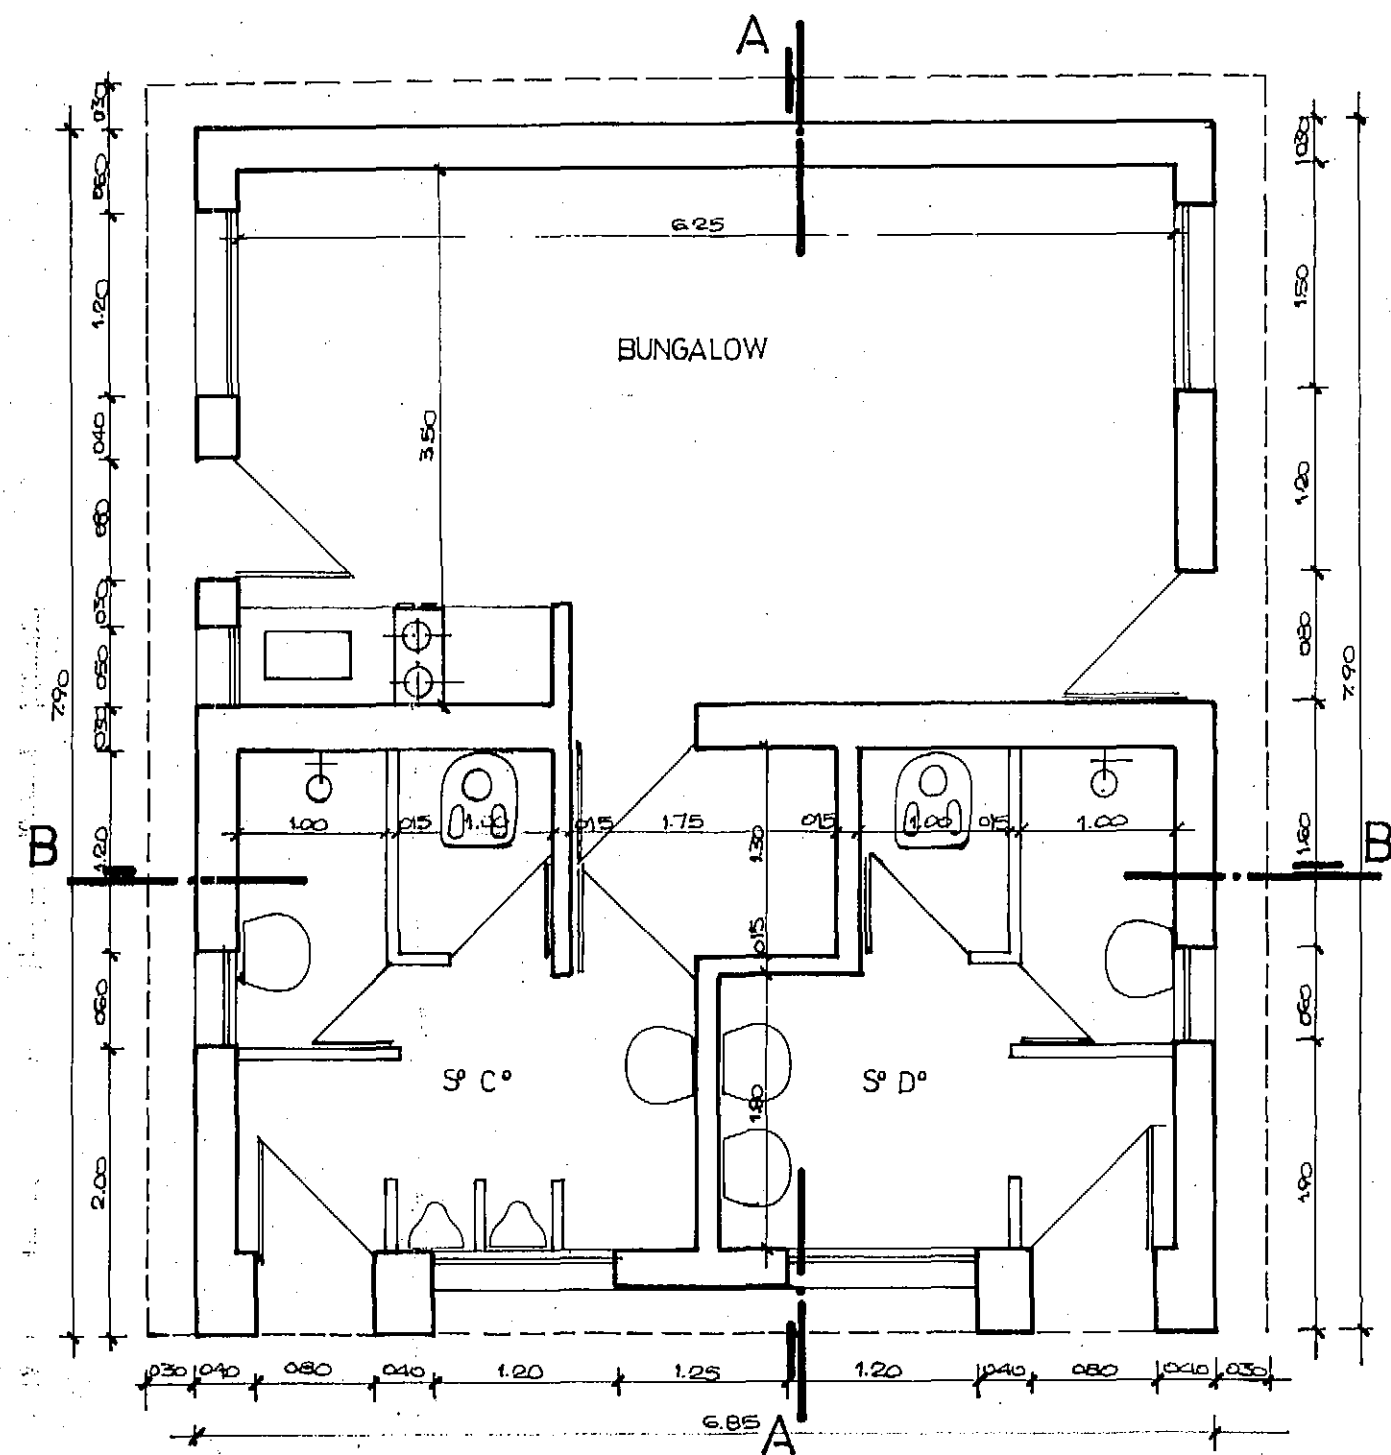


CORTE A-A

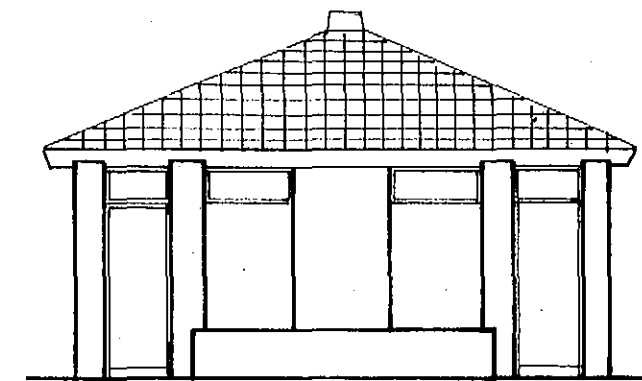


FACHADA PRINCIPAL

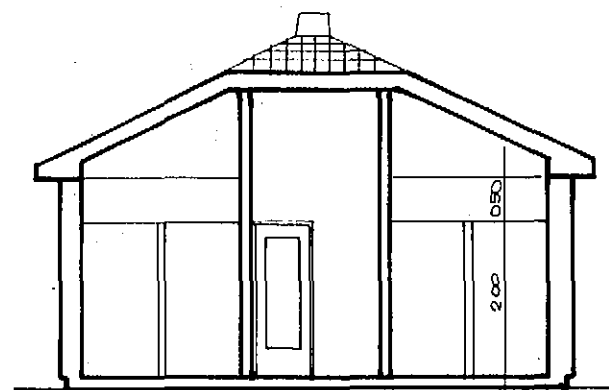


CORTE B-B

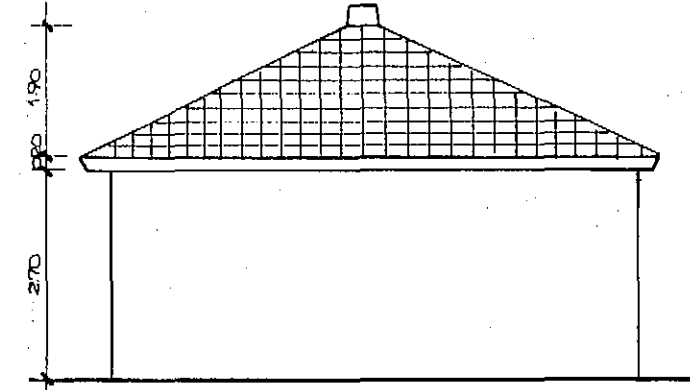

FACHADA POSTERIOR

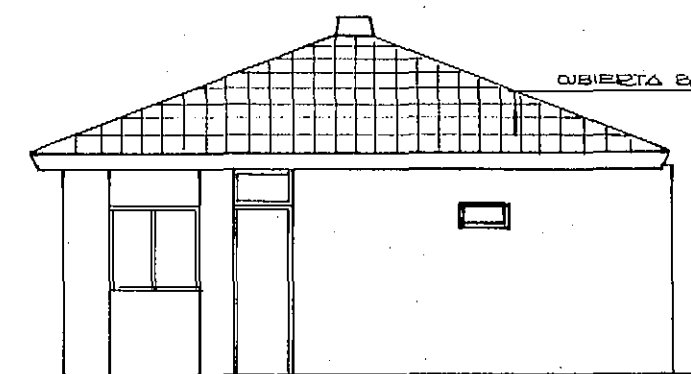

FACHADA LAT. IZQ.

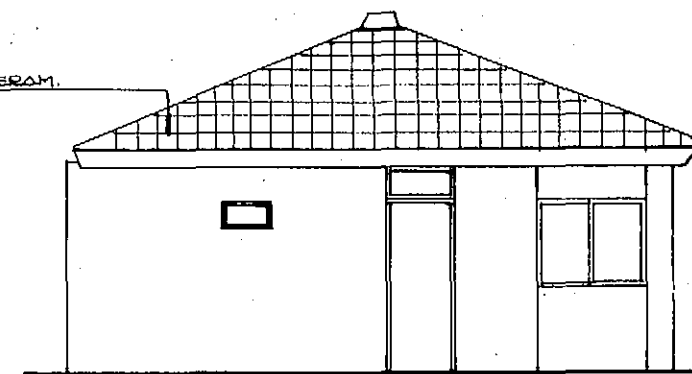

FACHADA LAT. DERECHA

RESERVAS PROVINCIALES

P. LOMA - PTA PIRAMIDES - I. DE LOS PAJAROS

UBICACION



OBSERVACIONES



OBRAS EXISTENTES

PLANO


UNIDAD SANITARIA

esc. 1:50 y 1:100


3

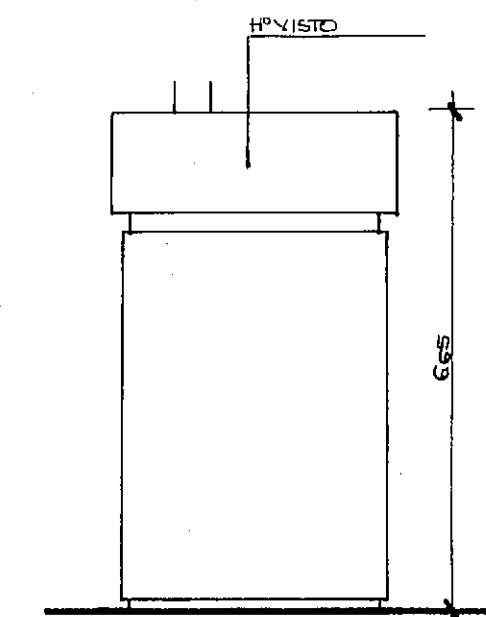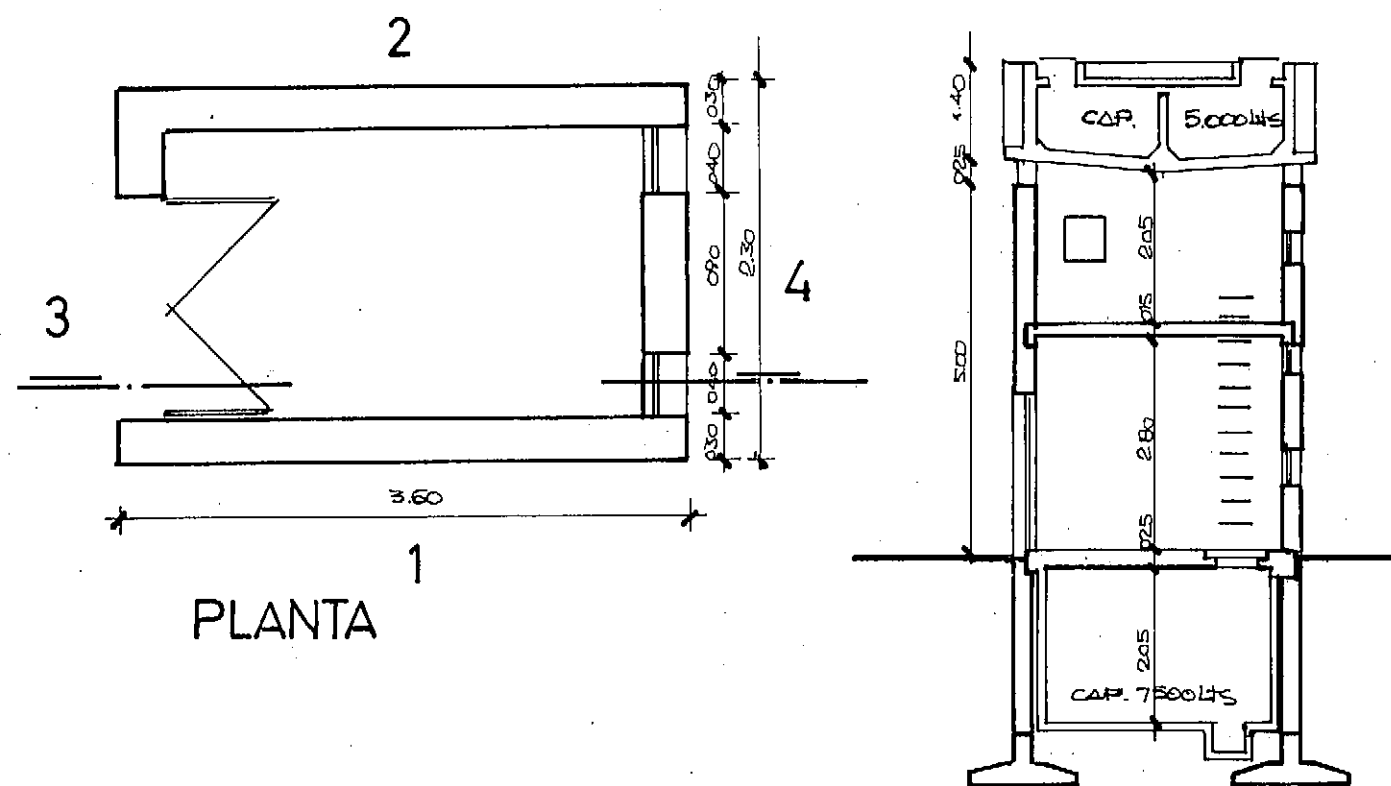


VISTA 1

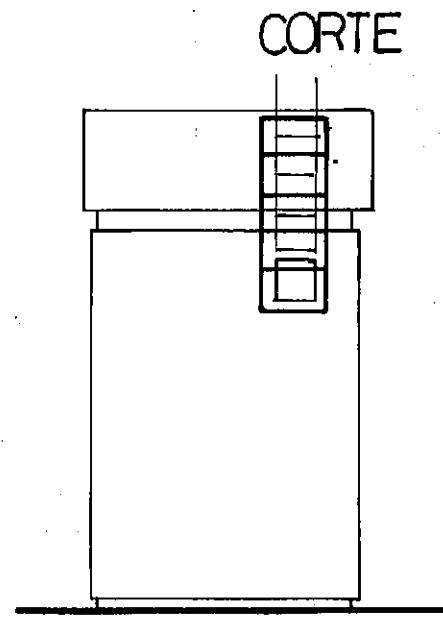

VISTA 2

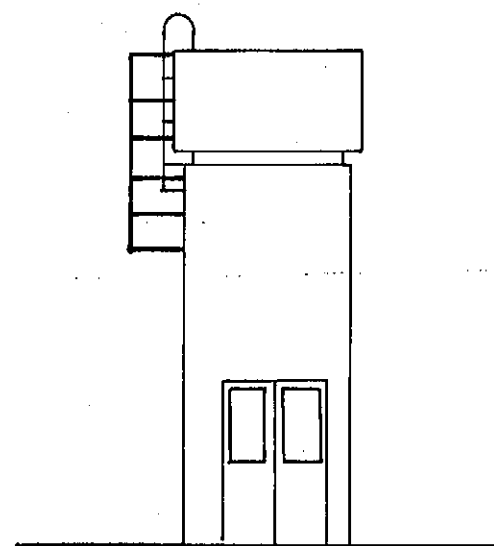

VISTA 3

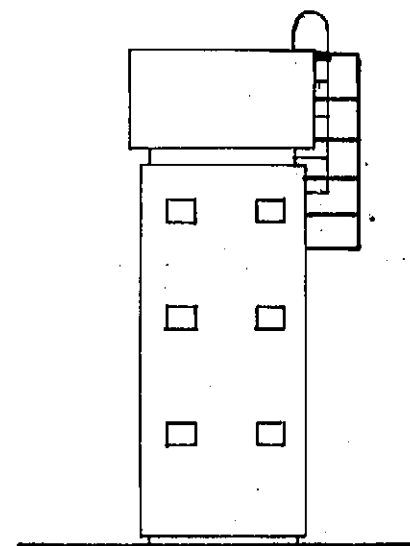

VISTA 4

RESERVAS PROVINCIALES

# P.LOMA - P. PIRAMIDES

UBICACION



OBSERVACIONES


OBRAS EXISTENTES

PLANO


TORRE TANQUE

esc. 1:50 - 1:100


4

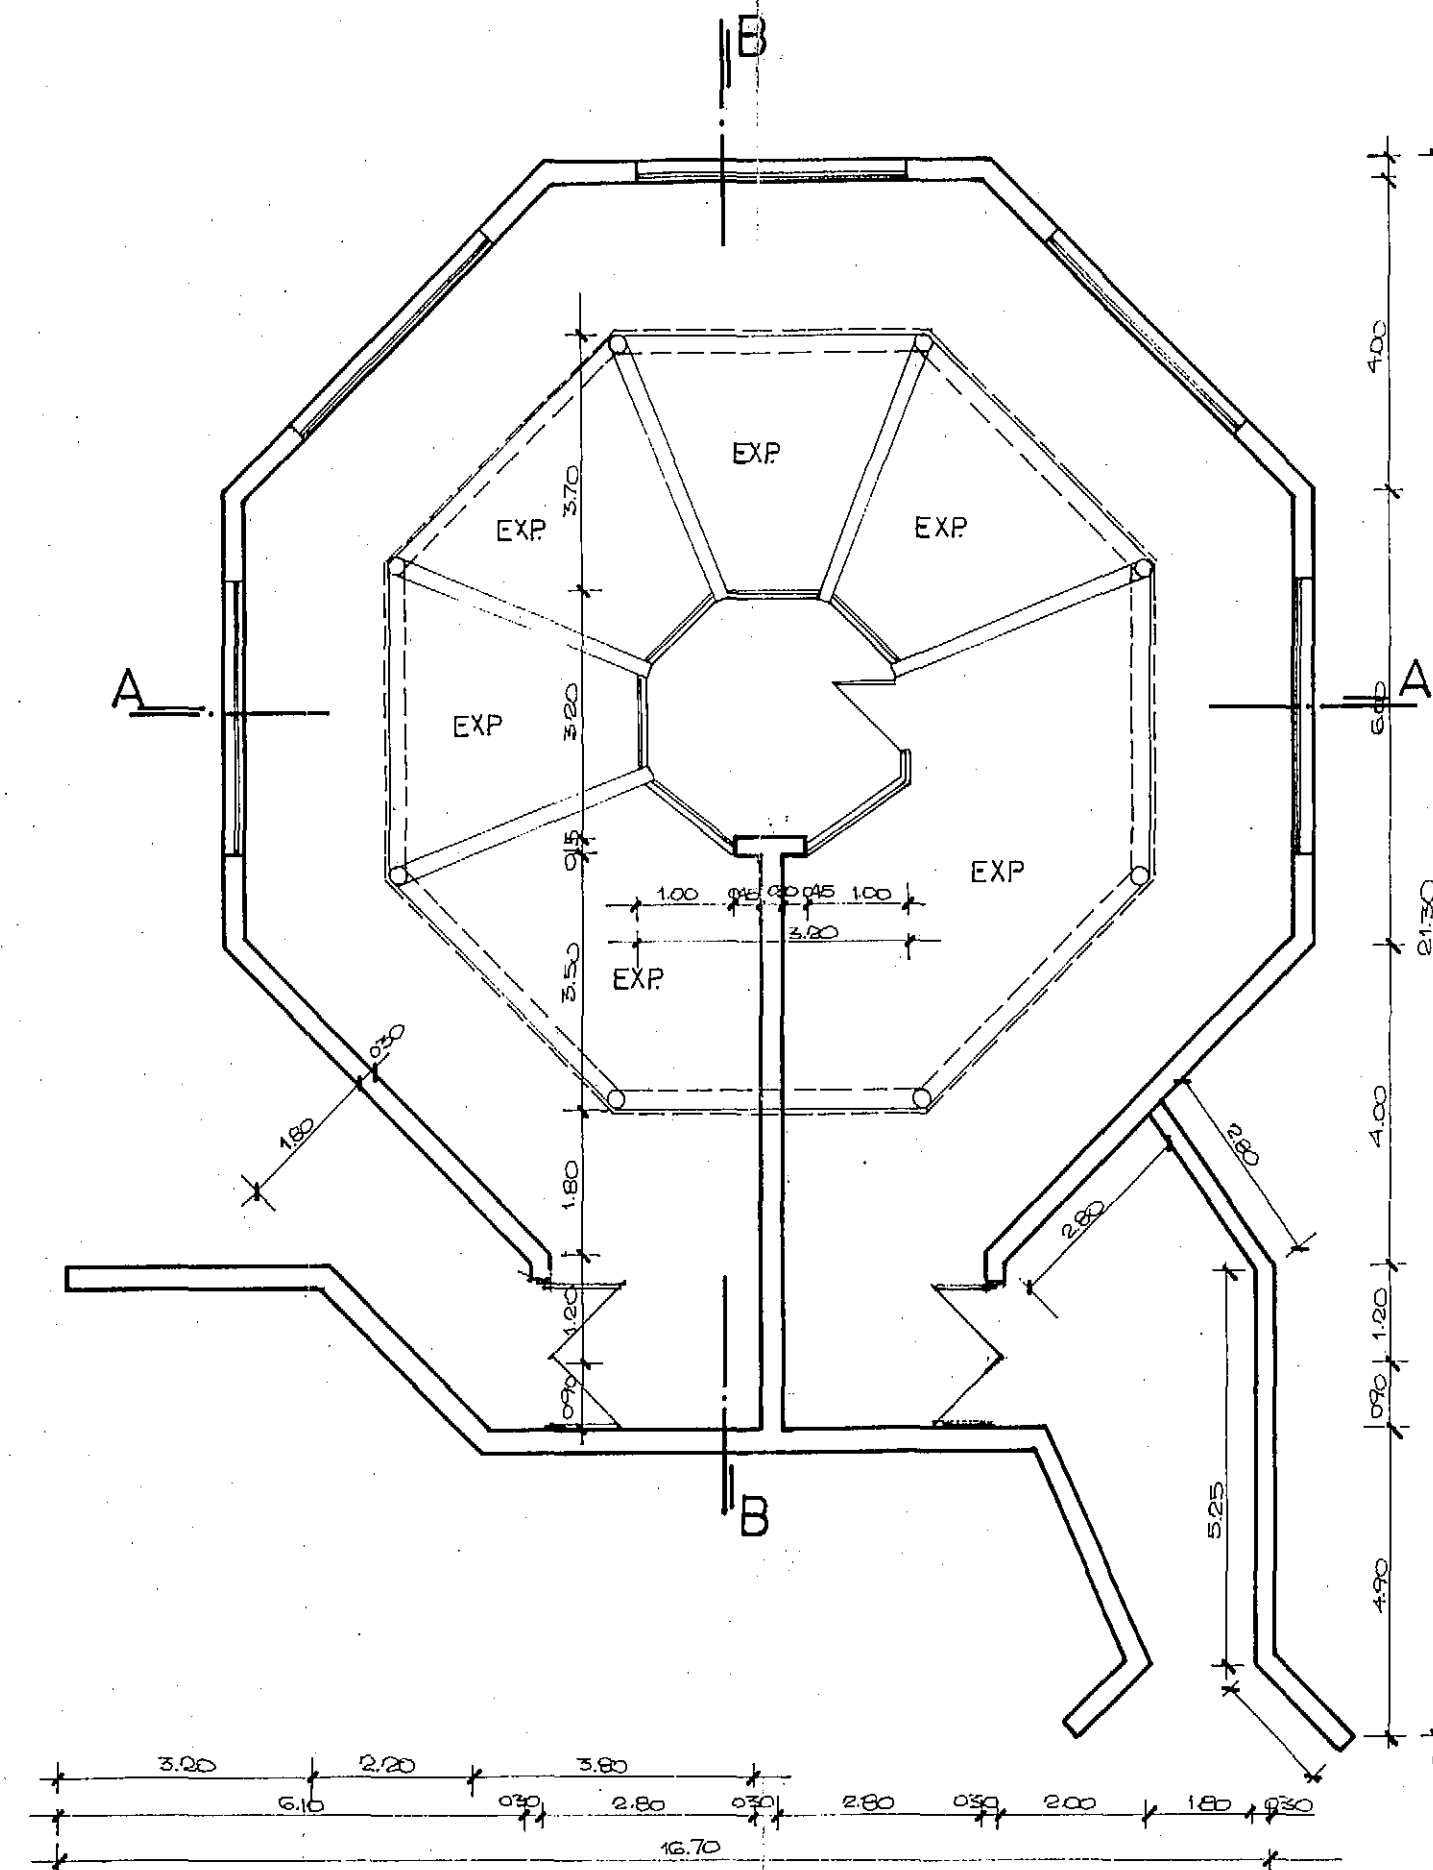


PLANTA

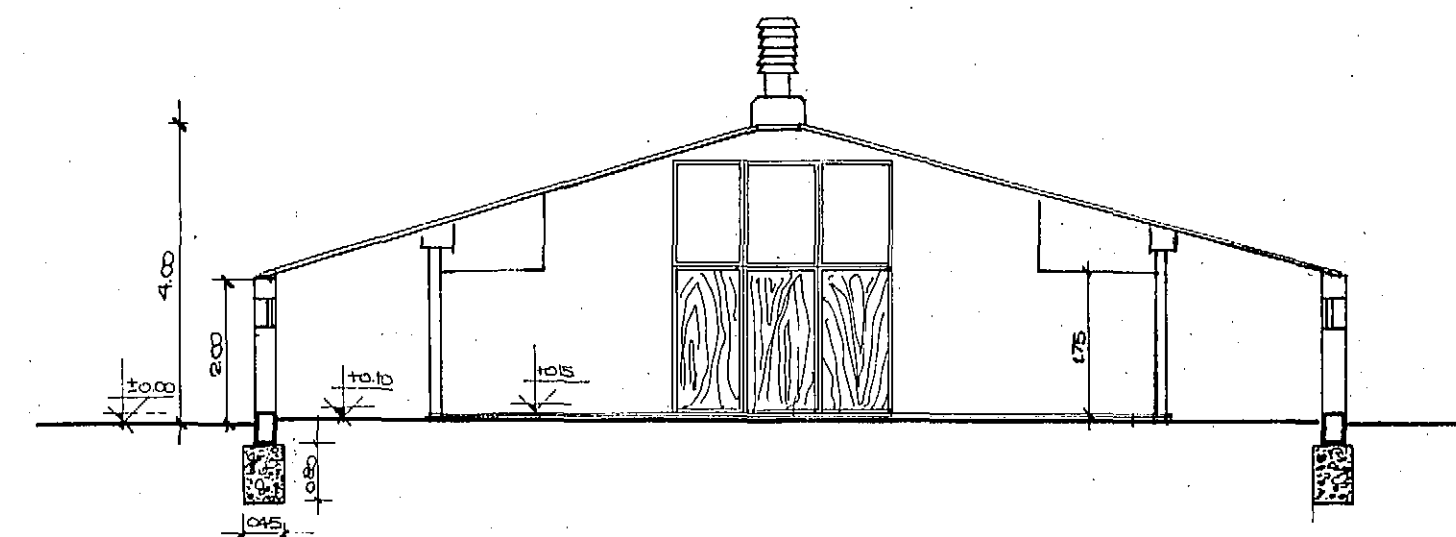

CORTE A-A

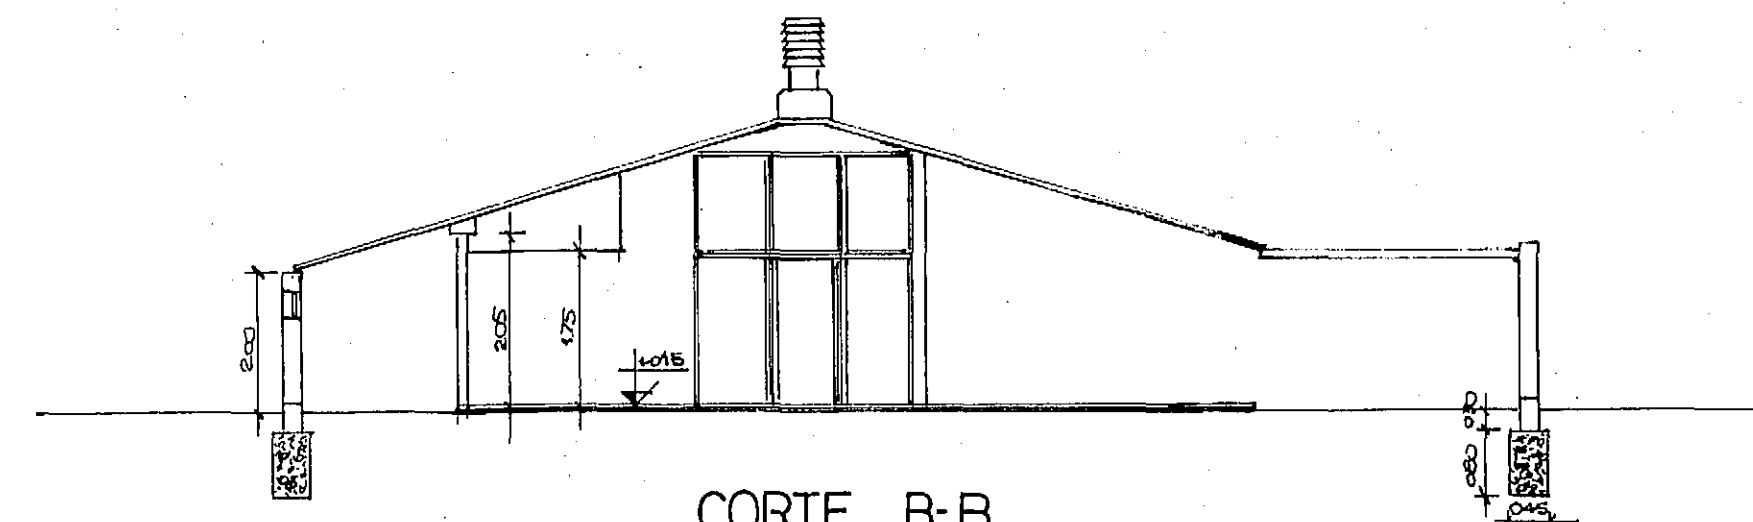

CORTE B-B

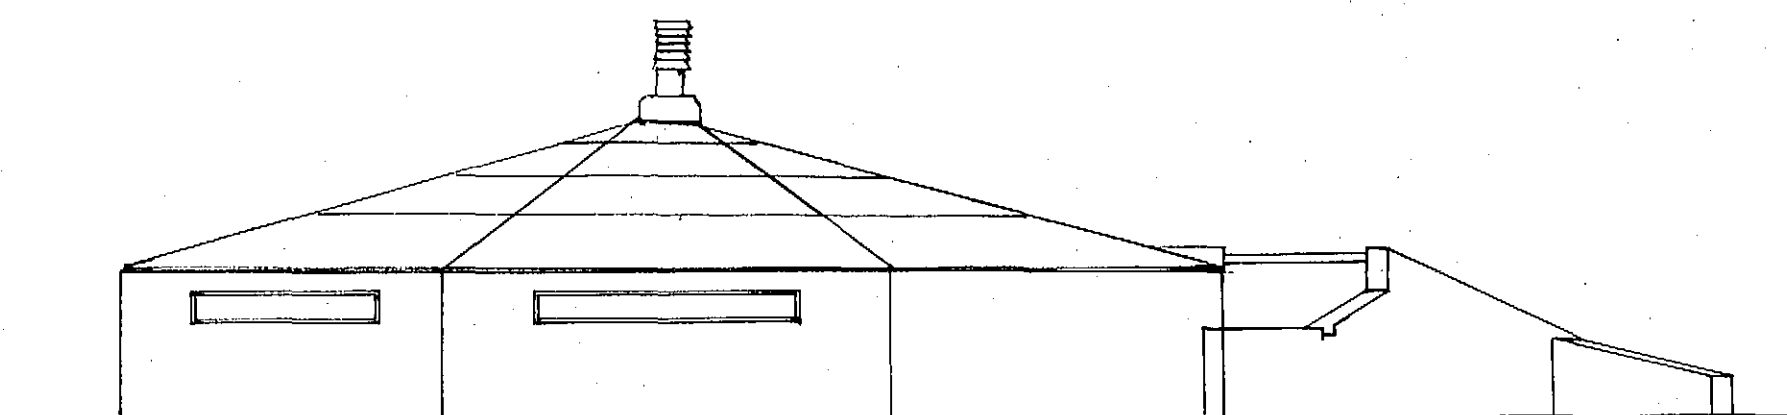


FACHADA

RESERVAS PROVINCIALES

P.NORTE- P.LOMA-I. DE LOS PAJAROS

UBICACION

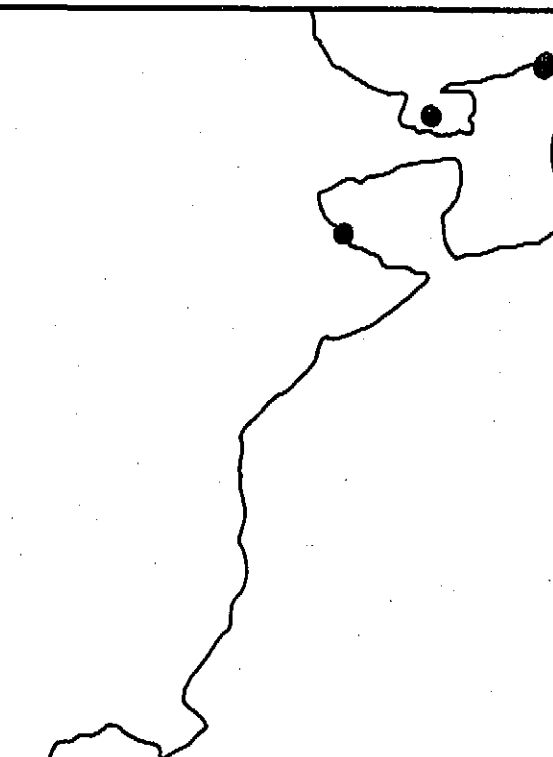

OBSERVACIONES





OBRAS EXISTENTES

PLANO

CENTRO DE INTERPRETACION

Esc. 1:100

5

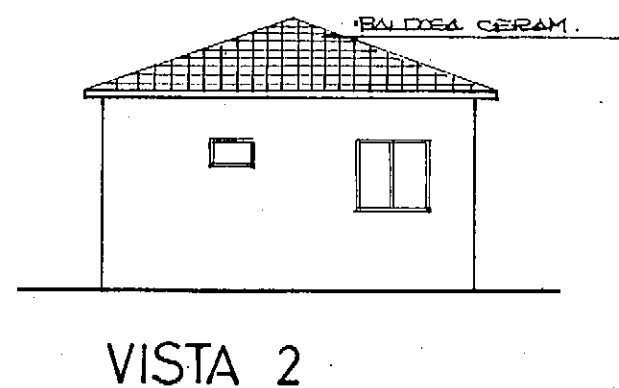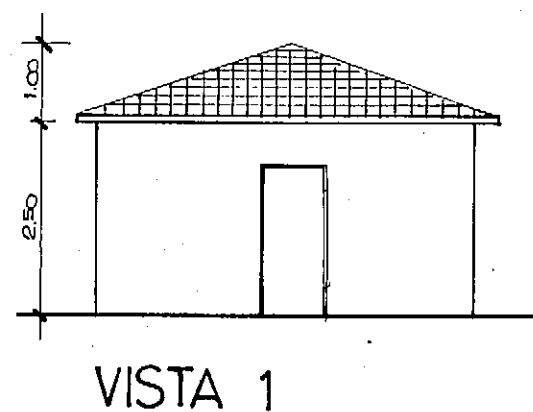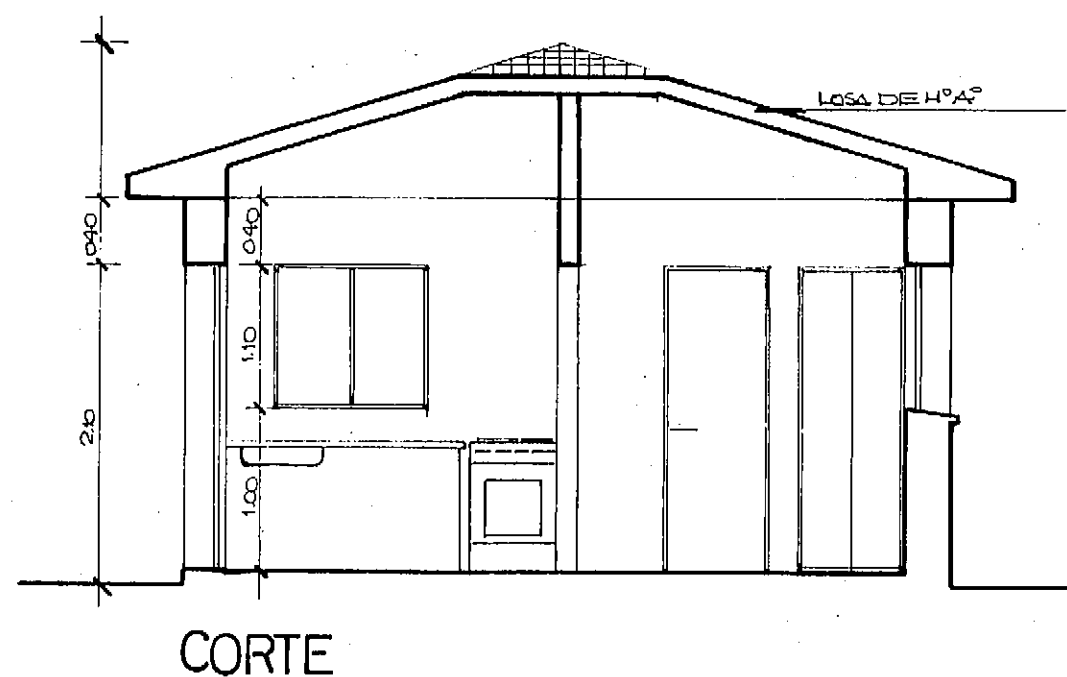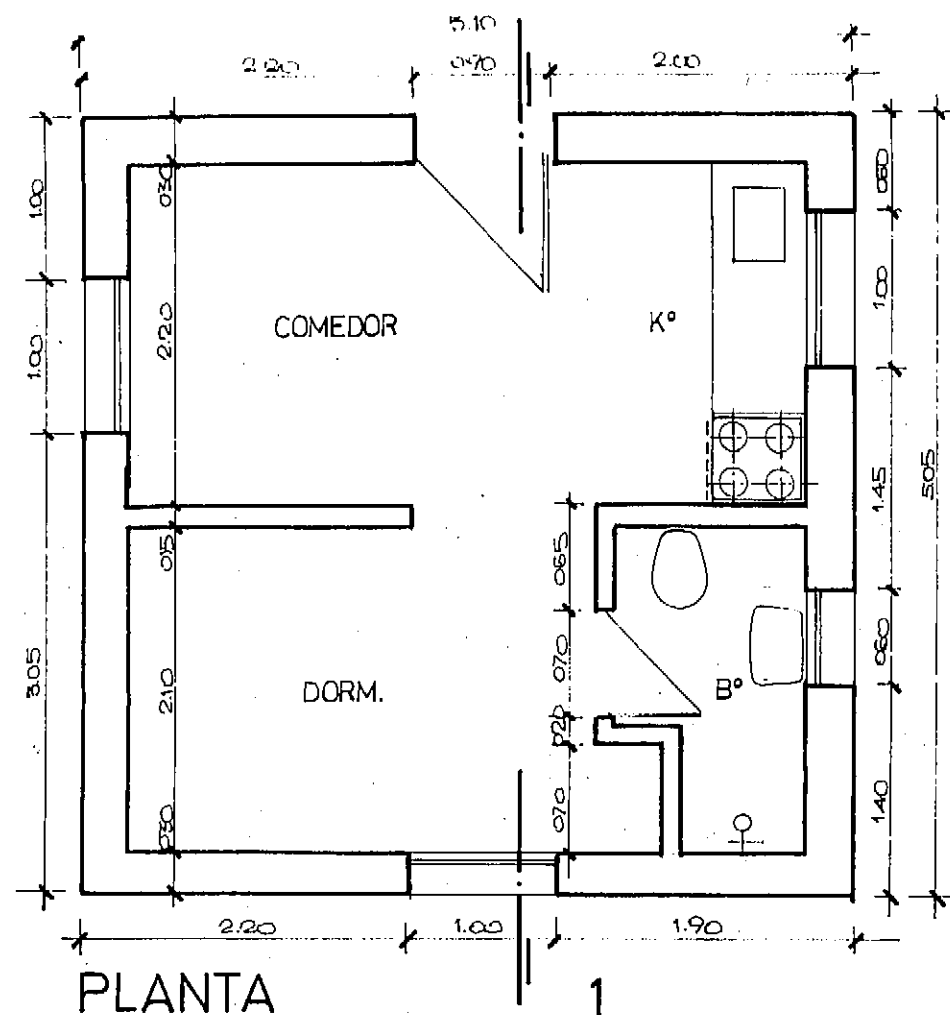

RESERVAS PROVINCIALES

## PUNTA NORTE-P.LOMA

UBICACION



OBSERVACIONES

OBRAS EXISTENTES





PLANO

BUNGALOW


Planta esc. 1:50

Vistas esc. 1:100

6

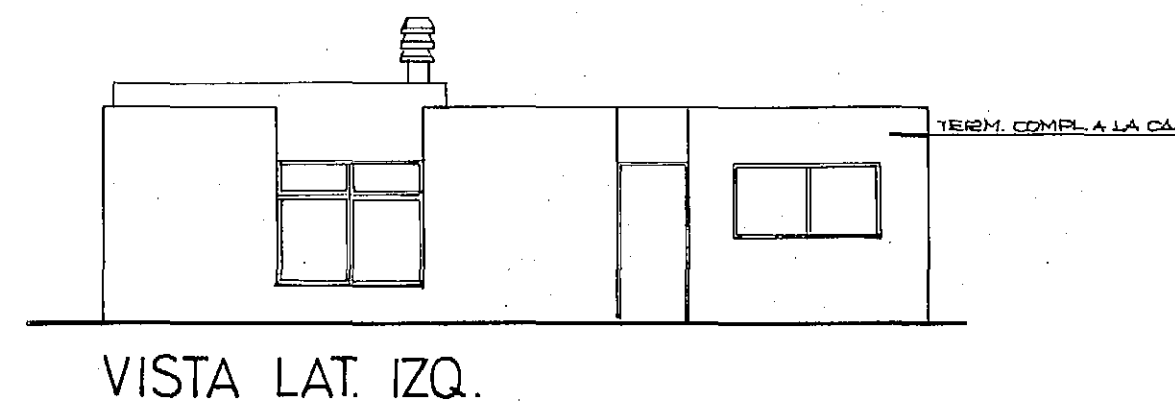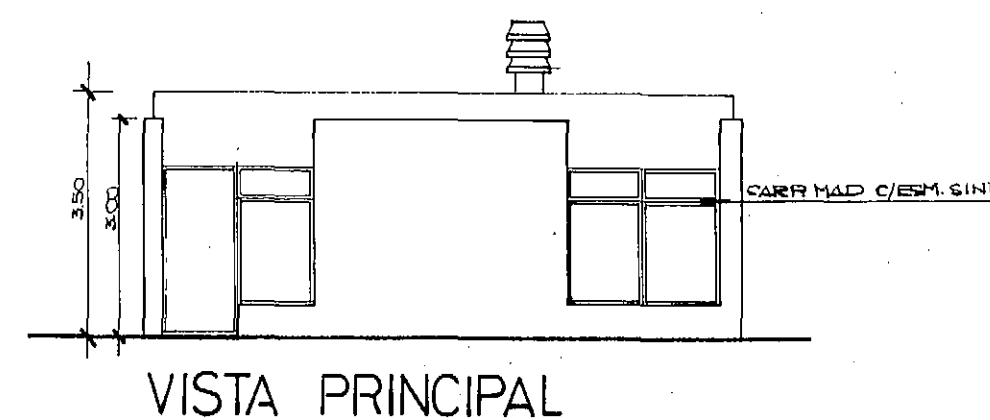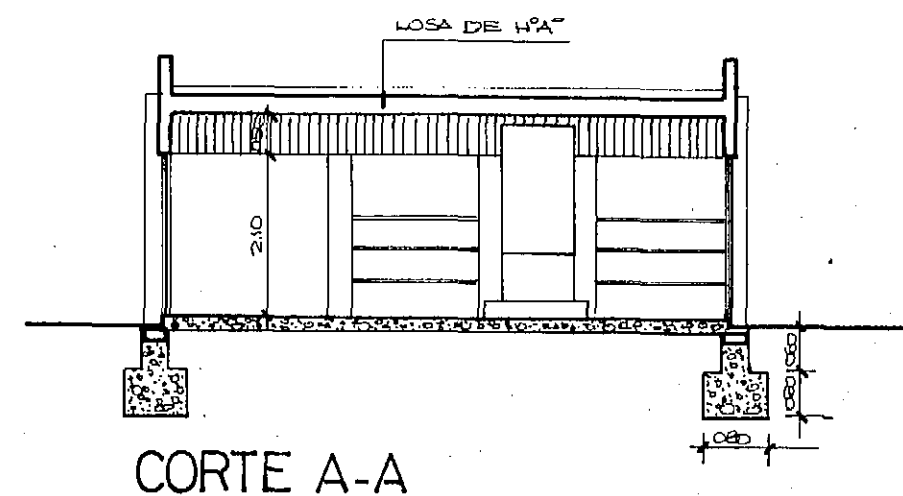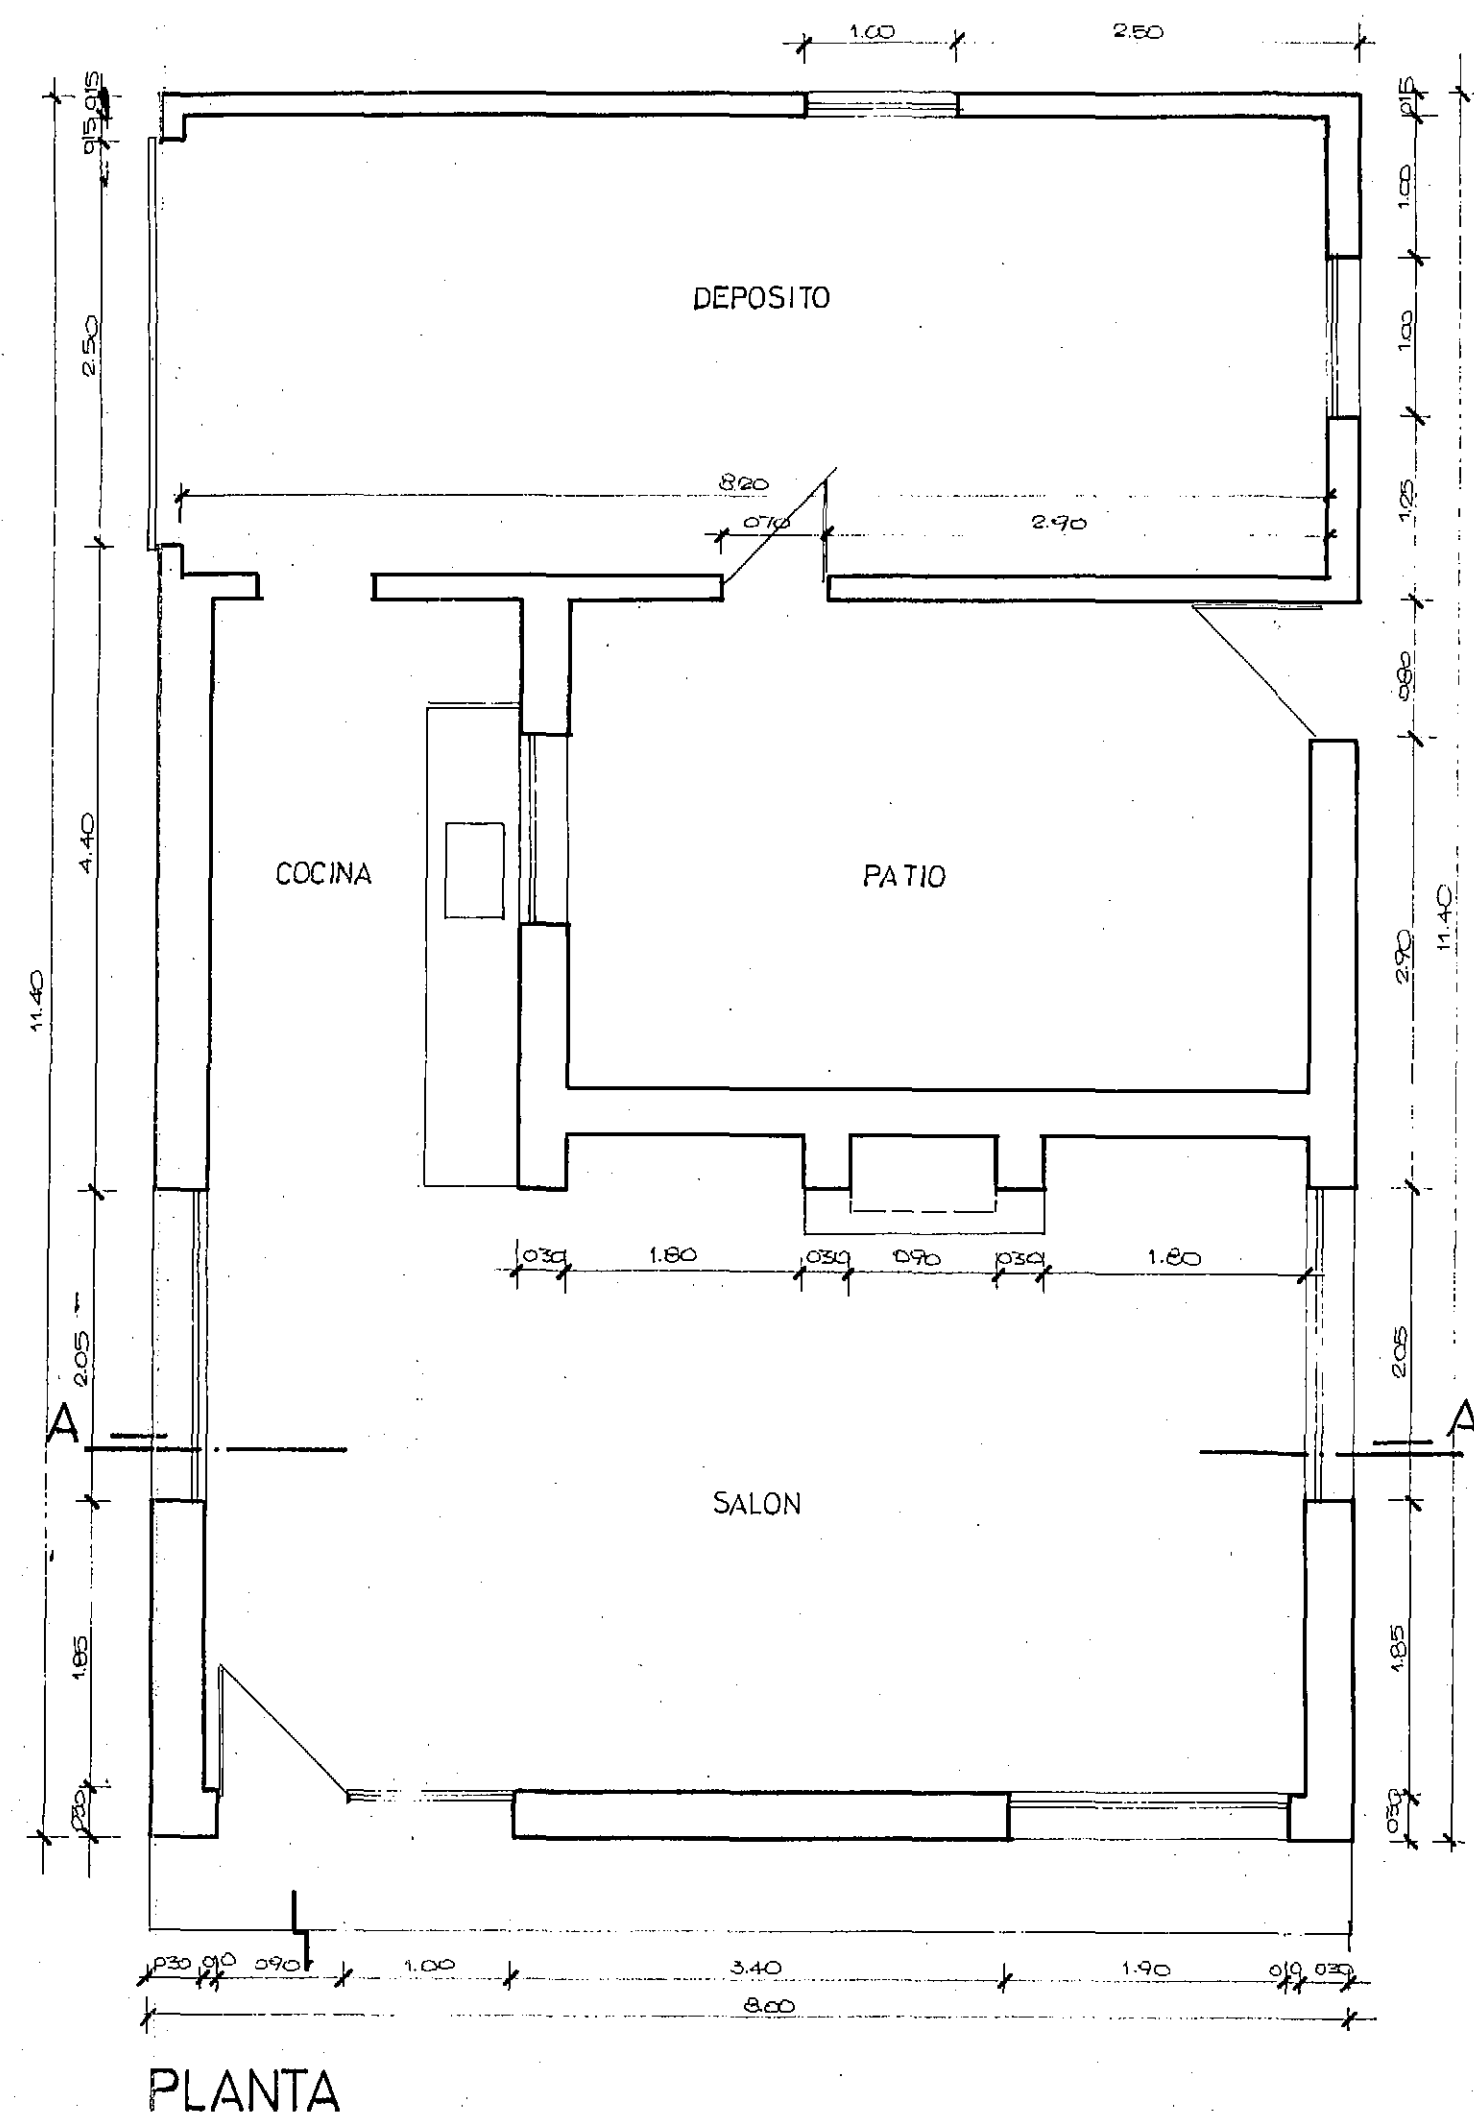

# RESERVAS PROVINCIALES PUNTA LOMA

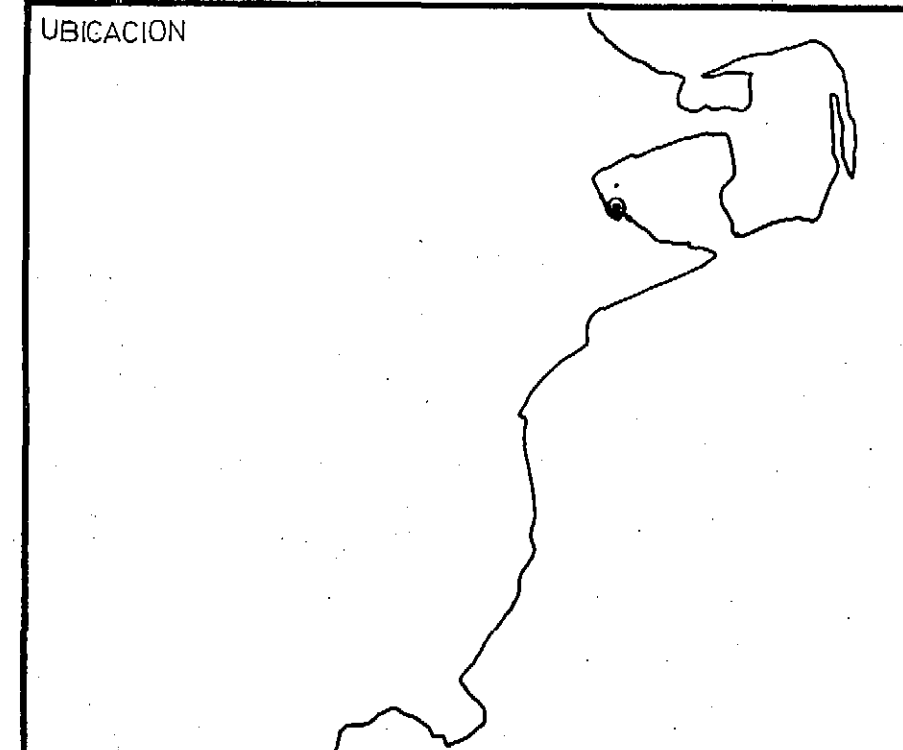

## OBSERVACIONES

## OBRAS EXISTENTES

## PLANO

CANTINA  
Planta esc. 1:50  
Corte, vistas esc. 1:100




P.LOMA - P.NORTE - I.DE LOS PAJAROS

OBRAS EXISTENTES

Planta cortes esc.1:50  
Fachadas esc. 1:100

8

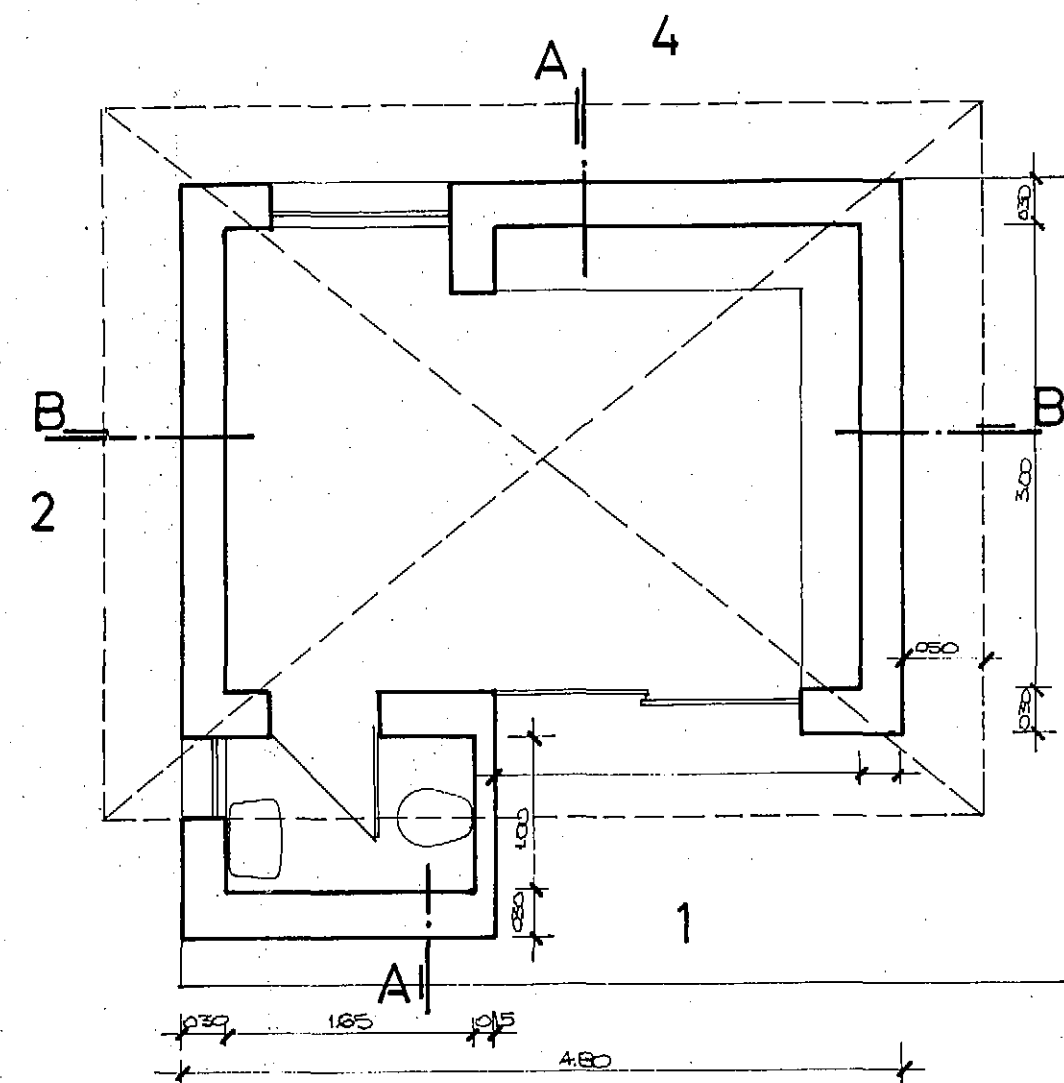


REV. EXT. A-1A CAL


FACHADA 4

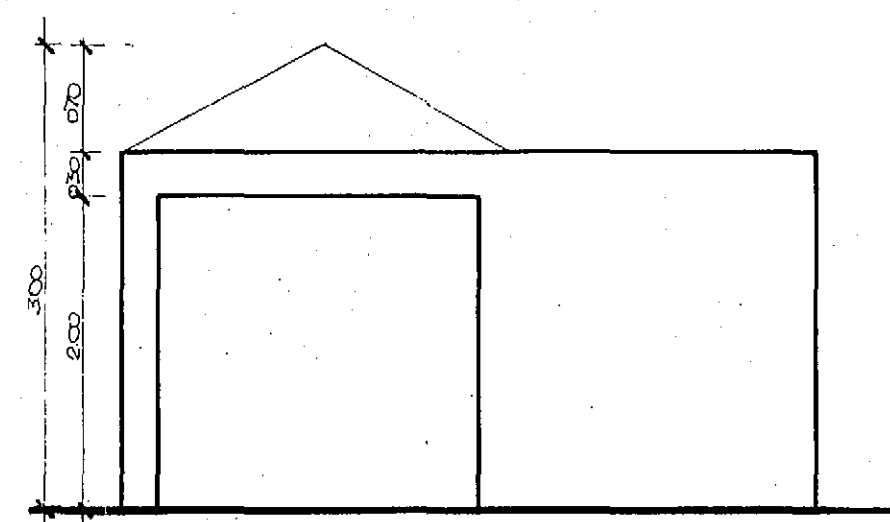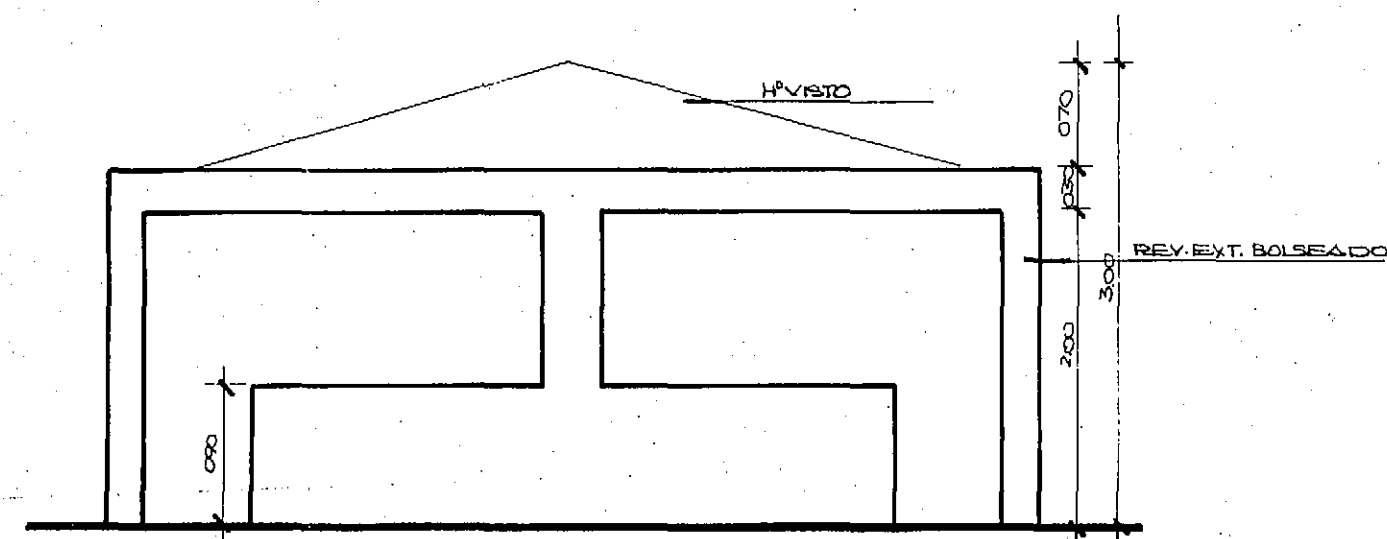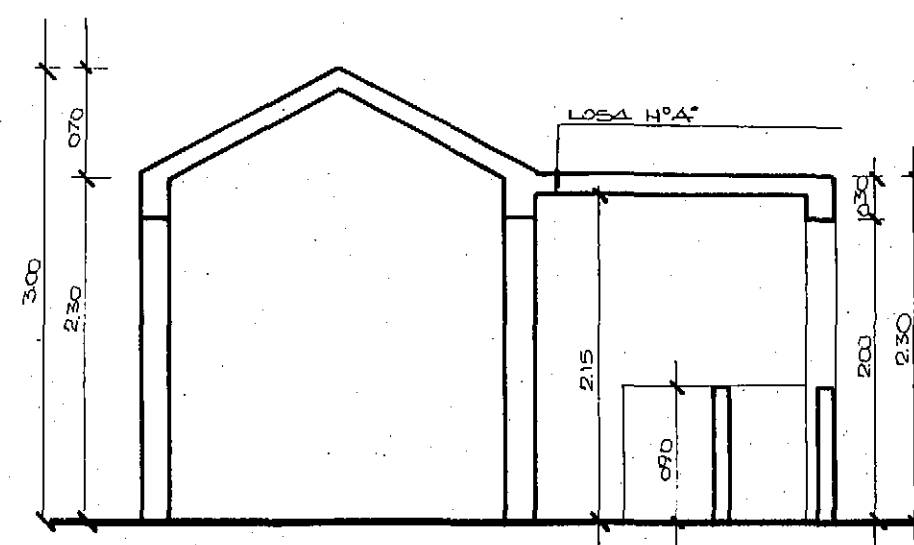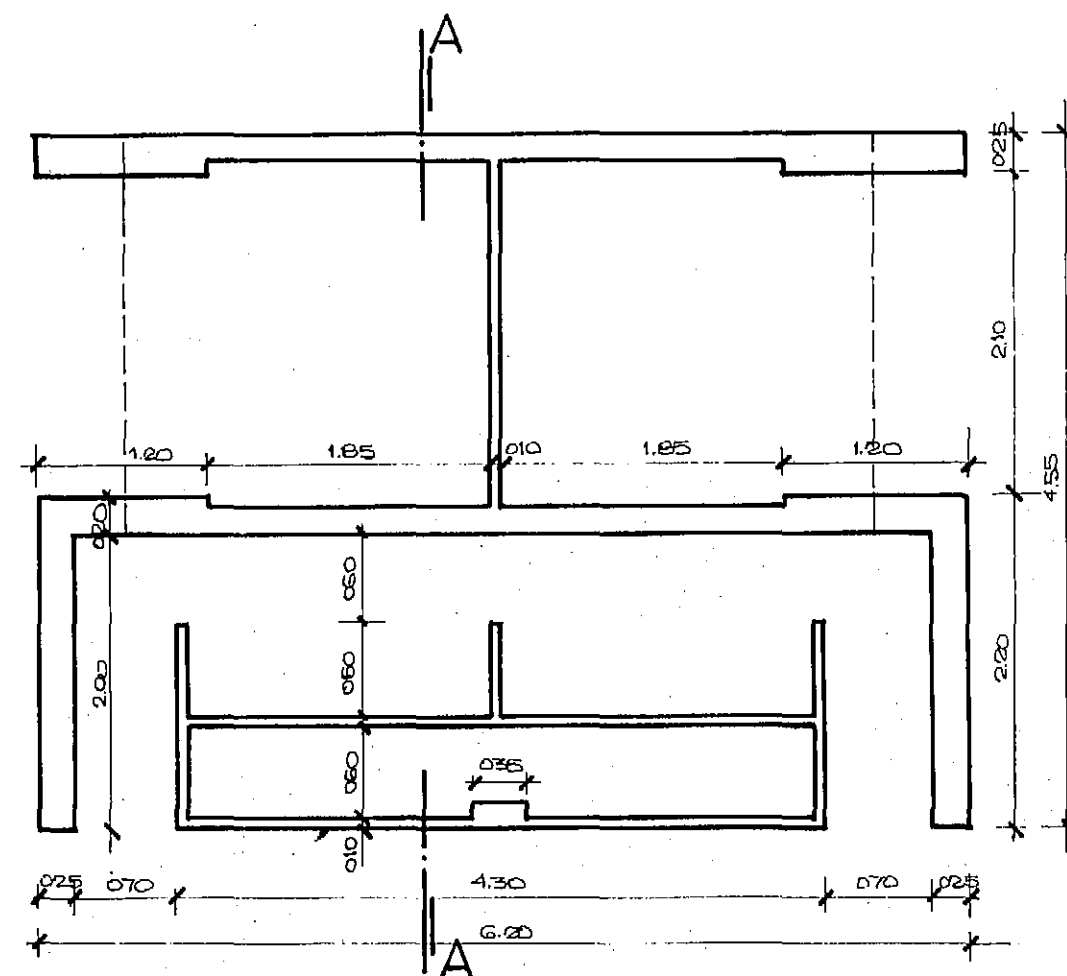

## RESERVAS PROVINCIALES

PUNTA LOMA

UBICACION



OBSERVACIONES
---------------

OBRAS EXISTENTES	
1	1
2	2
3	3
100	100

PLANO
-------

TERRARIO  
esc. 1:50

9

# RESERVAS PROVINCIALES

## PUNTA LOMA

UBICACION



OBSERVACIONES




OBRAS EXISTENTES

PLANO


CASILLA GRUPO ELECTROGENO

ESC. 1:50

10

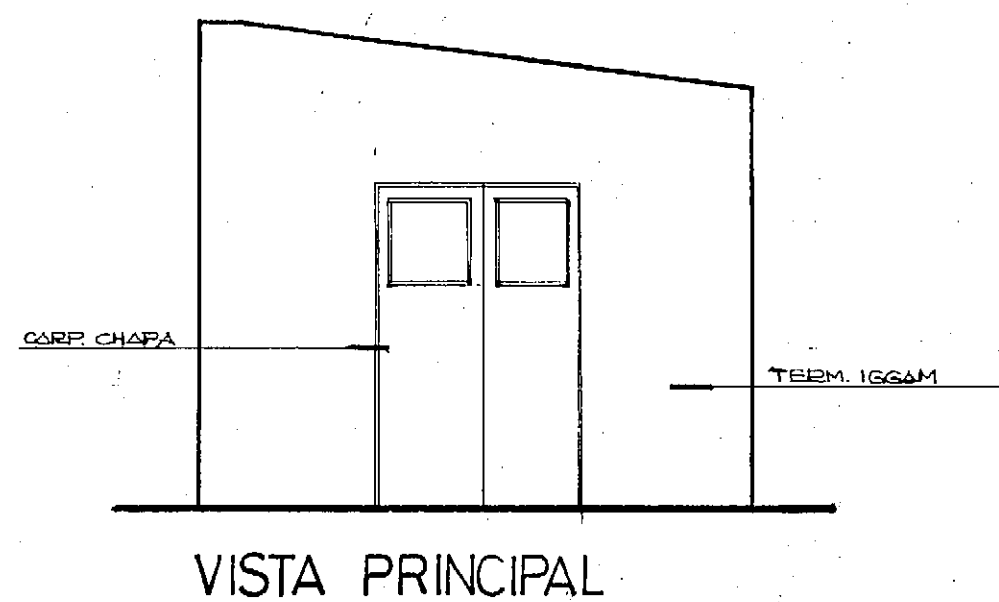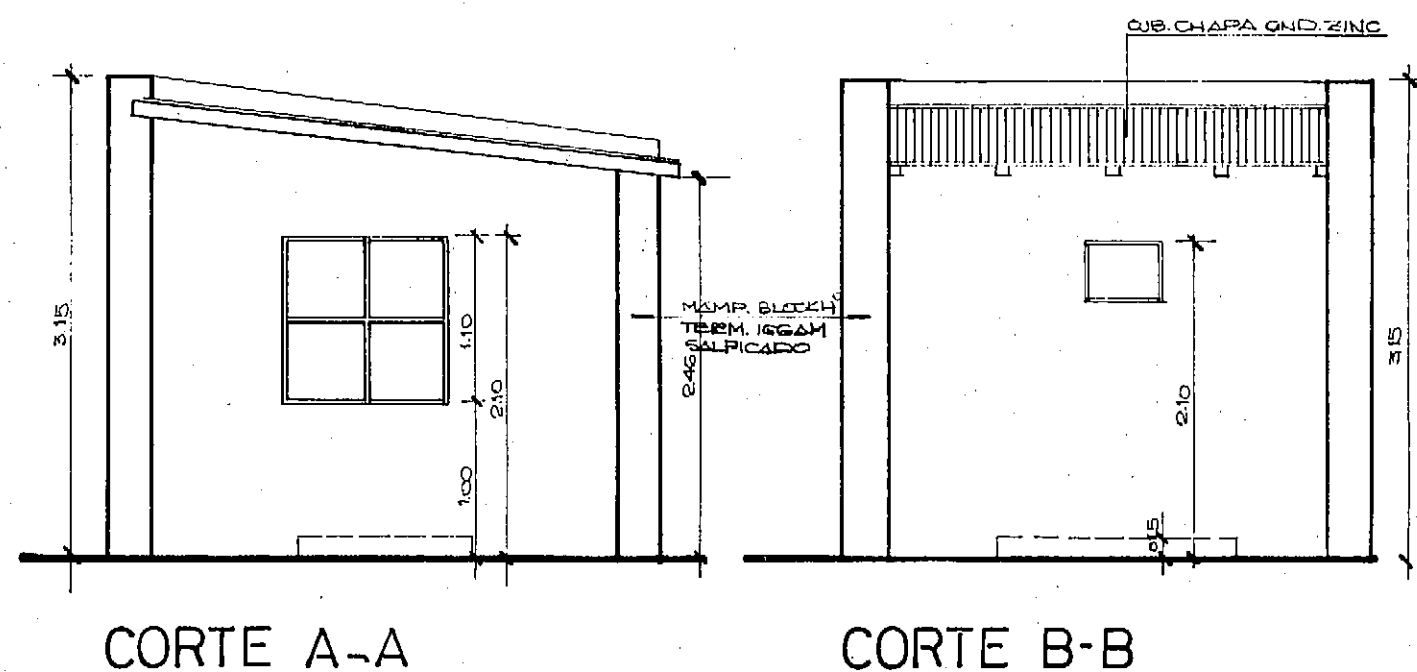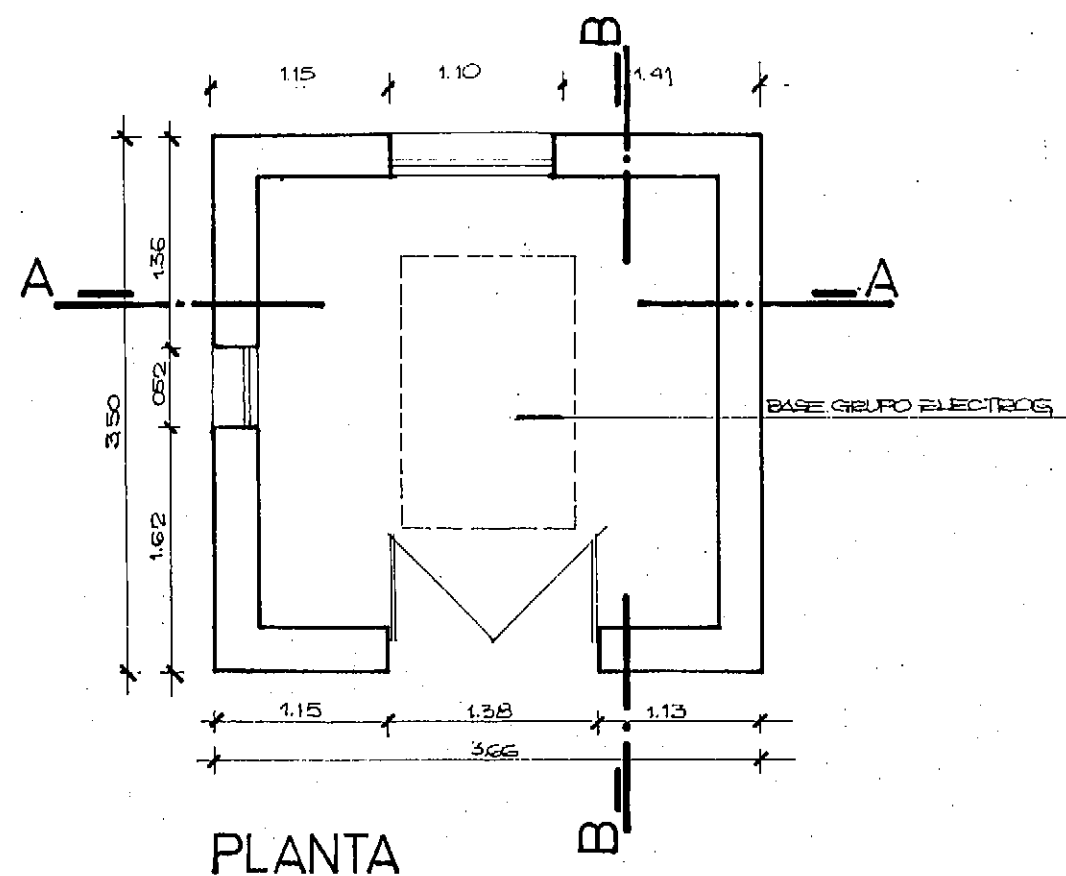


RESERVA FAUNÍSTICA  
CALETA VALDES

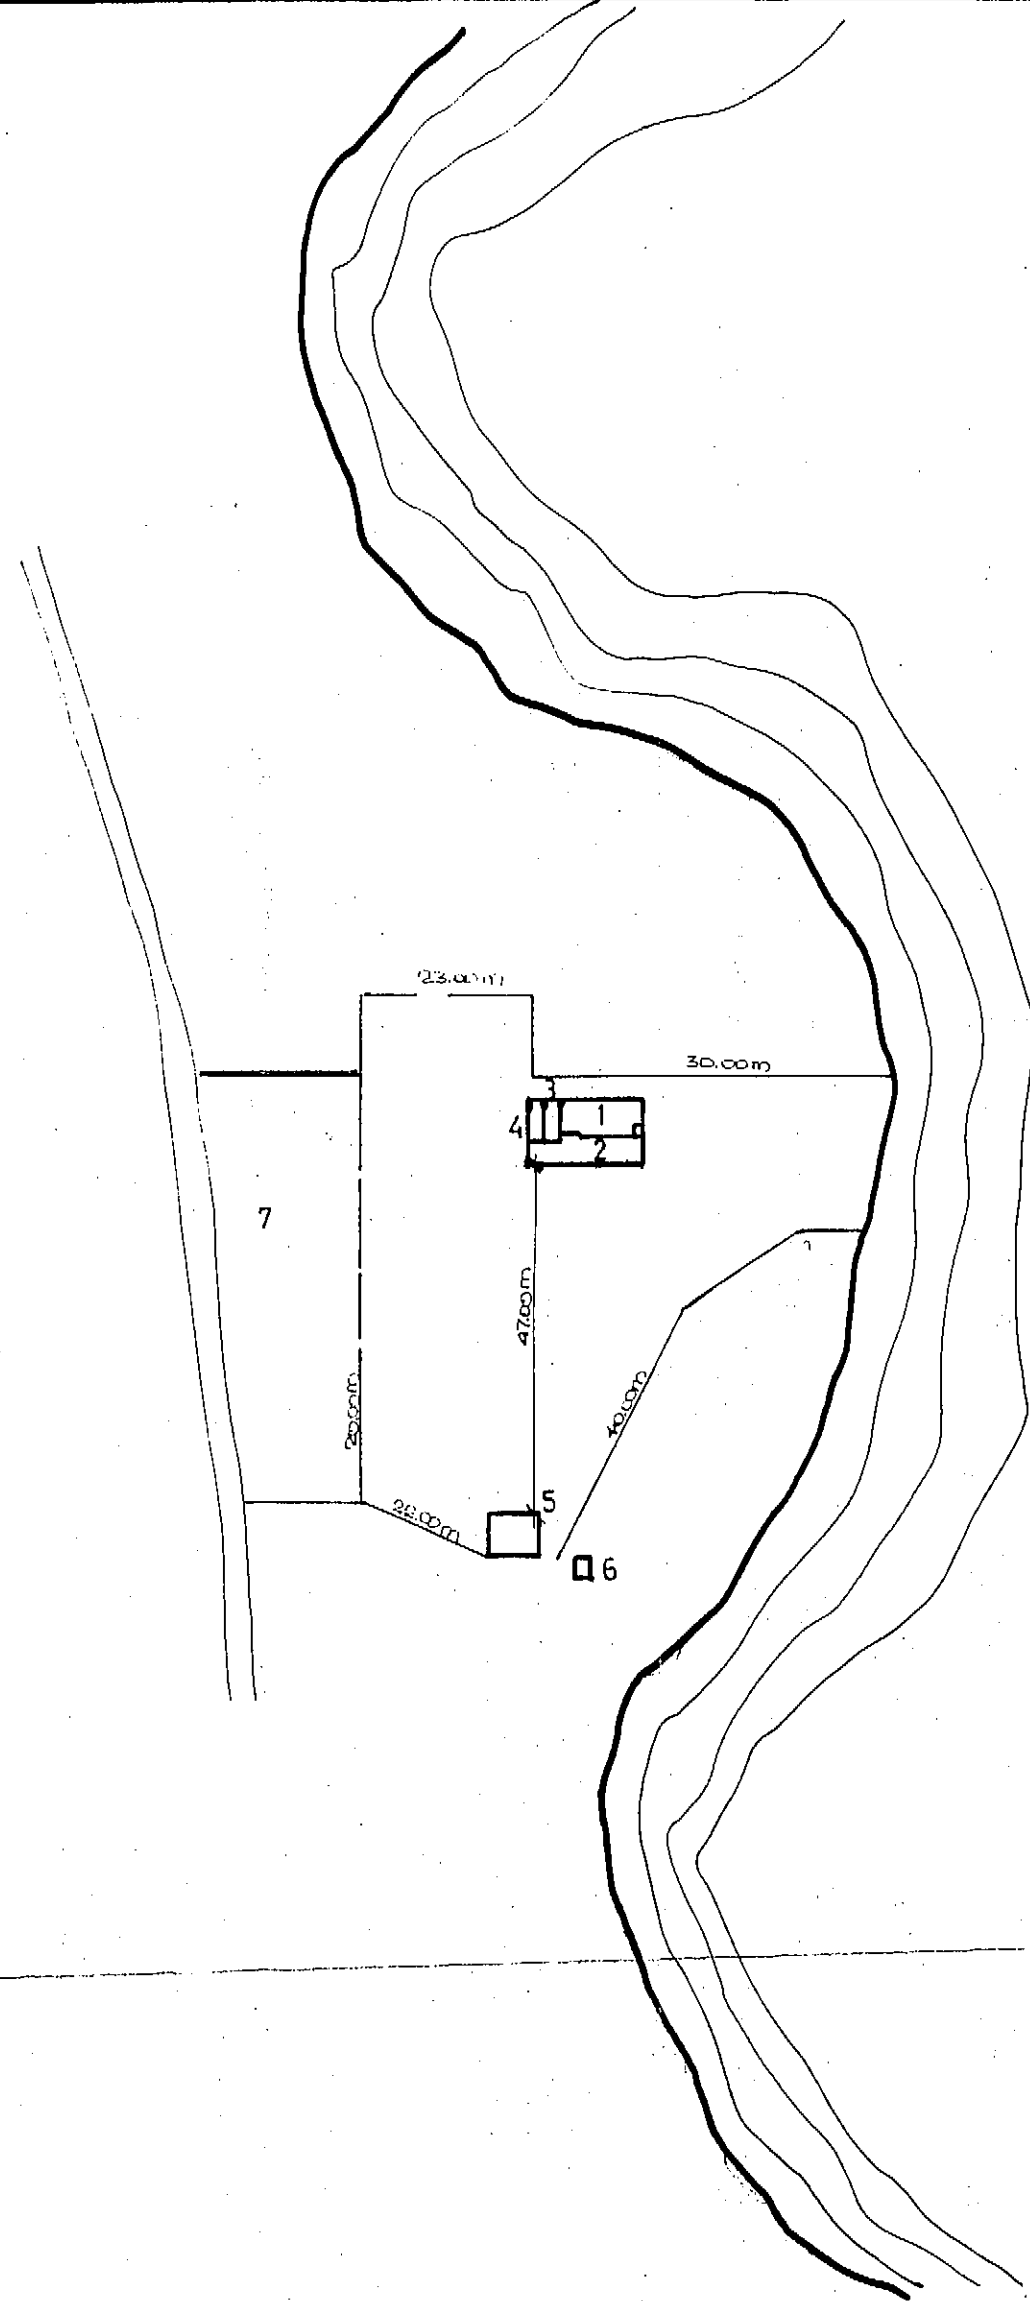

REFERENCIAS

- 1.- VIV. GUARDAFAUNA
- 2.- GARAGE
- 3.- VIV. GUARD. AUX.
- 4.- TORRE TANQUE
- 5.- UNIDAD SANIT.
- 6.- CABALLERIZA
- 7.- ESTACIONAMIENTO

RESERVAS PROVINCIALES  
CALETA VALDES

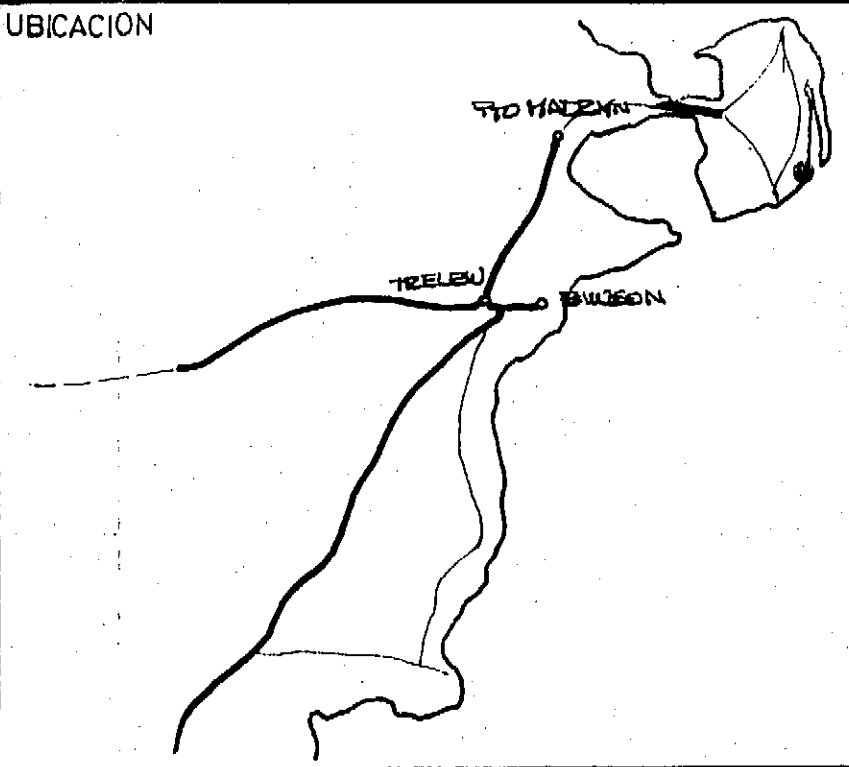


OBSERVACIONES

OBRAS EXISTENTES


PLANO

UBICACION


esc. 1:1000

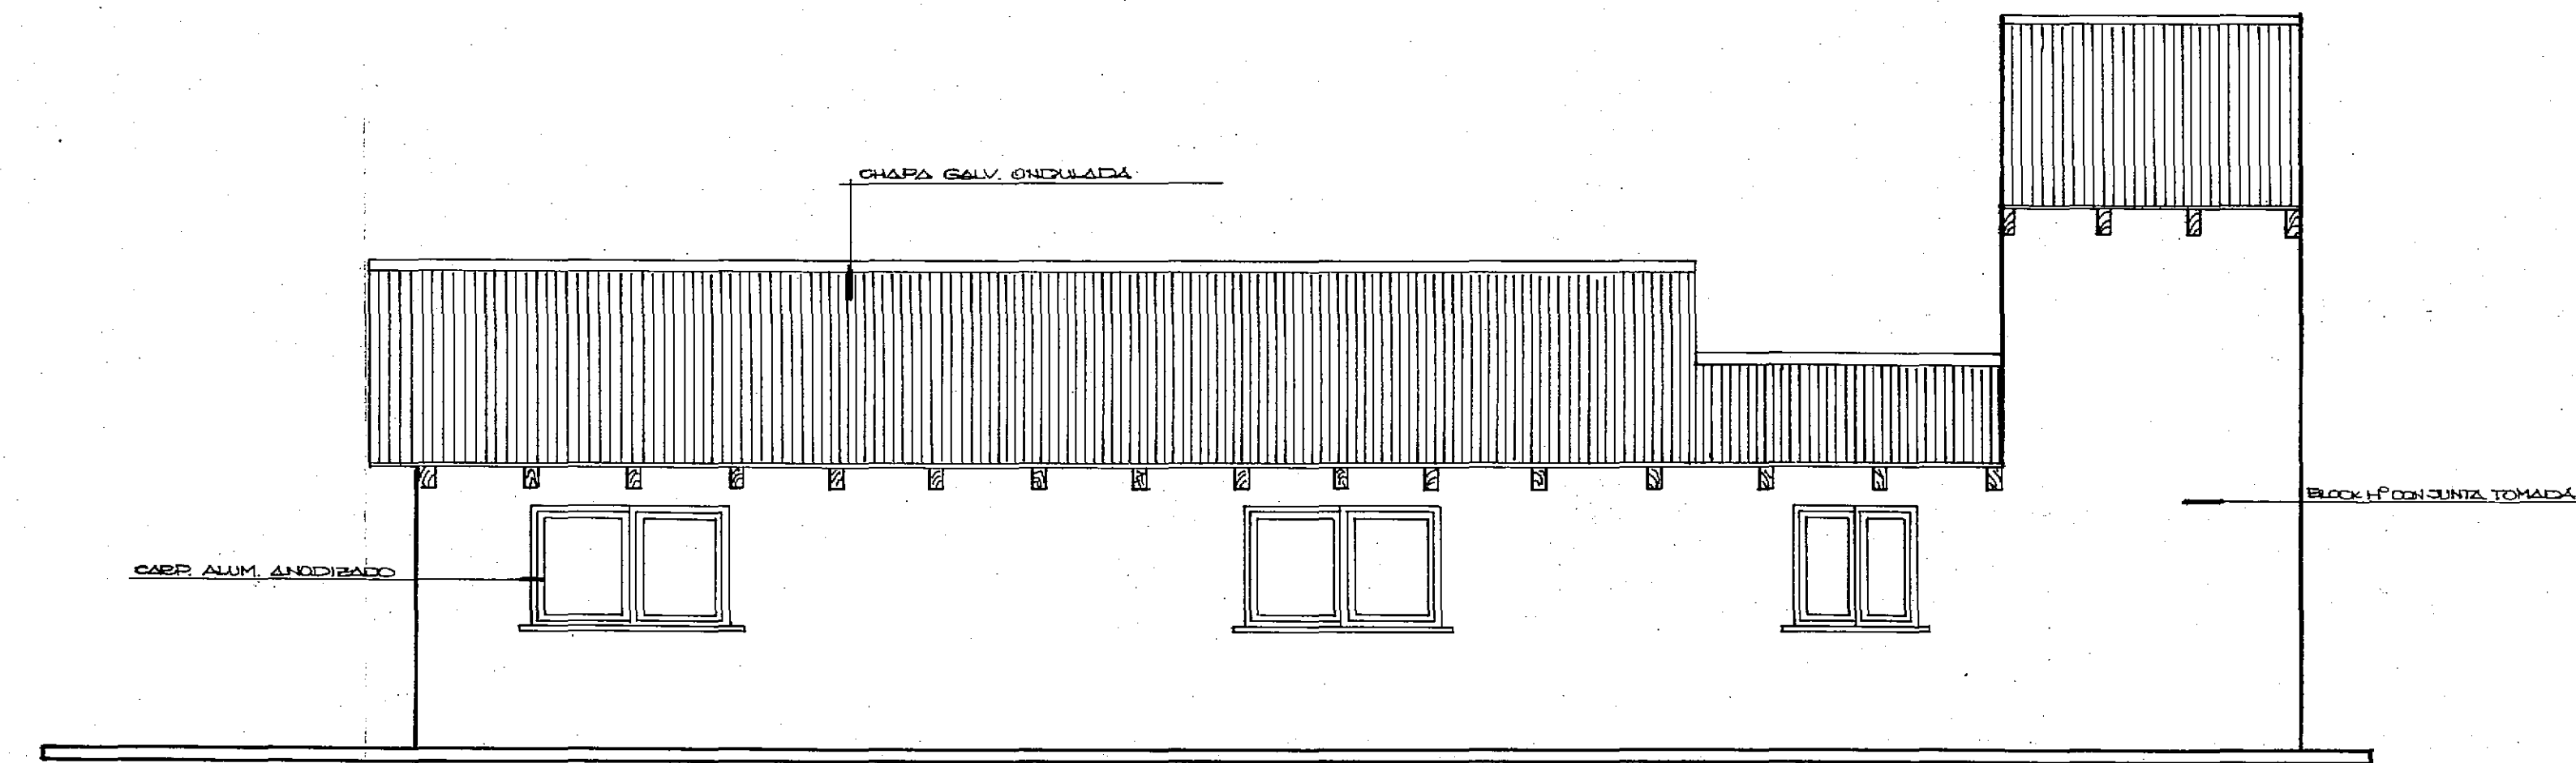


VISTA LATERAL

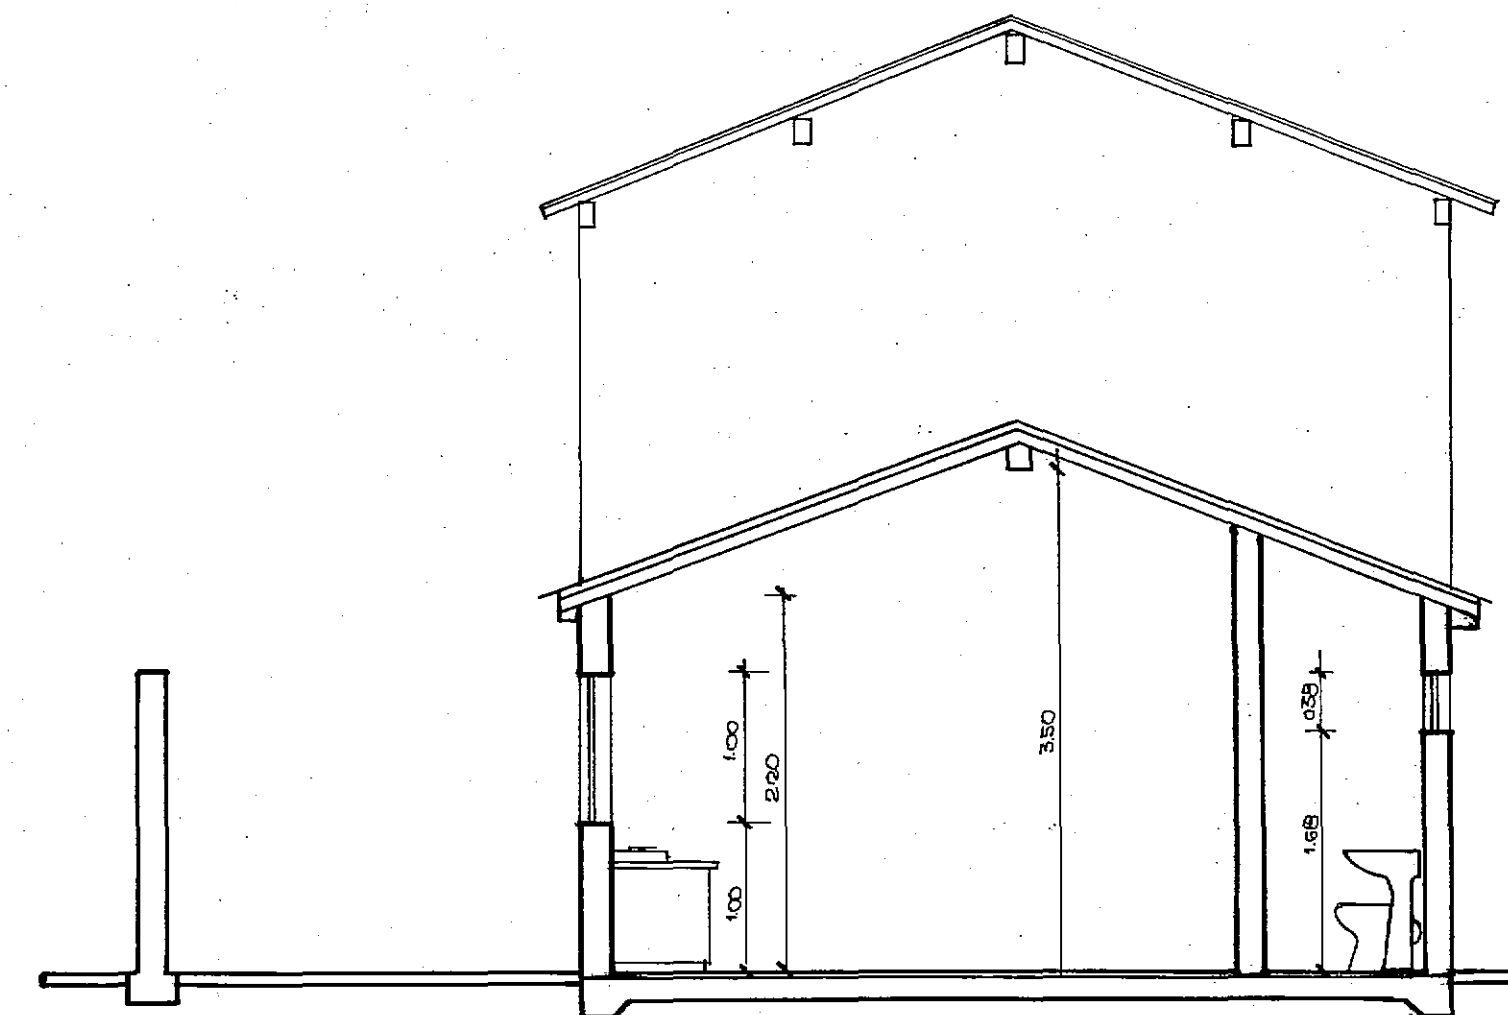

CORTE B-B

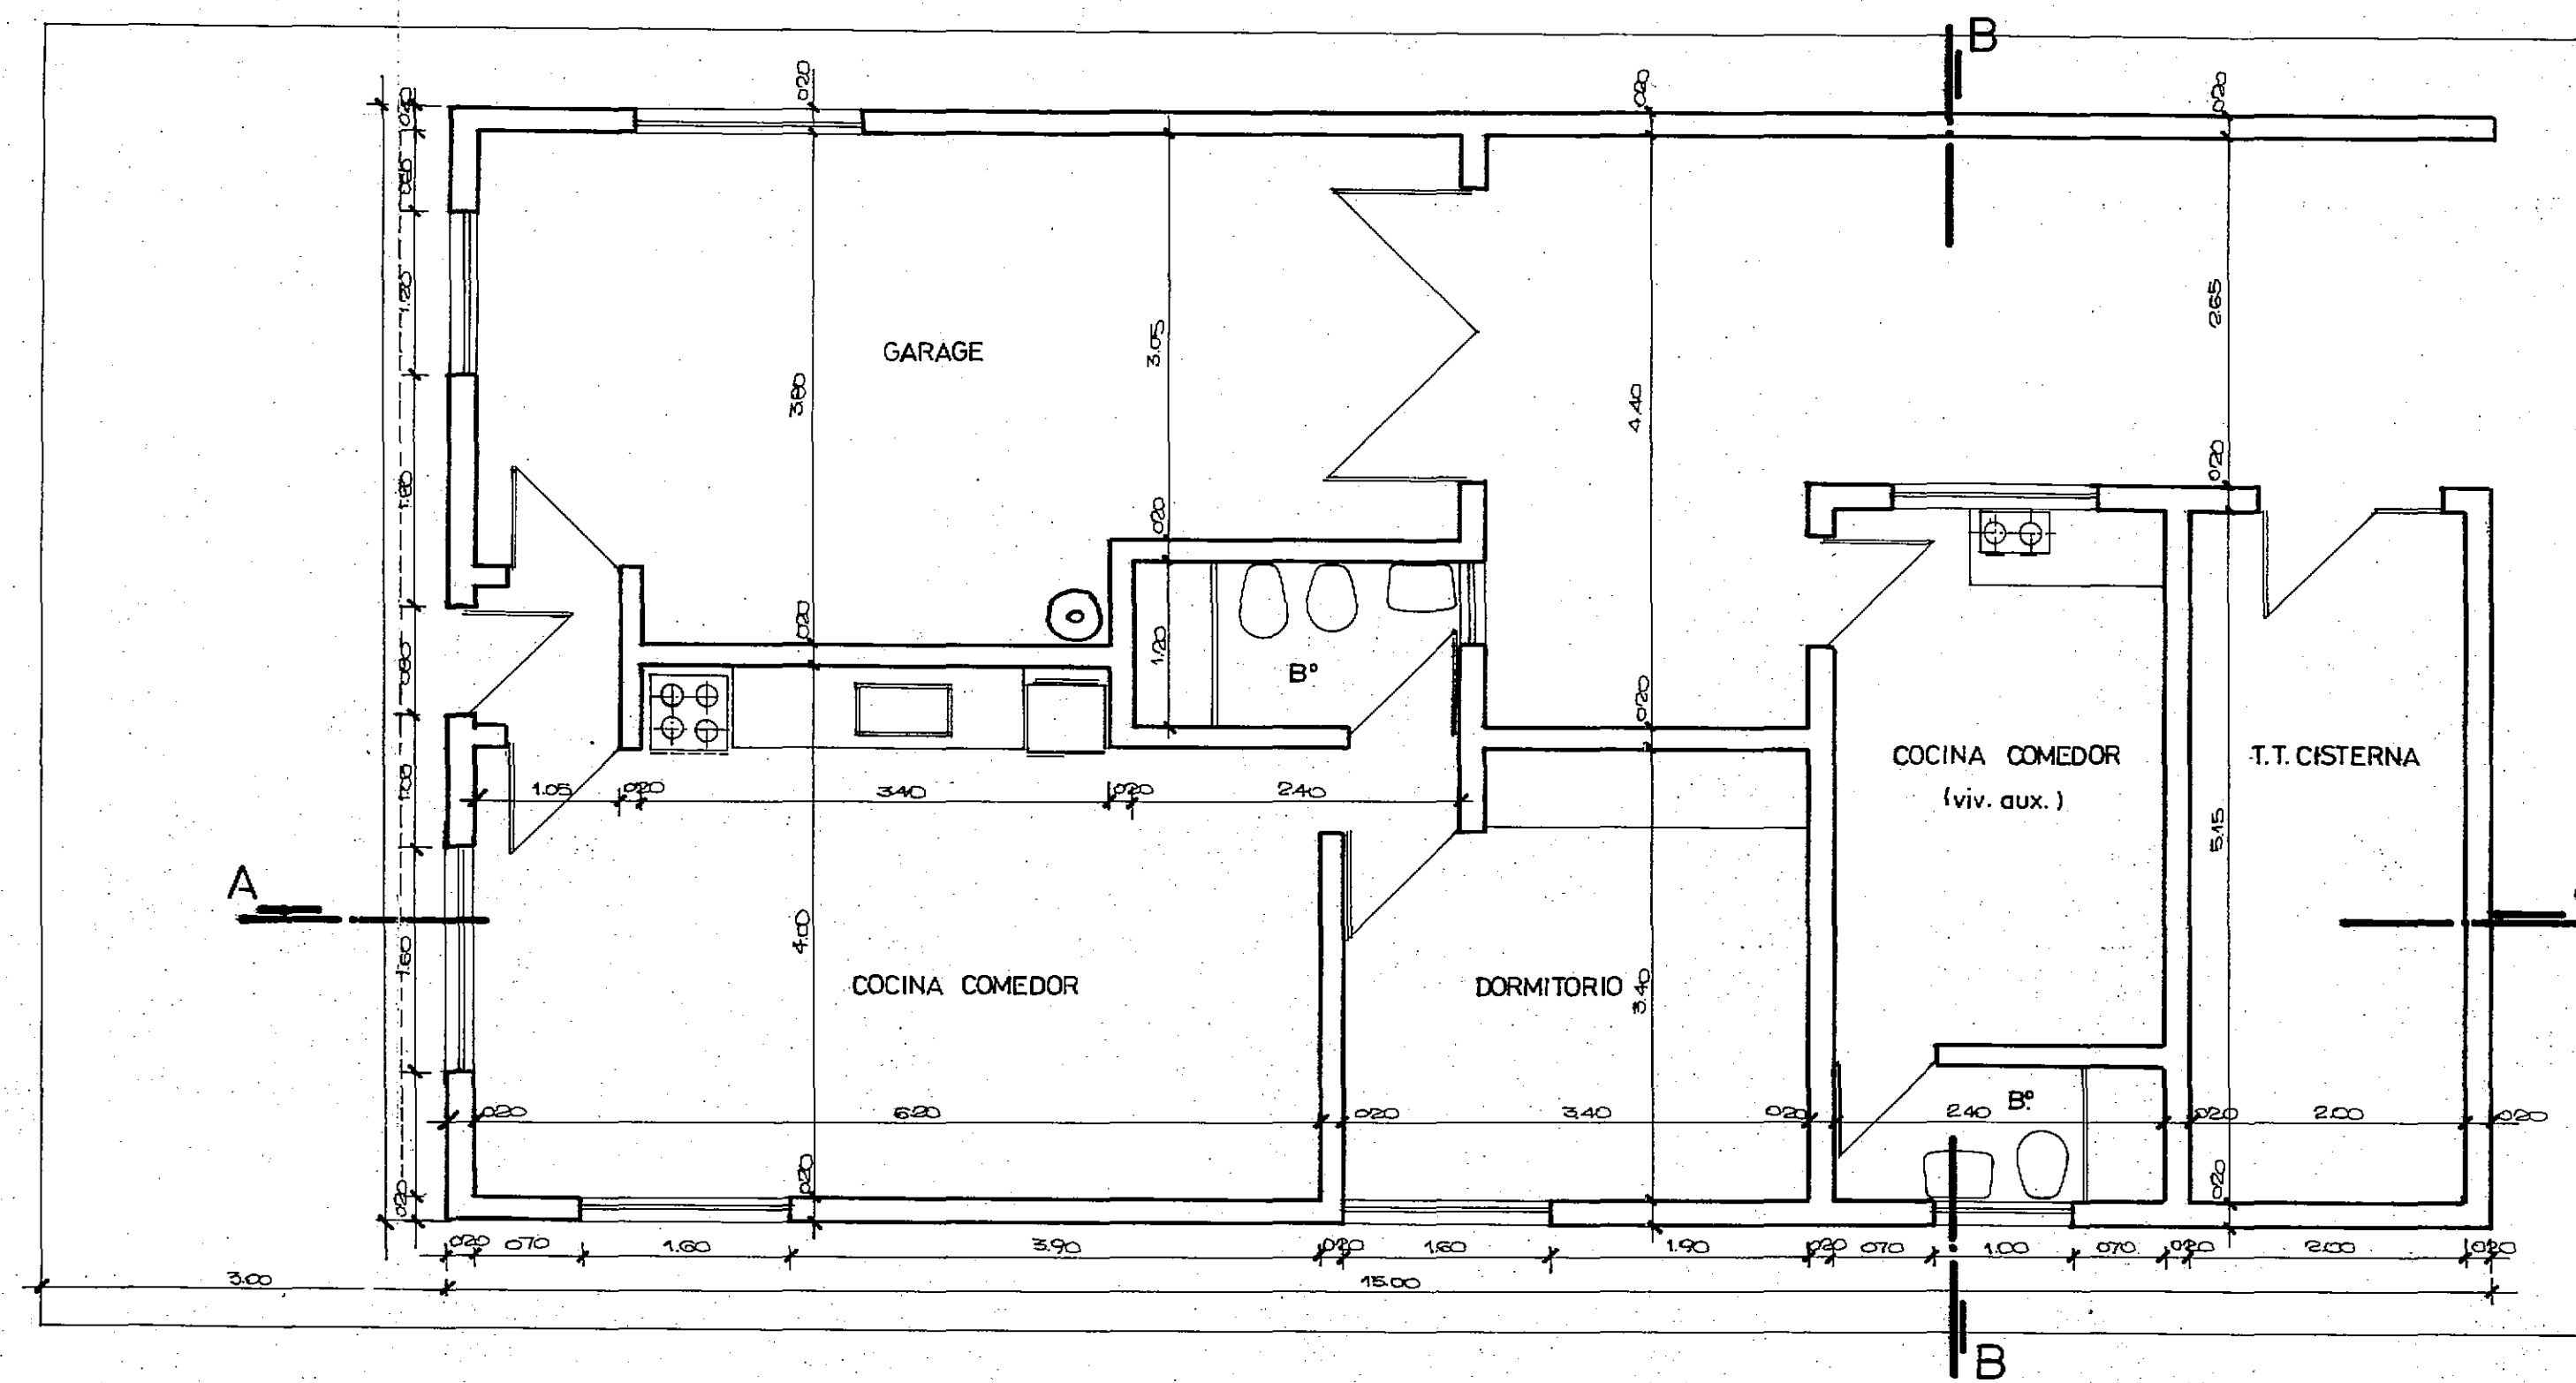


PLANTA

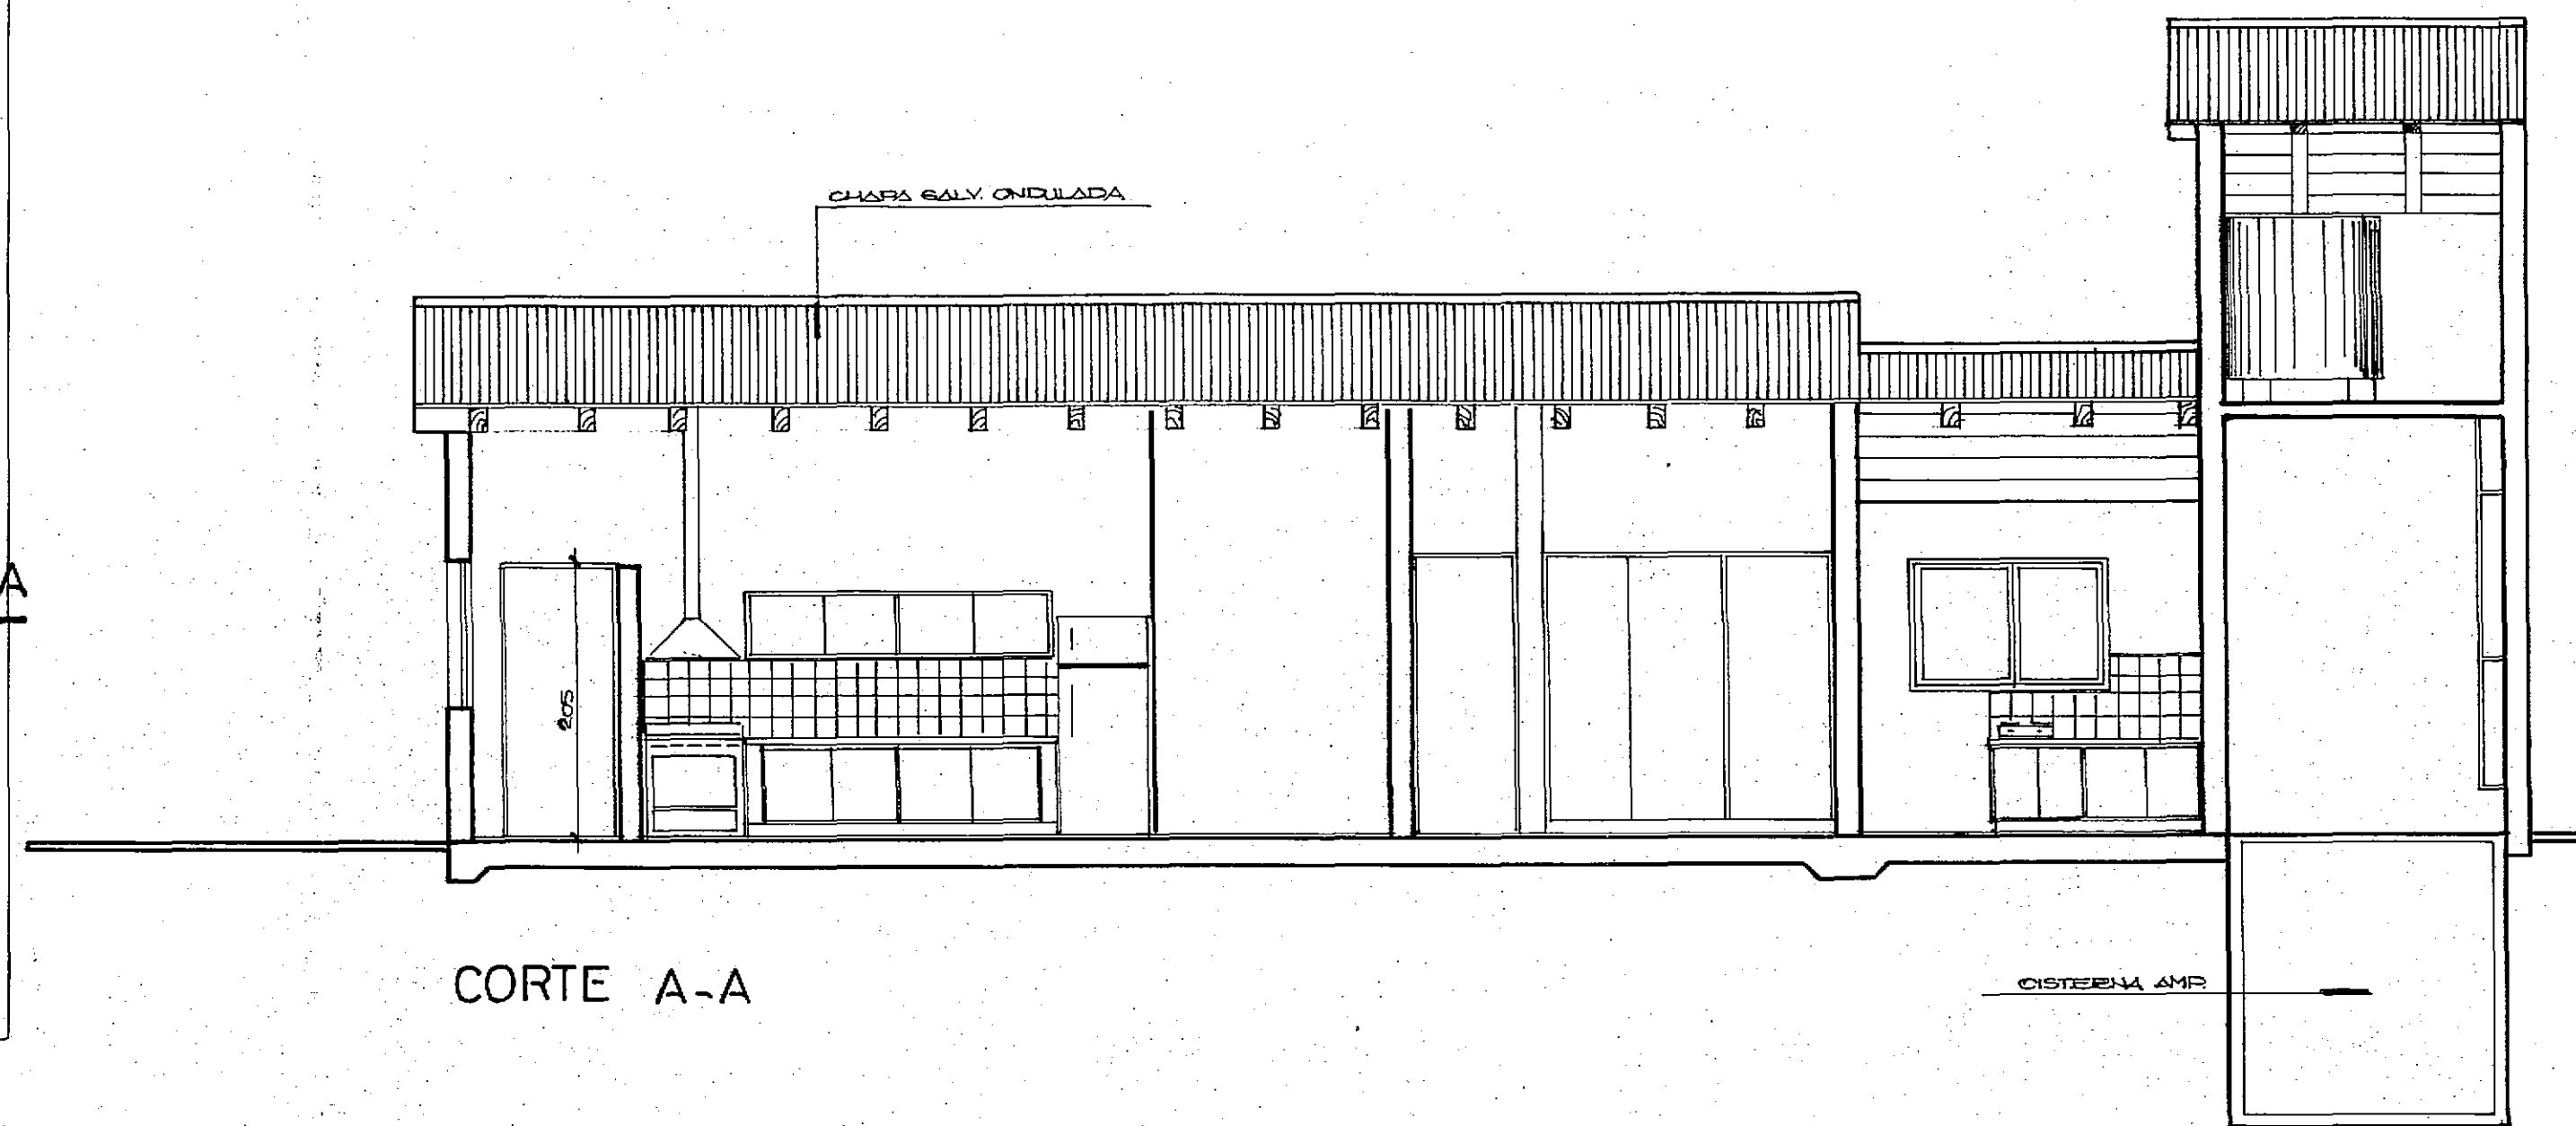


CORTE A-A


RESERVAS PROVINCIALES CALETA VALDES	
UBICACION	OBSERVACIONES
OBRAS EXISTENTES	
PLANO	2
VIV. GUARDAFAUNA esc. 1:50	

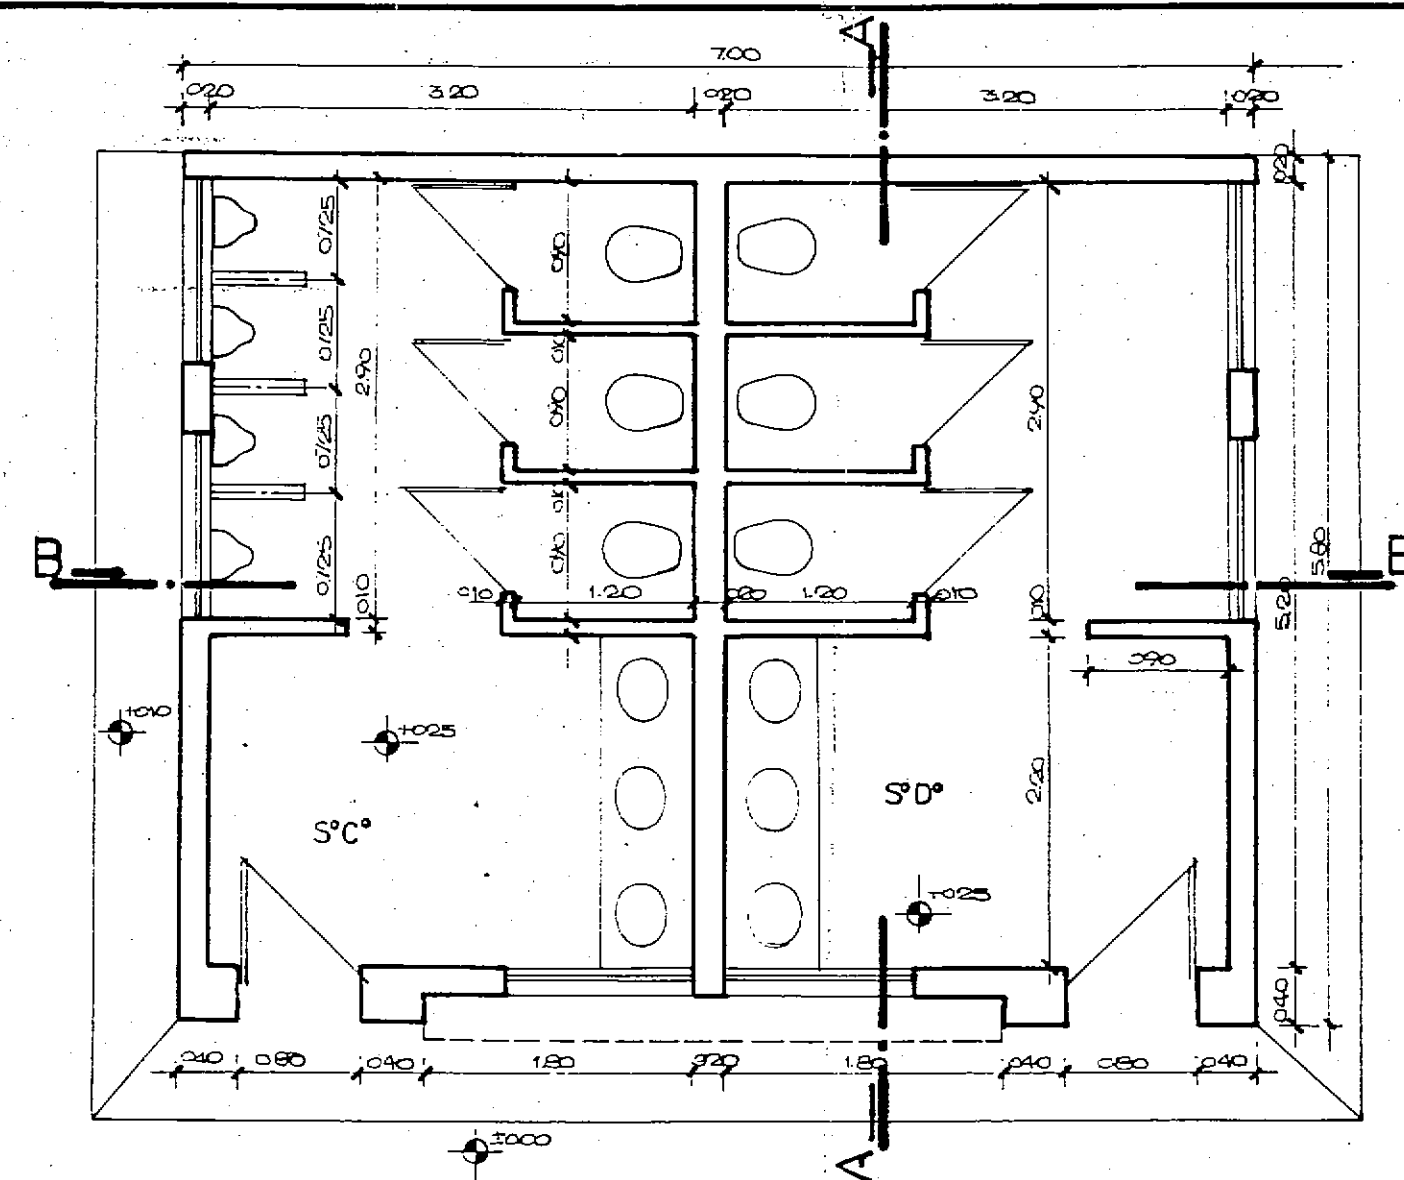


PLANTA

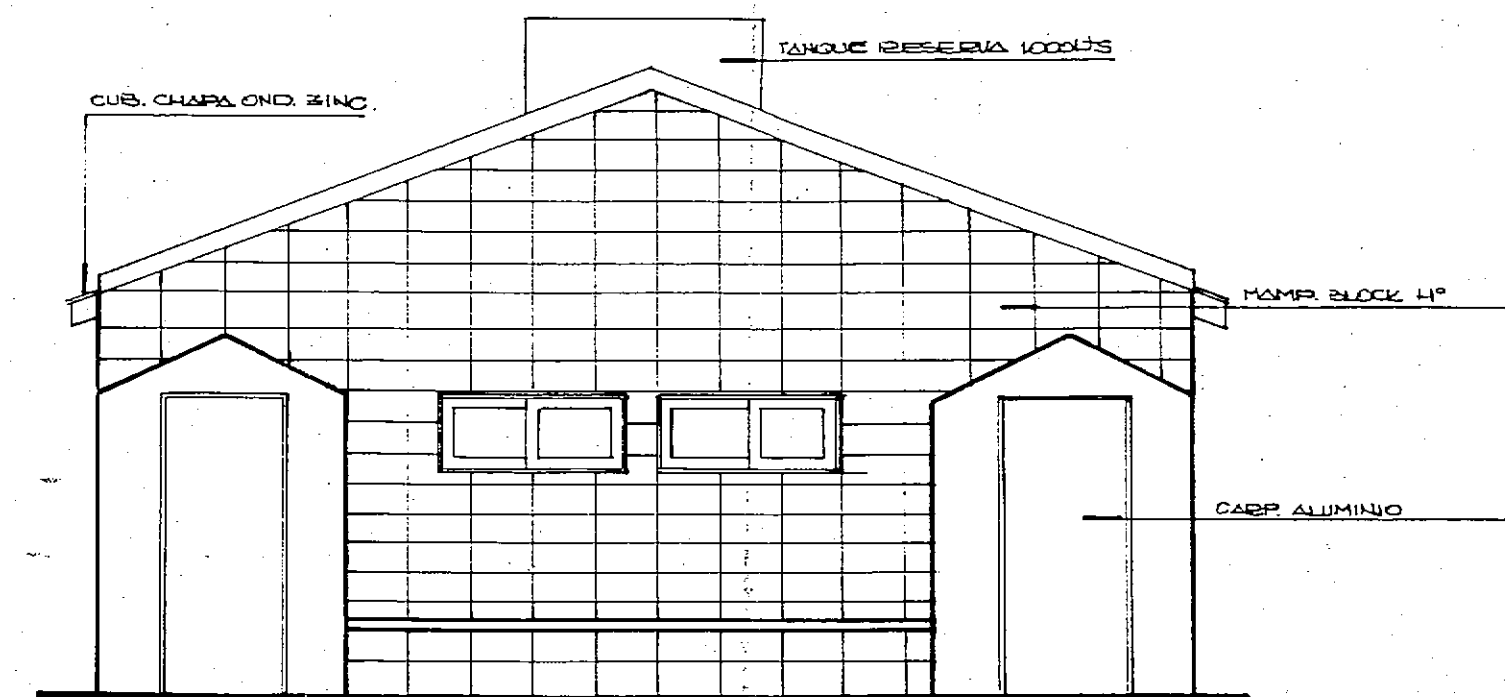


VISTA PRINCIPAL

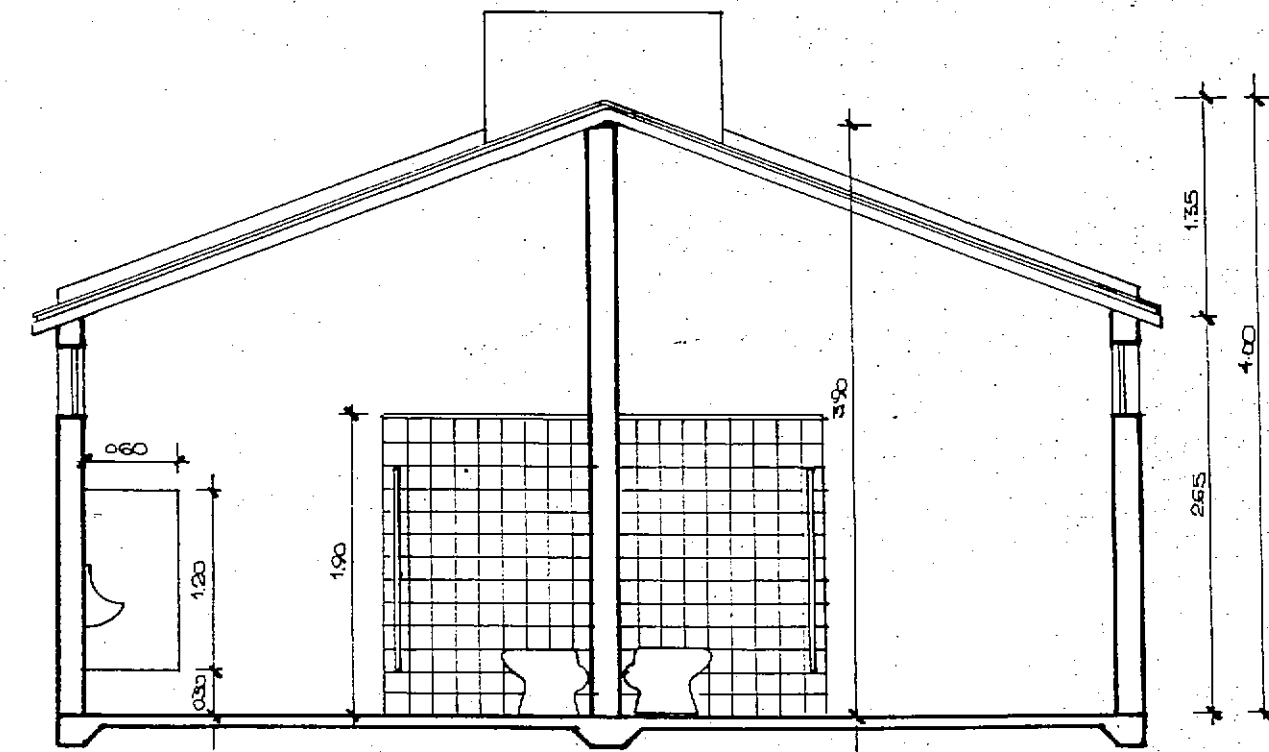


CORTE B-B

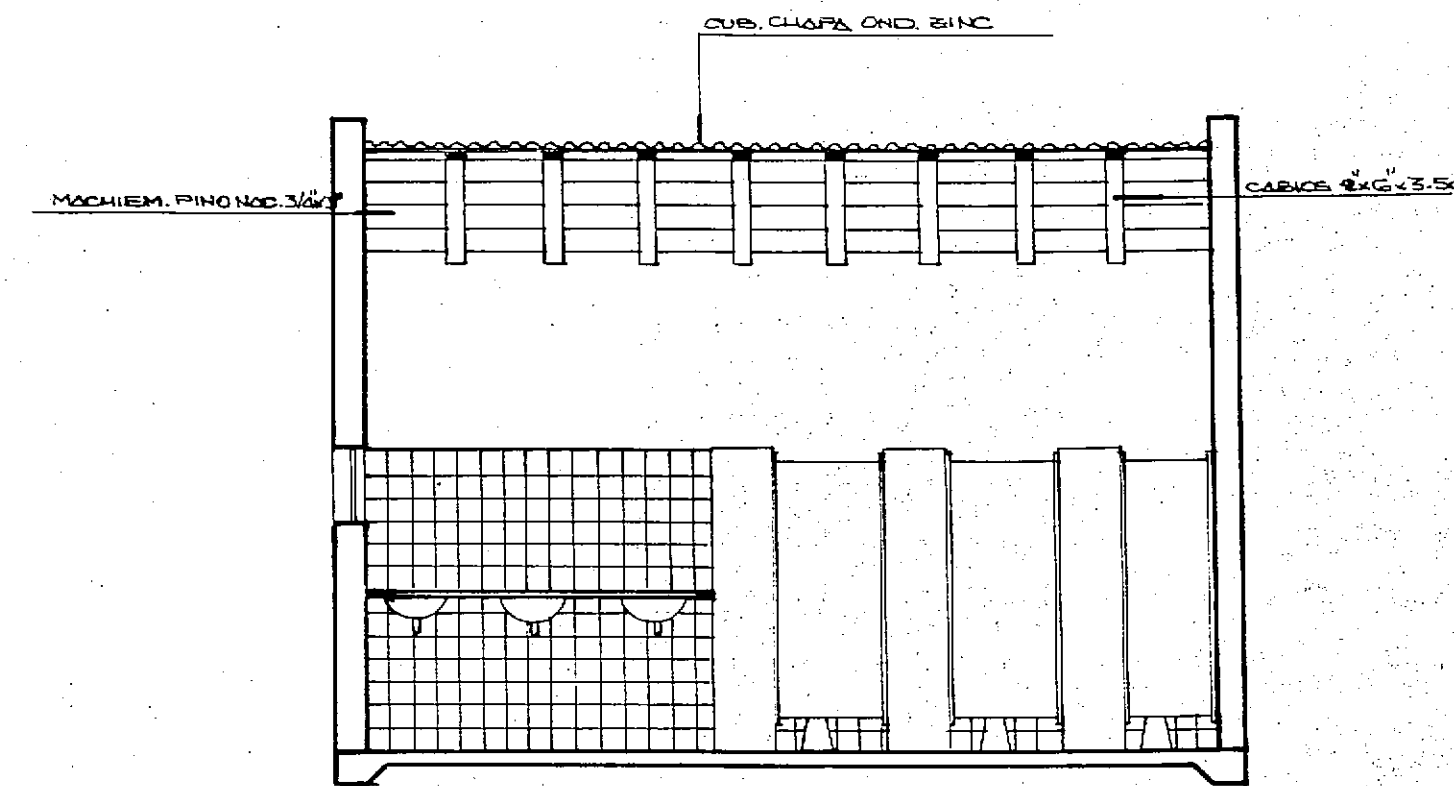


CORTE A-A

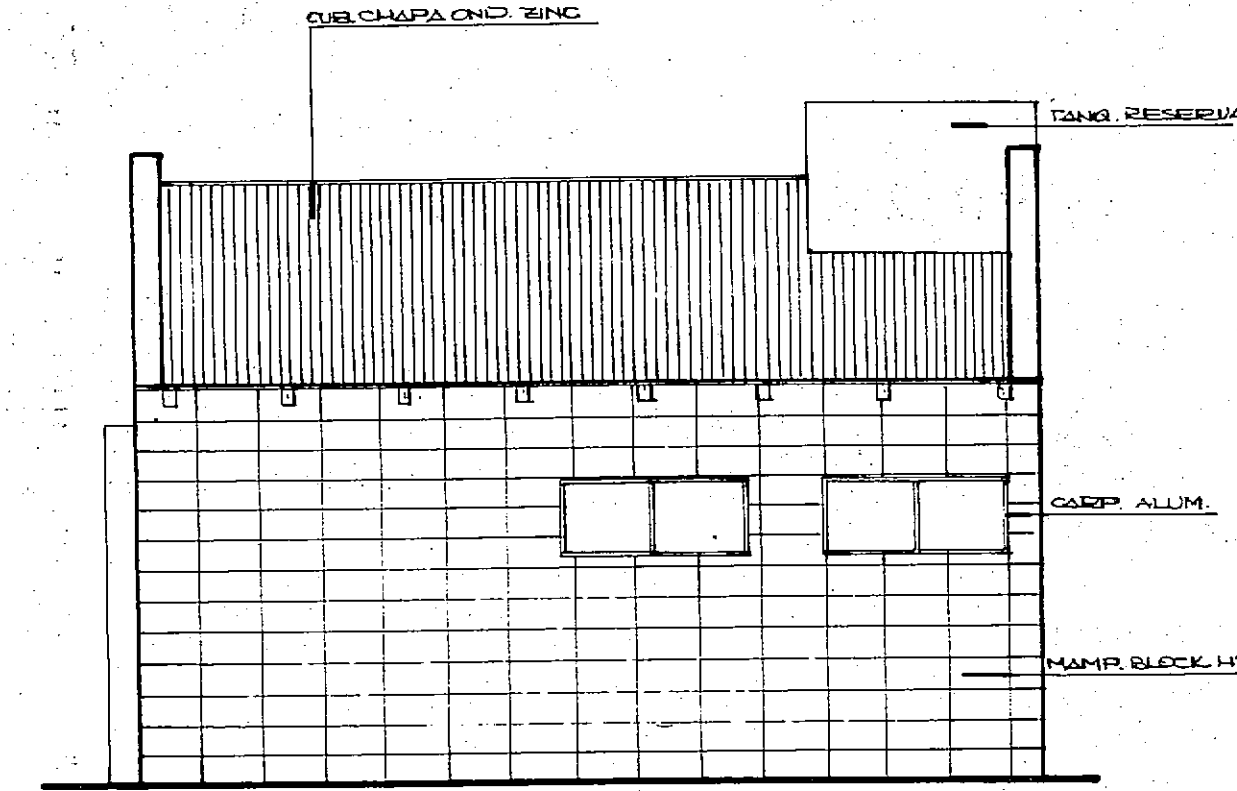

VISTA LAT. IZQ

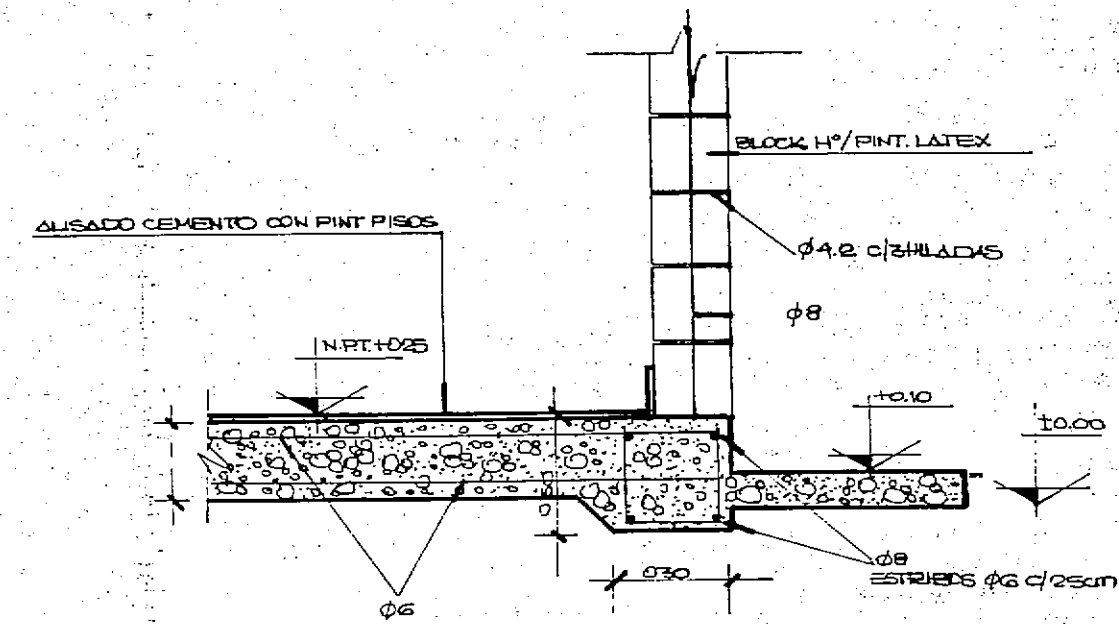

DETALLE ENCUESTRO DE PLATEA

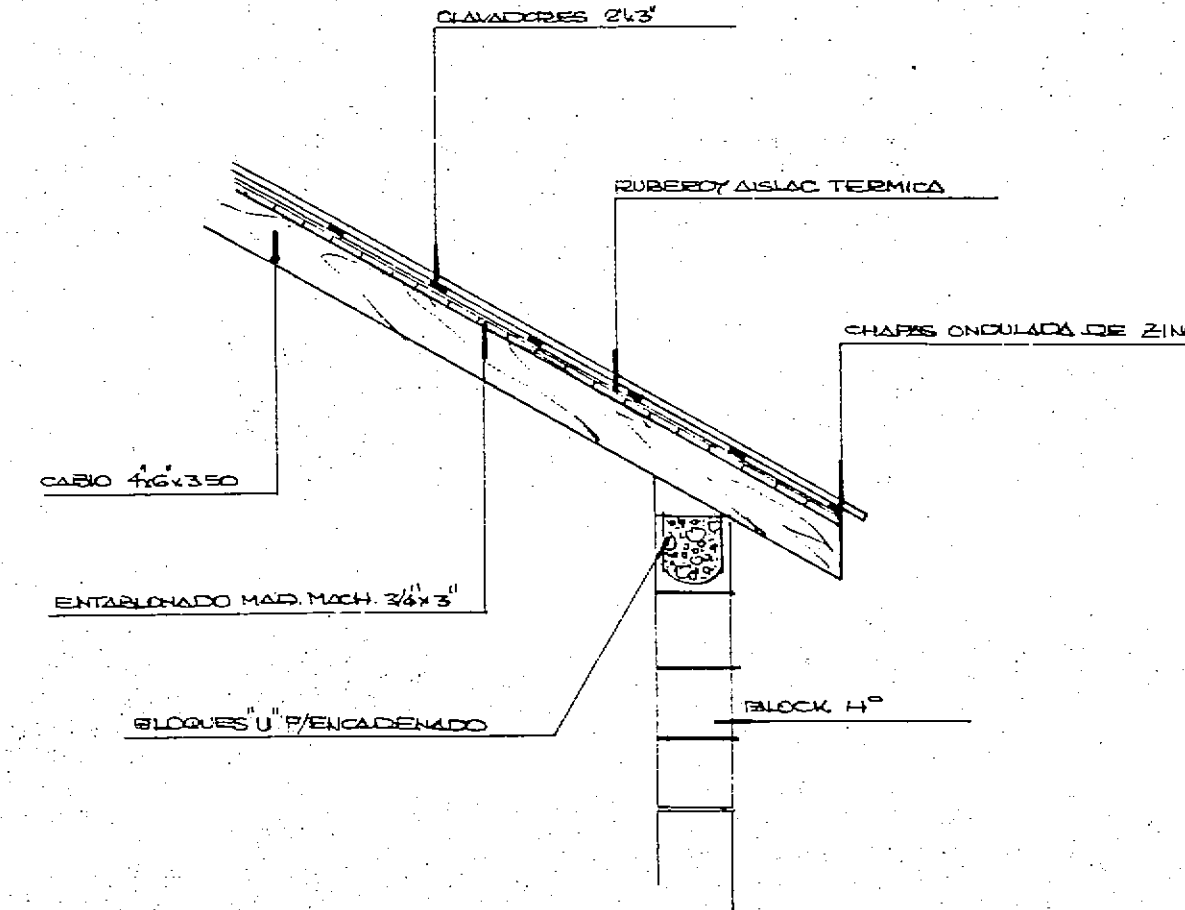


DETALLE ENCUESTRO DE TECHO

RESERVAS PROVINCIALES

CALETA VALDES

UBICACION

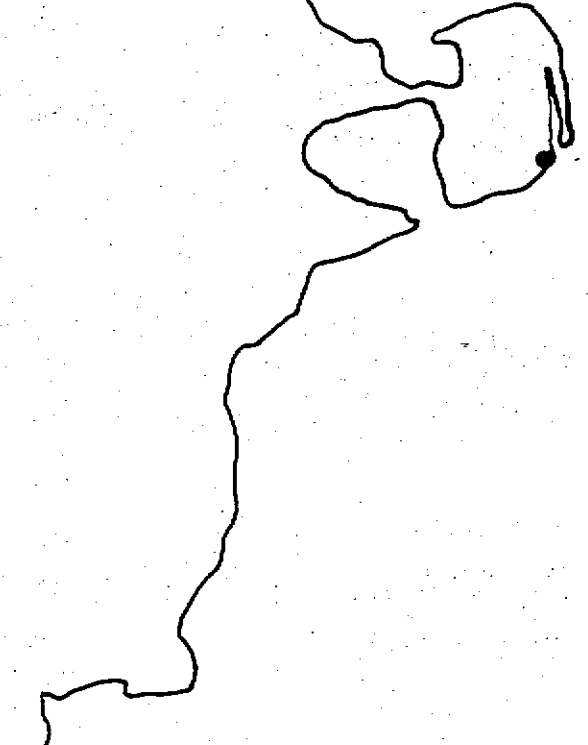

OBSERVACIONES

OBRAS EXISTENTES

PLANO

UNIDAD SANITARIA


esc. 1:50

3

# RESERVAS PROVINCIALES

## CALETA VALDES

UBICACION

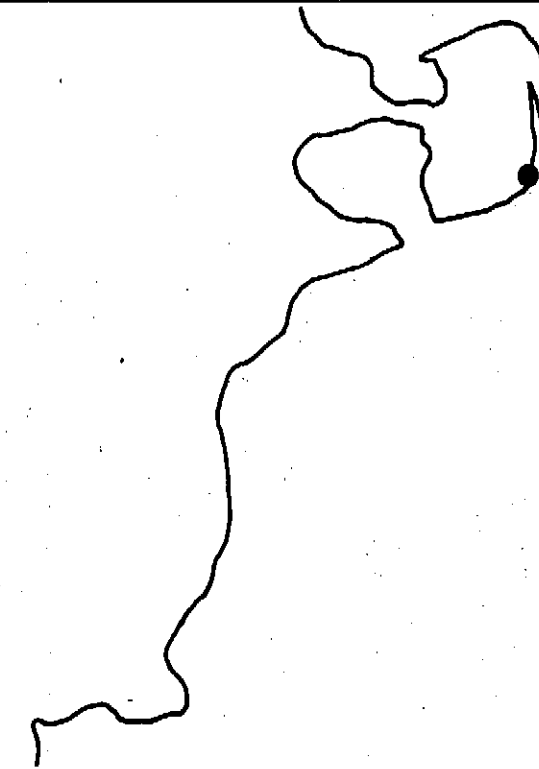

OBSERVACIONES


OBRAS EXISTENTES

PLANO


CABALLERIZA

esc. 1:100


4

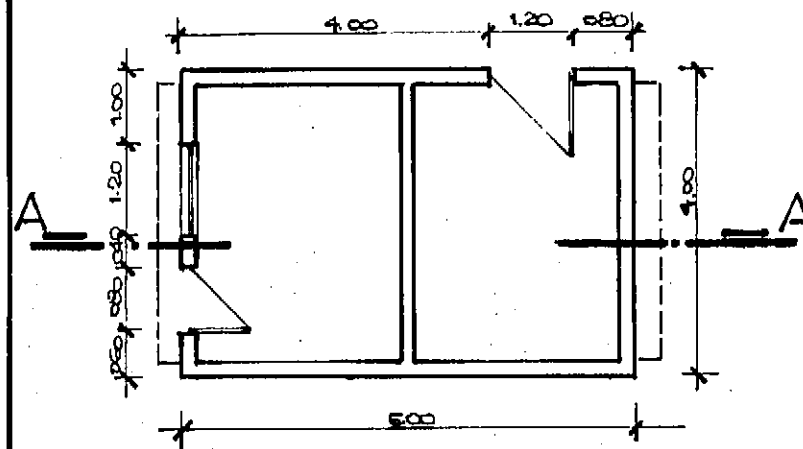


PLANTA

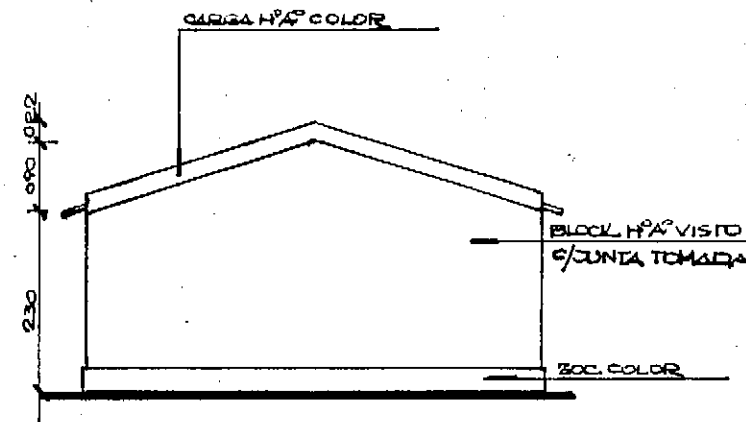


FACHADA LAT.

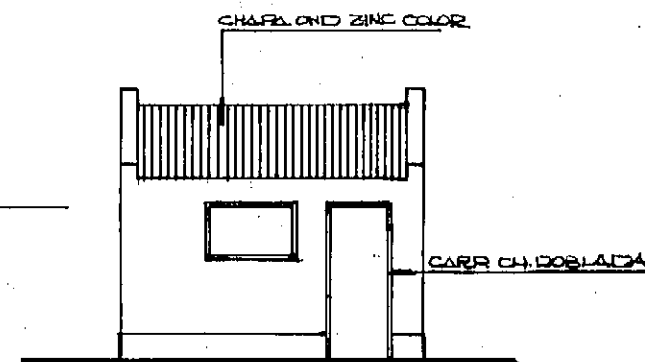

FACH. PRINC.

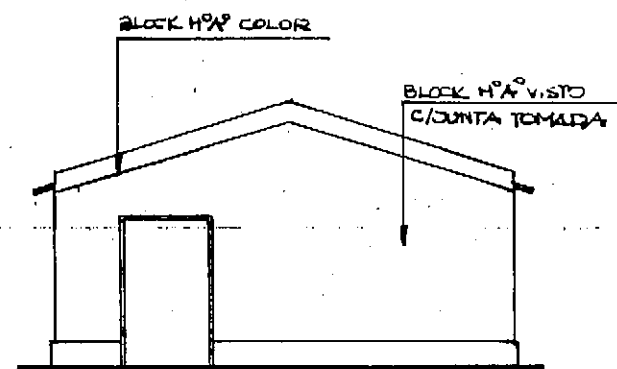

FACHADA LAT.

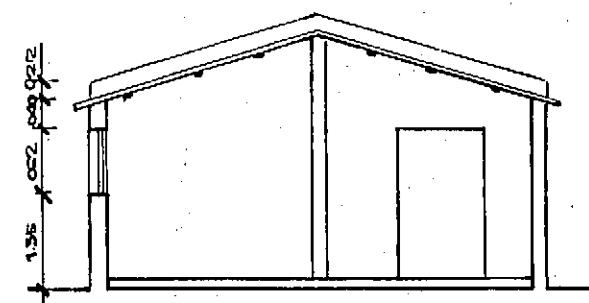

CORTE A - A




RESERVA FAUNÍSTICA

PUNTA TOMBO

# PUNTA TOMBO

UBICACION

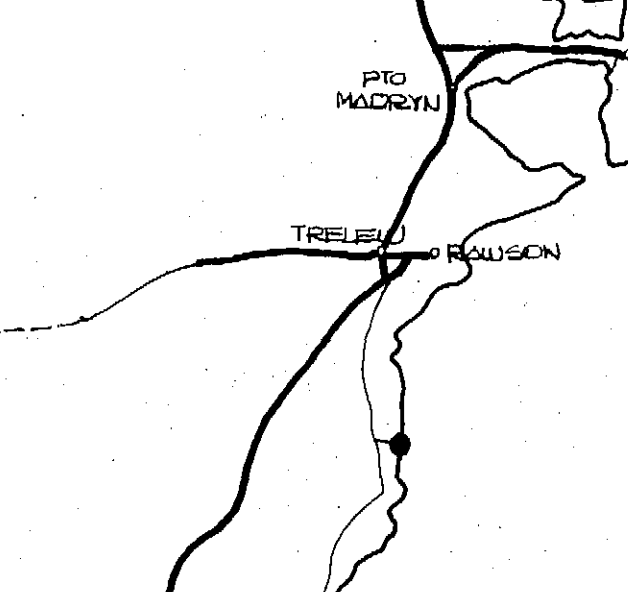

PTO MADRYN


TRELEU

RAWSON

### OBRAS EXISTENTES

esc. 1:1000

1

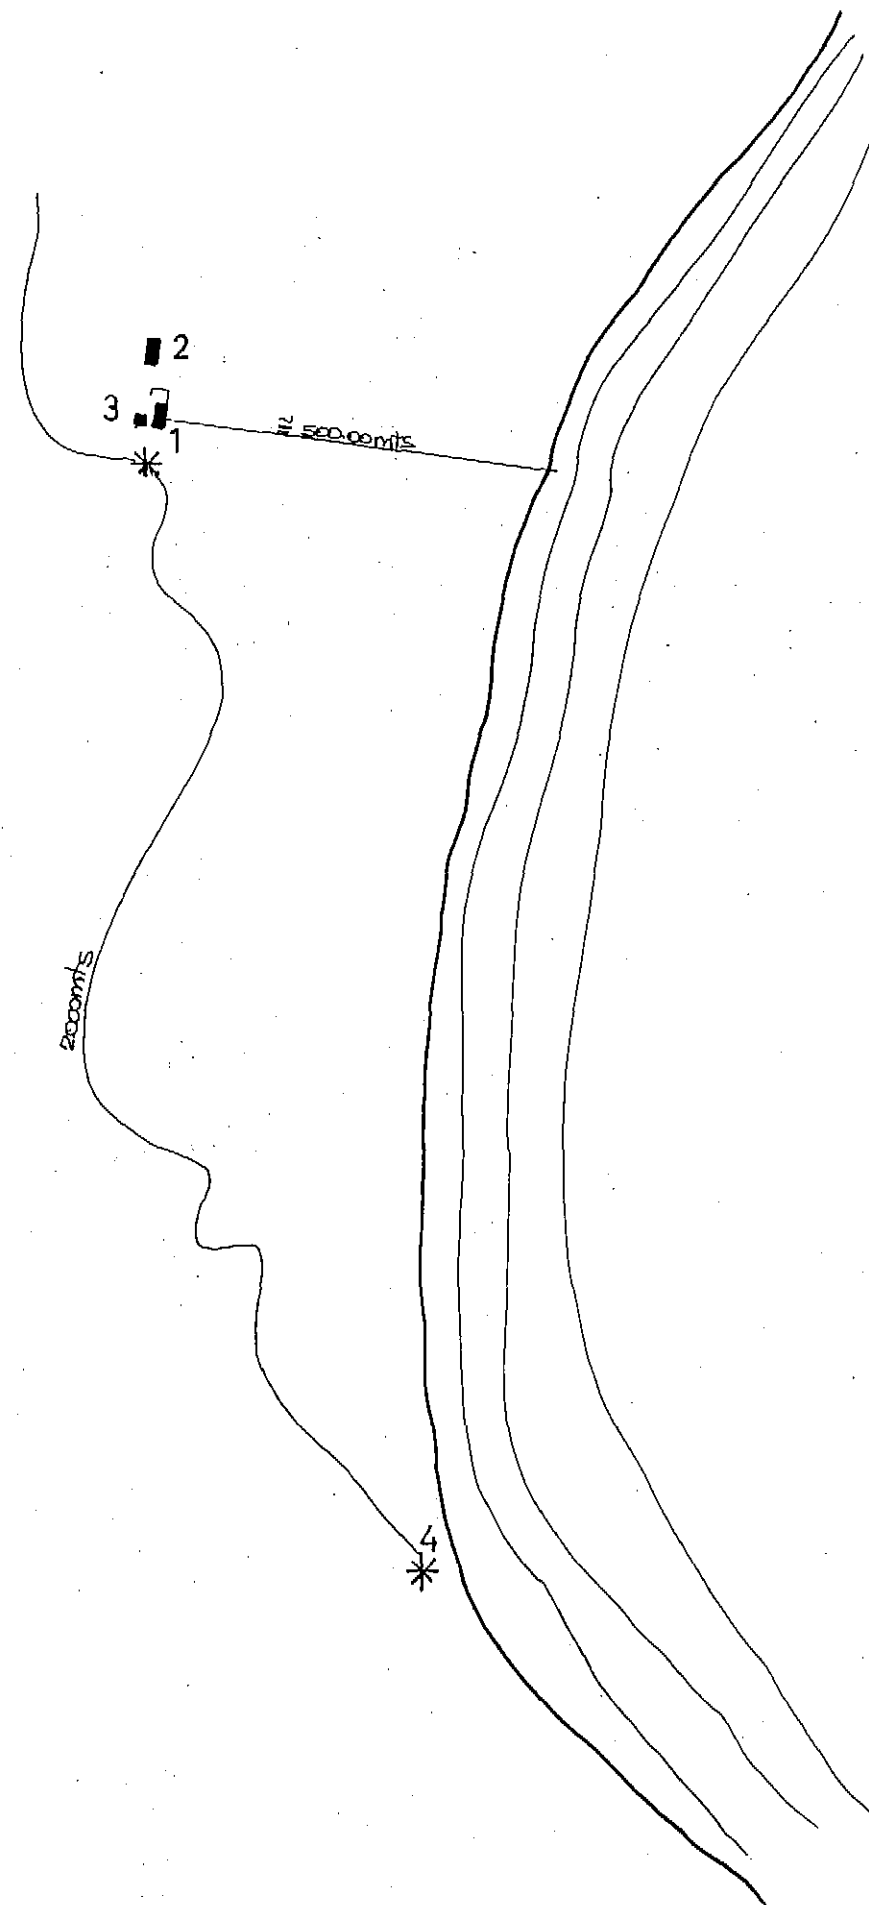


1\_VIV. GUARDAFAUNA  
2\_ UNIDAD SANITARIA  
3\_CASILLA DE INFORMACION  
4\_PINGÜINERA



PUNTA TOMBO

PUNTA TOMBO

### UBICACION

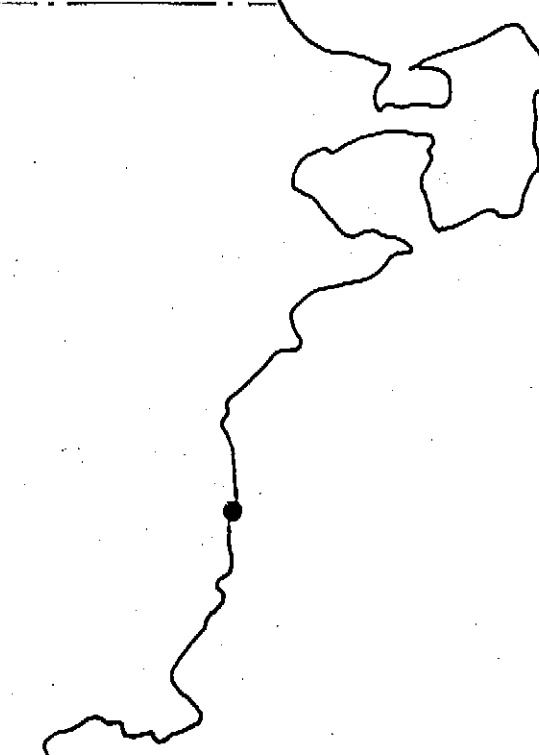

<div style="border: 1px solid black; padding: 5px; margin-bottom: 5px;">OBSERVACIONES</div>
---


## OBRAS EXISTENTES

PLANO
-------


UNIDAD SANITARIA

esc.1:50


3

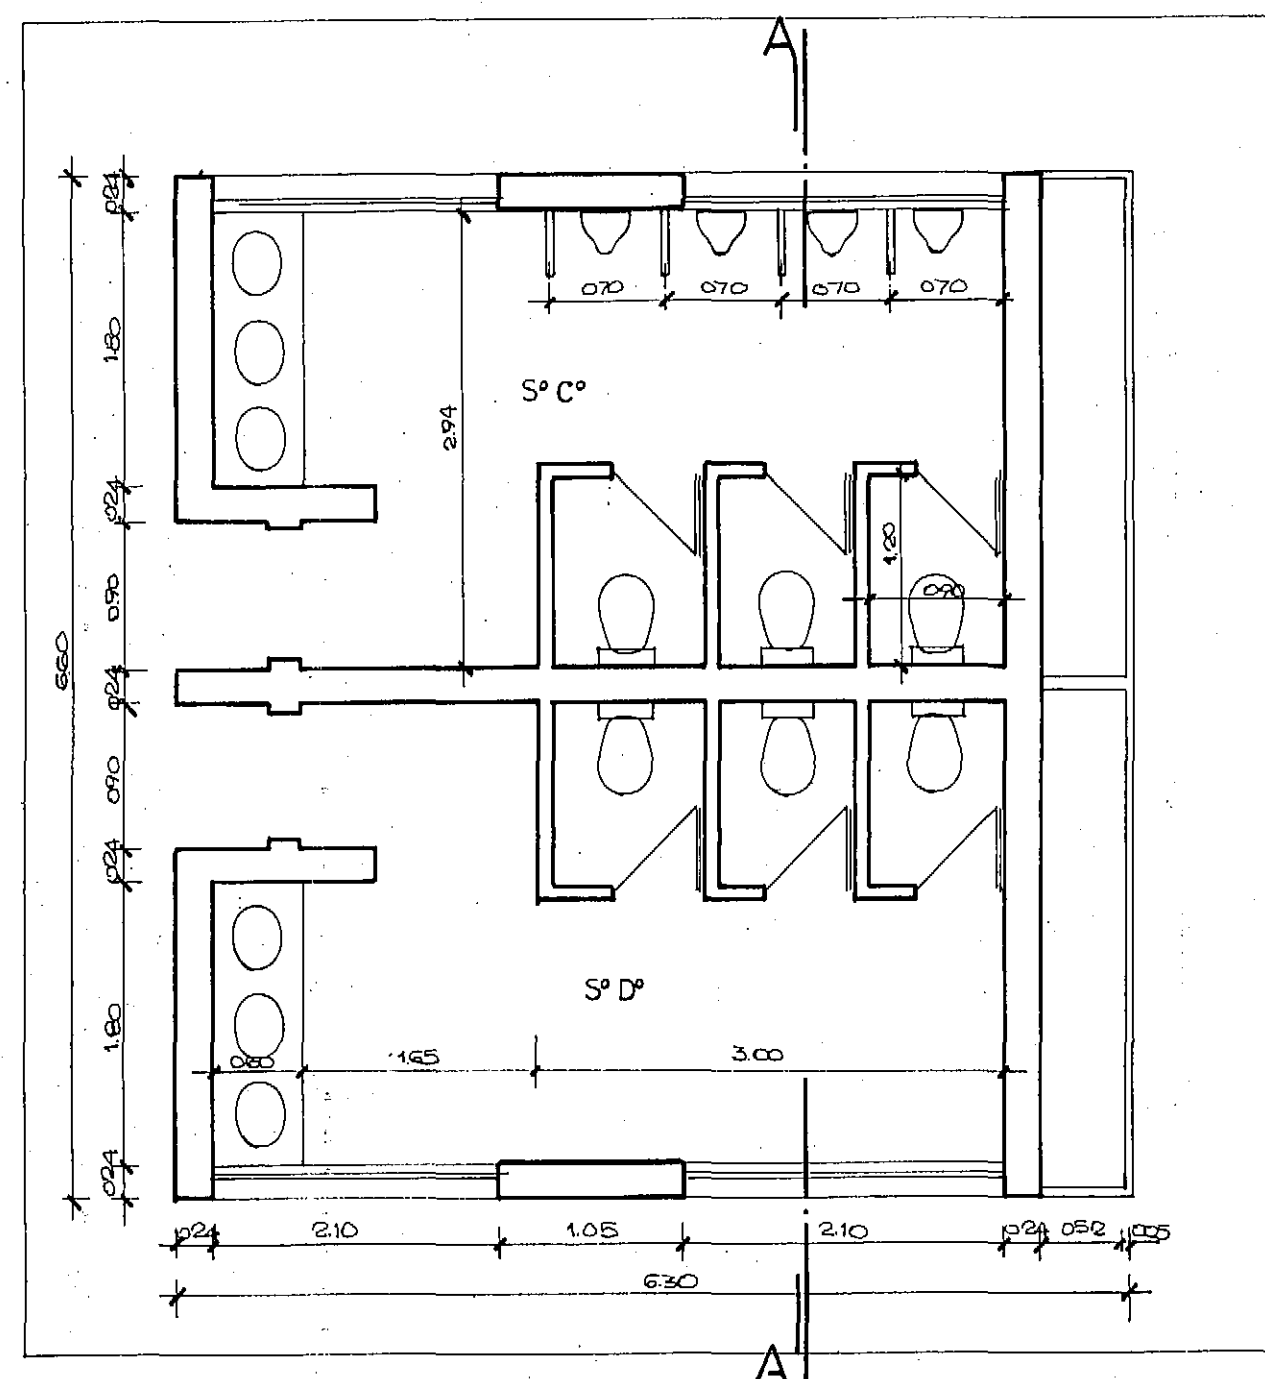

PLANTA

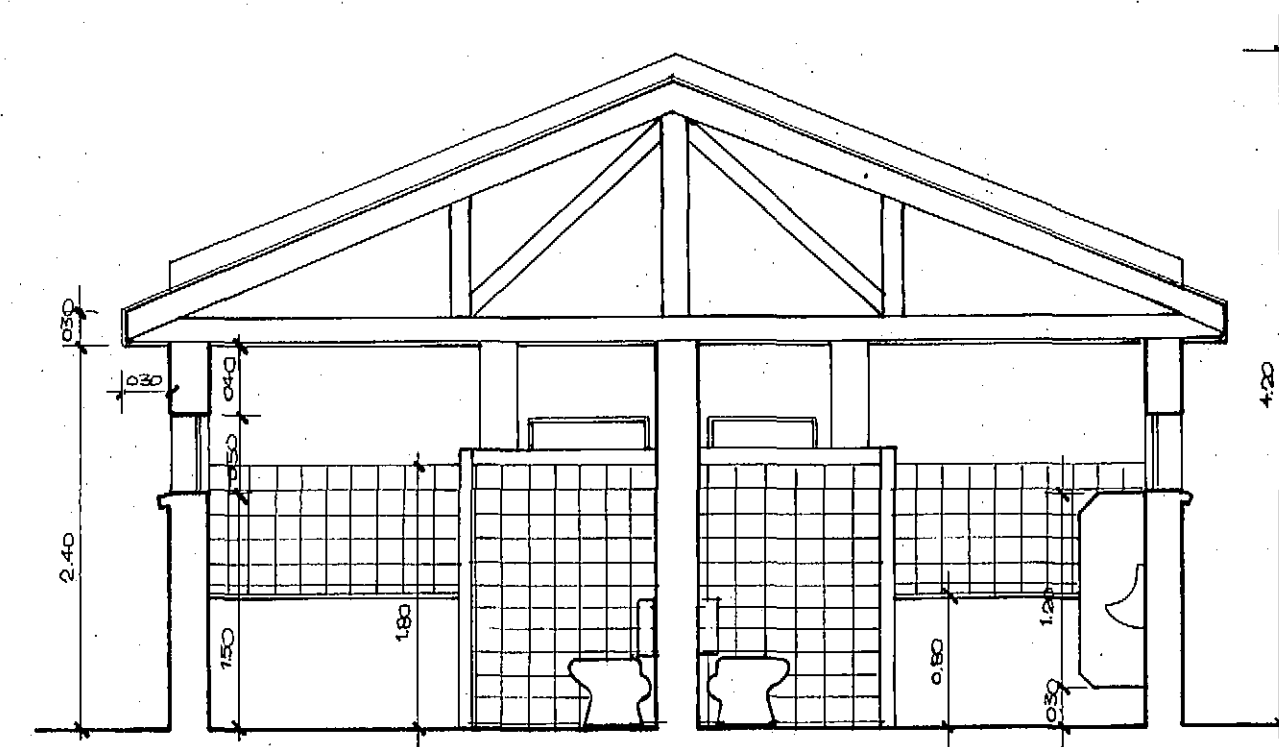


CORTE A-A

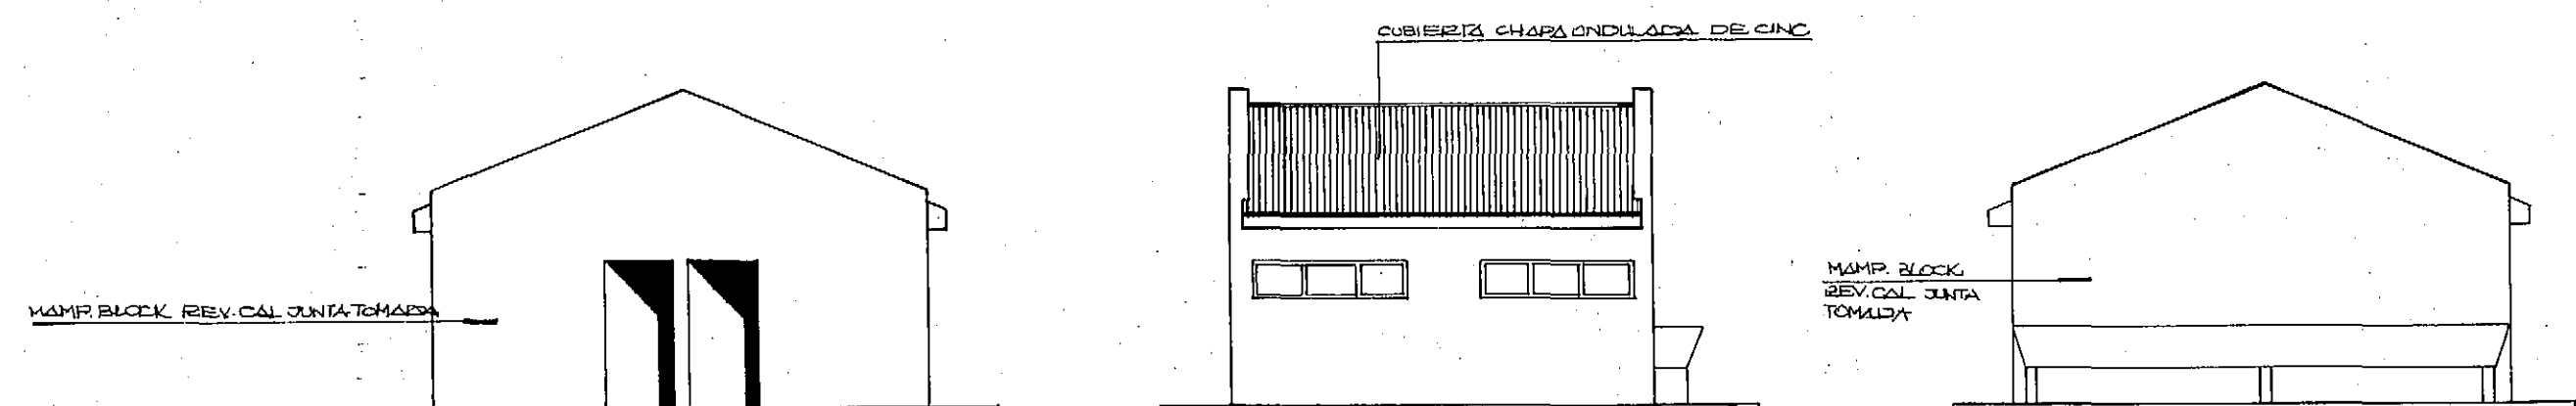

VISTA PRINCIPAL

VISTA LATERAL

VISTA POSTERIOR

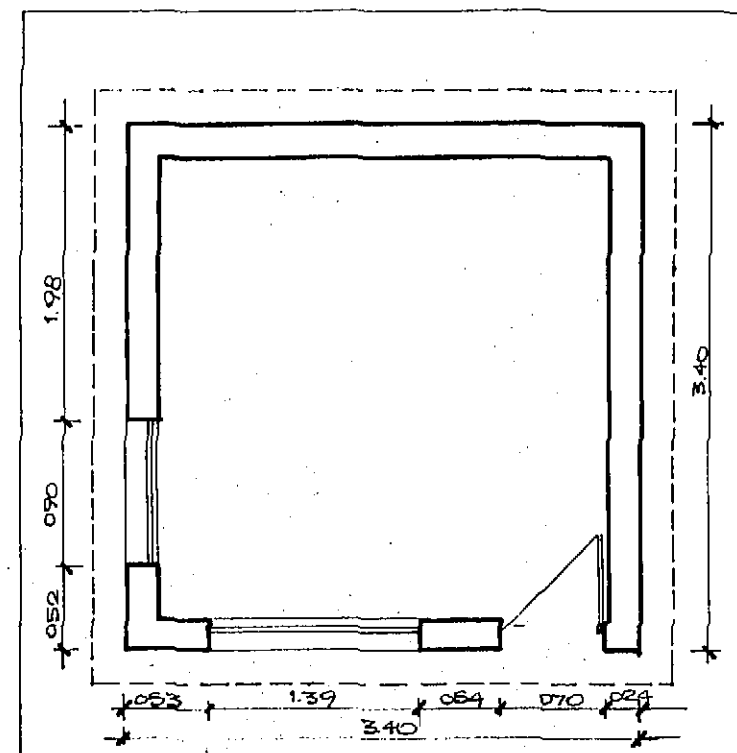

PLANTA



FACHADA

RESERVAS PROVINCIALES

PUNTA TOMBO

UBICACION



OBSERVACIONES

OBRAS EXISTENTES

PLANO

CASILLA DE INFORM.


esc. 1:50

4

RESERVA FAUNÍSTICA

ISLA DE LOS PAJAROS

## ISLA DE LOS PAJAROS

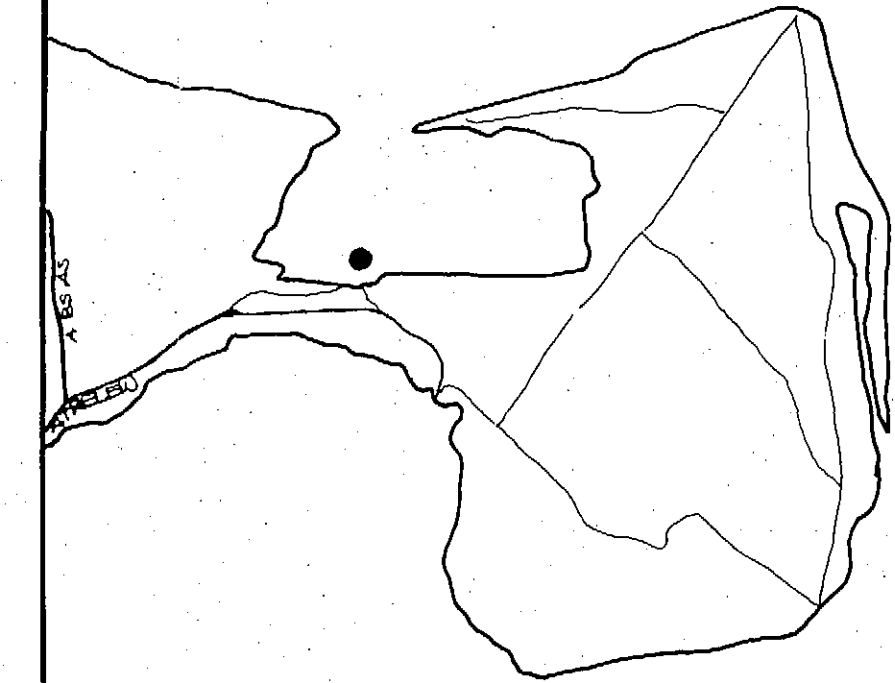

OBSERVACIONES


OBRAS EXISTENTES

PLANO

UBICACION



esc. 1:500

1

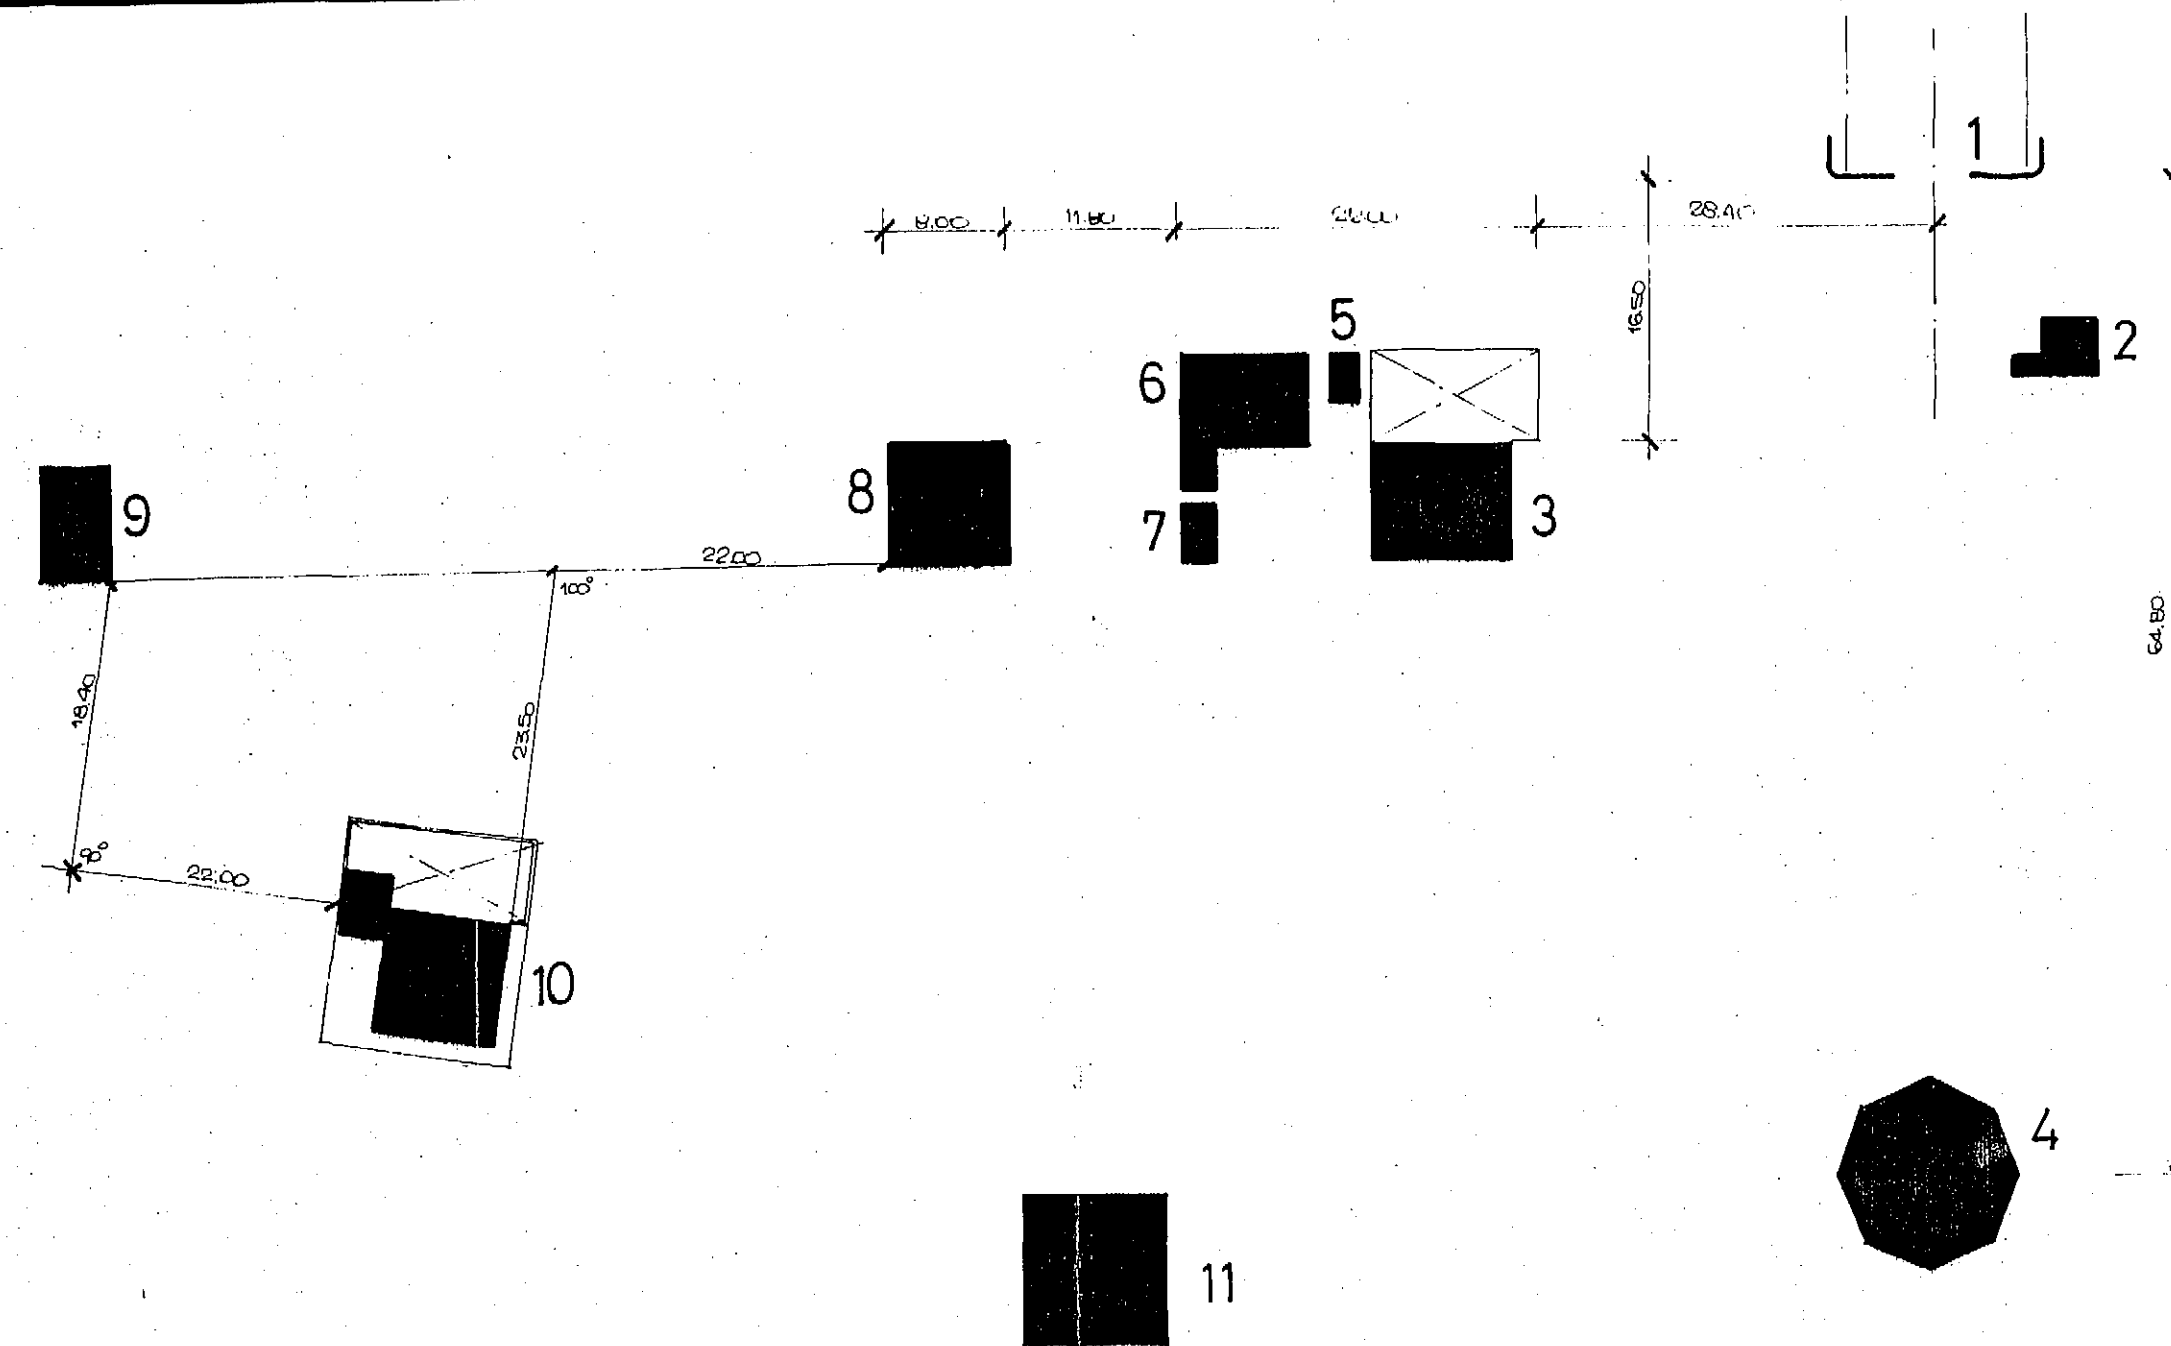


## REFERENCIAS


1. PORTAL ACC
2. CASILLA DE INFORM.
3. VIV. GUARDAFAUNA TITULAR
4. CENTRO INTERPRETACION
5. CISTERNA
6. GALPON
7. TORRE TANQUE
8. UNIDAD SANITARIA
9. BUNGALOW
10. VIV. GUARD. AUXILIAR
11. MIRADOR

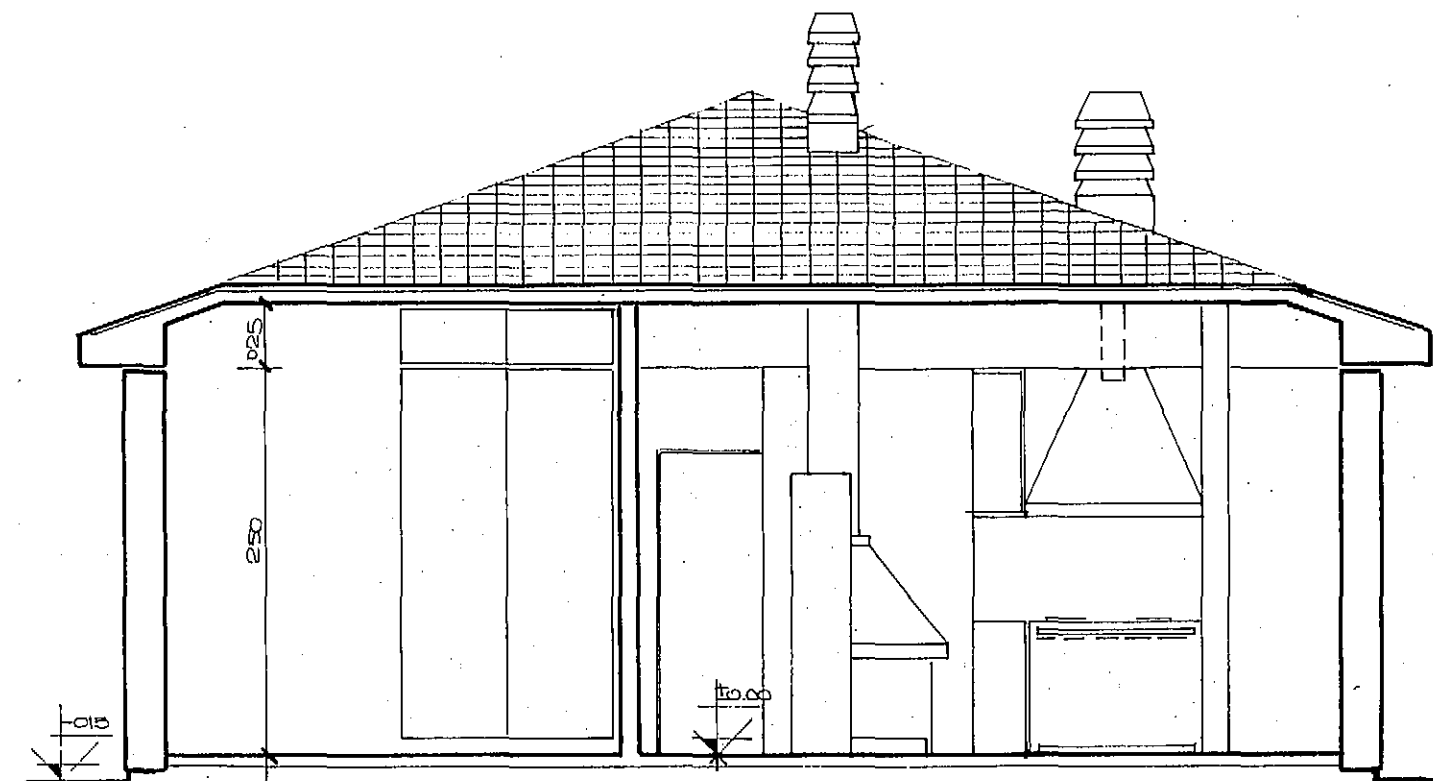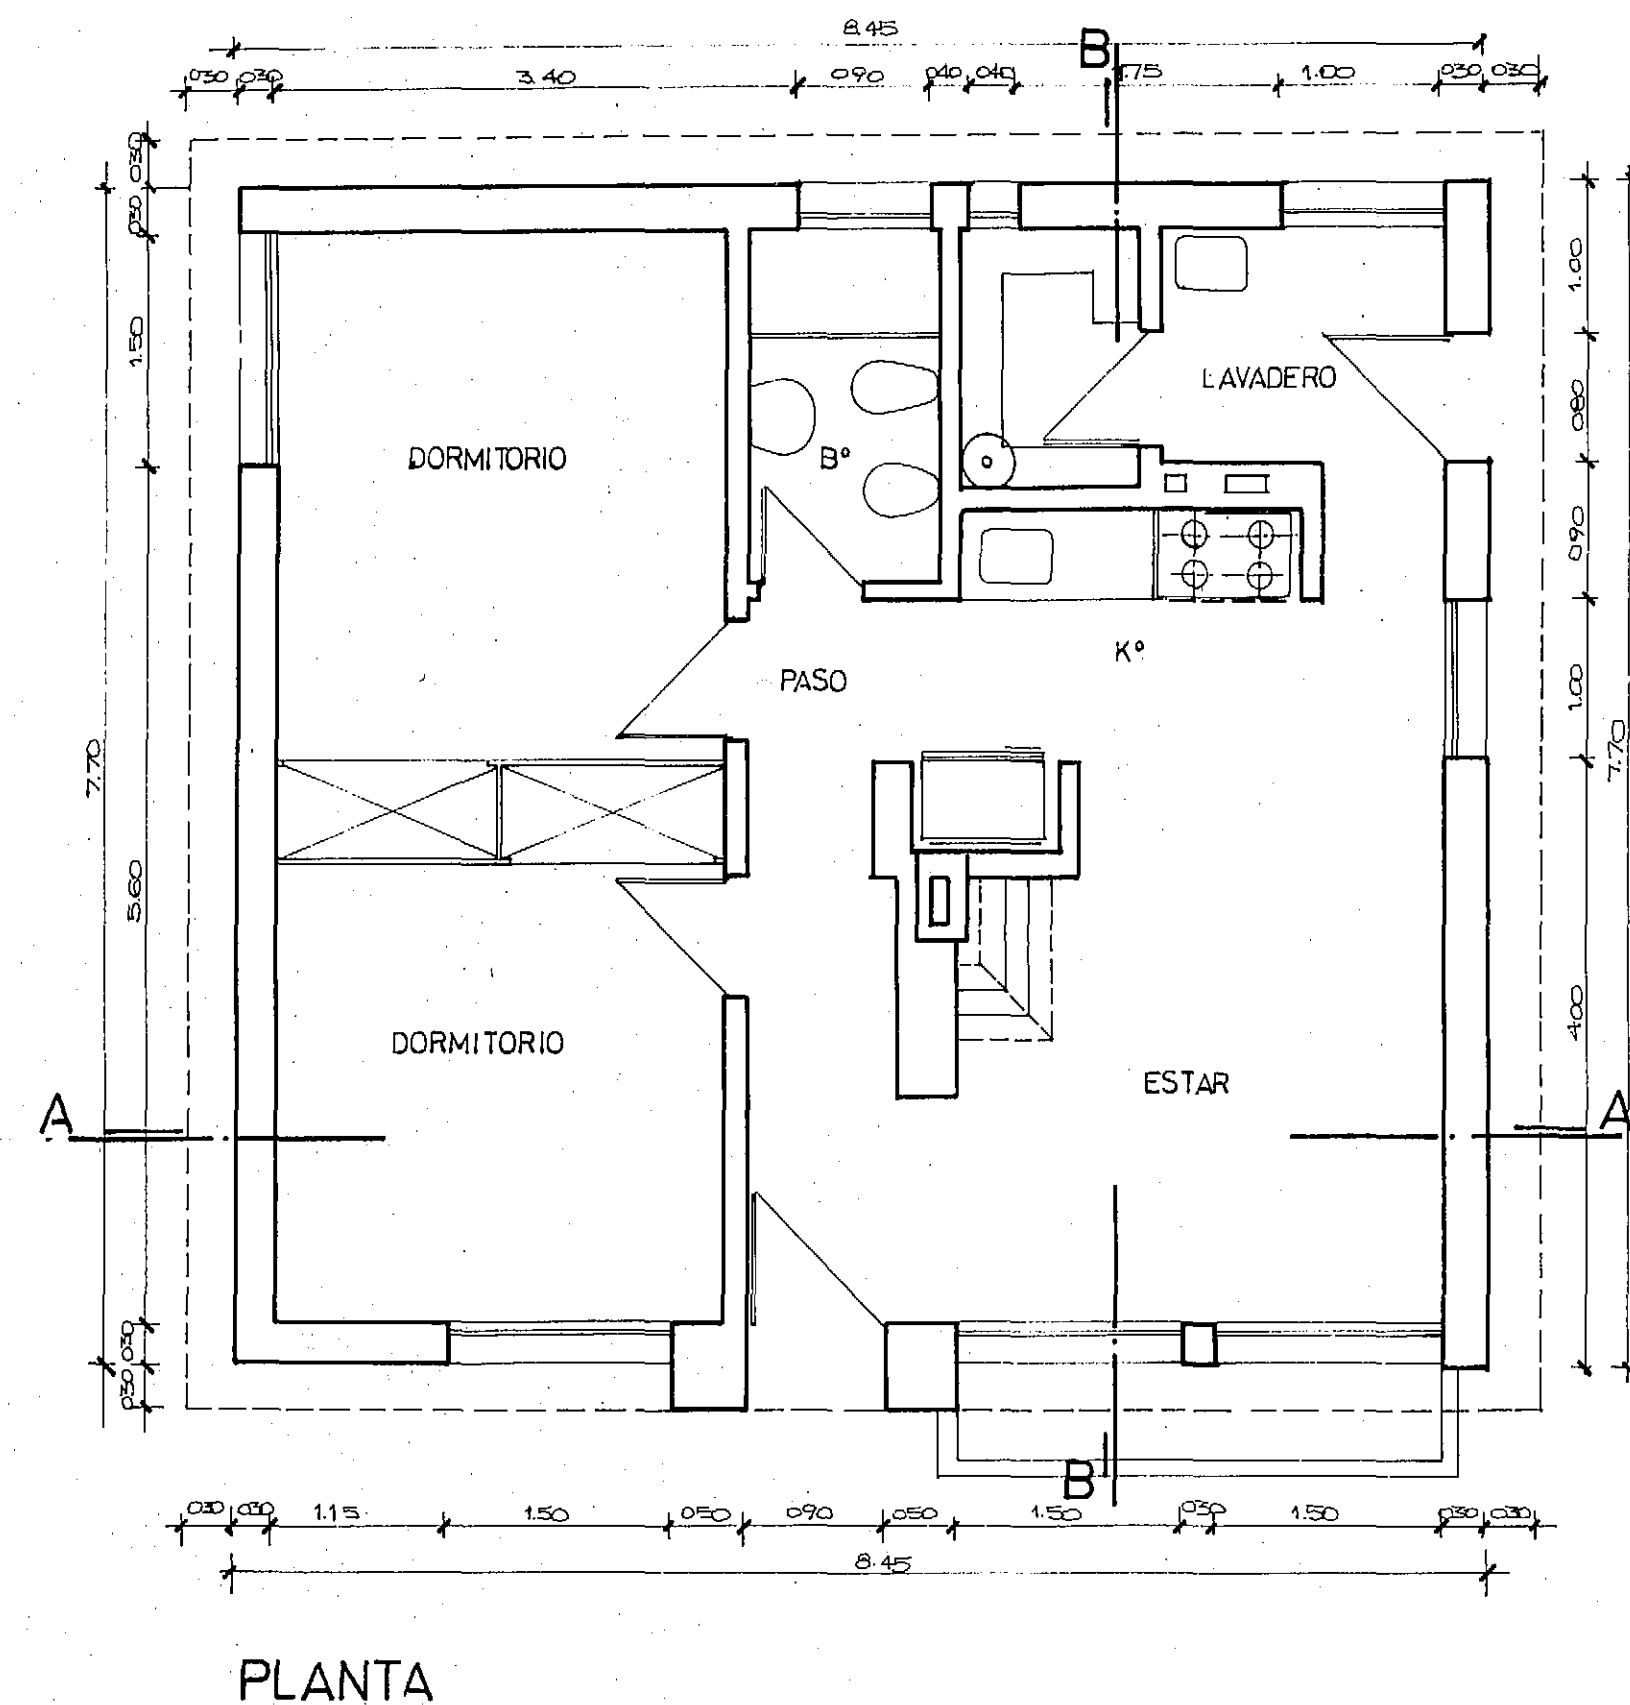


CORTE A-A

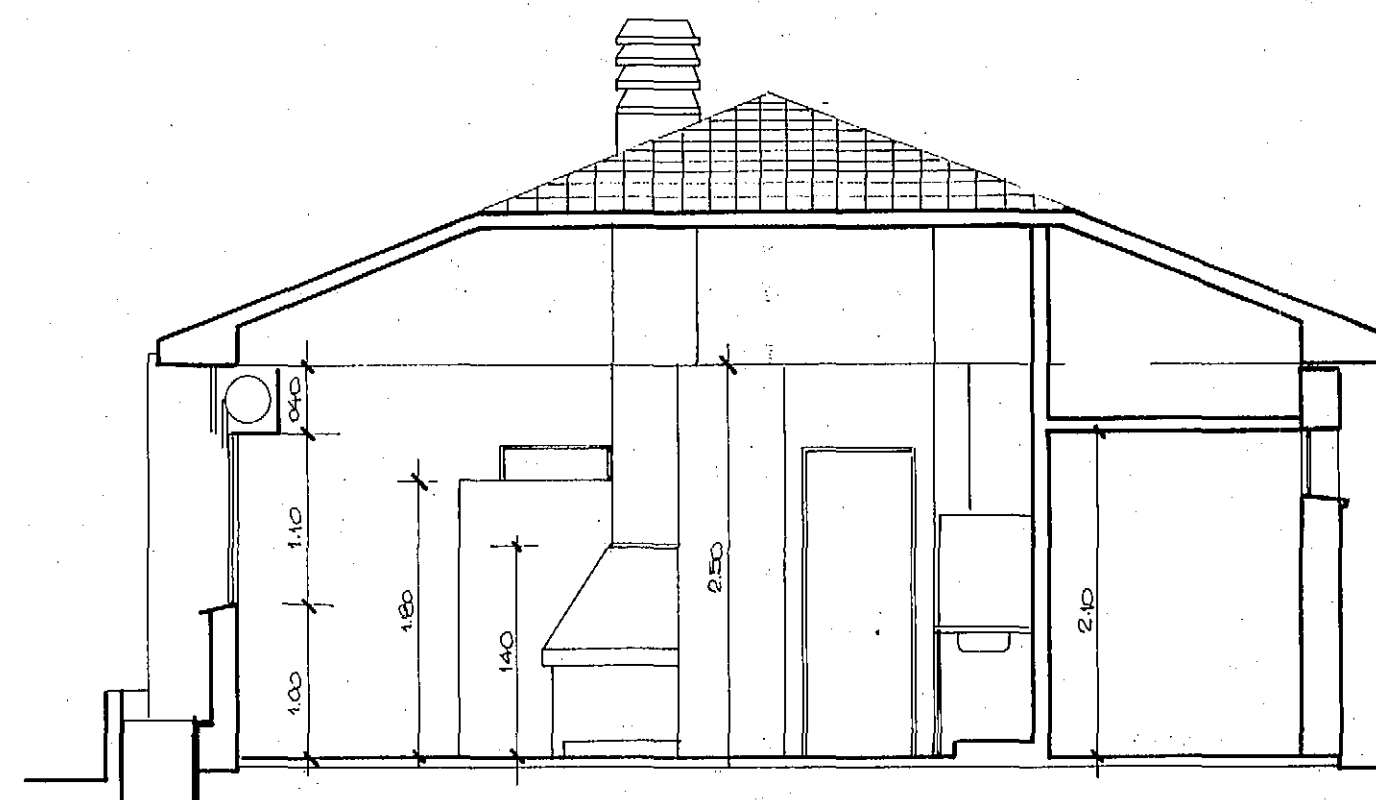


CORTE B-B

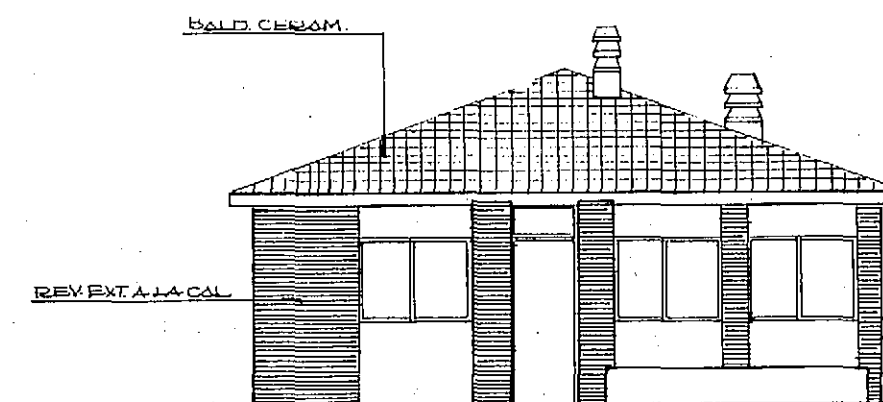


FACHADA PRINCIPAL

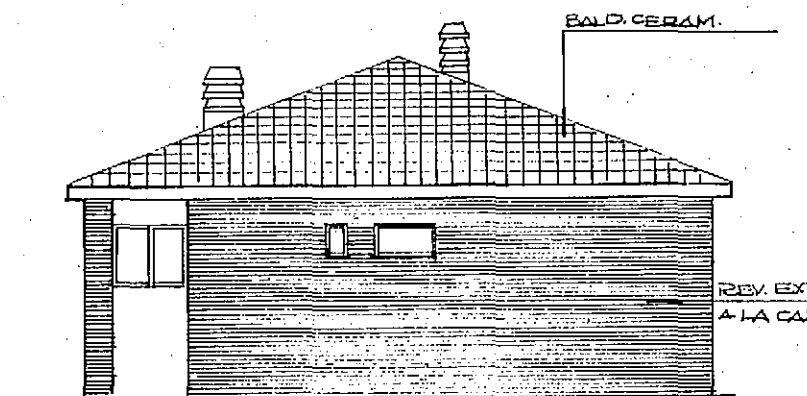

FACHADA POSTERIOR

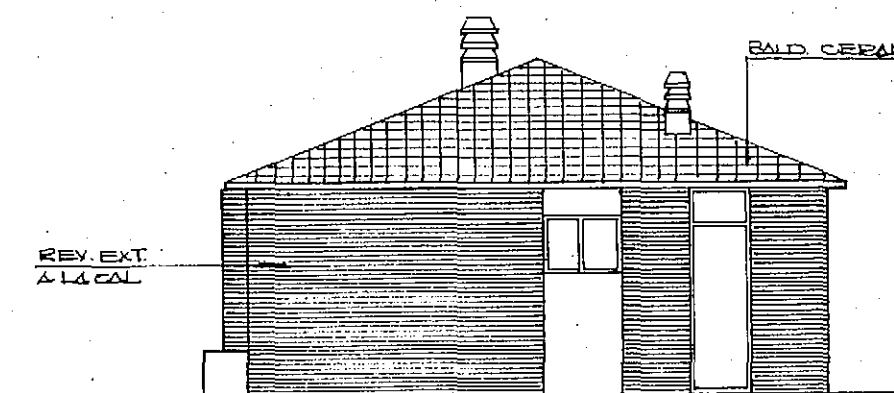

FACHADA LAT. DERECHA

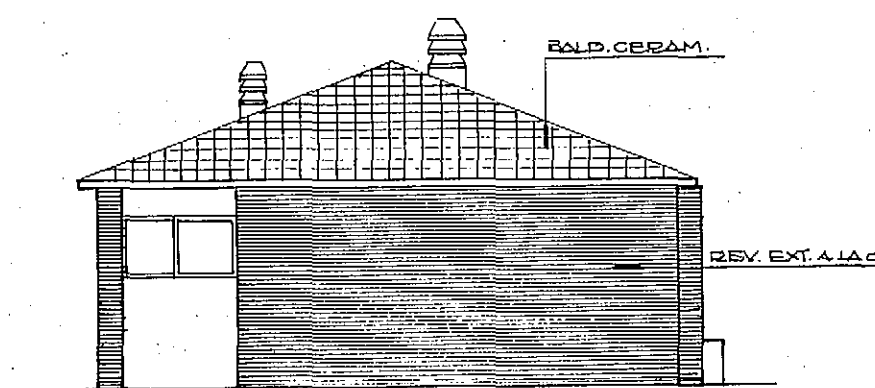

FACHADA LAT. IZQUIERDA

RESERVAS PROVINCIALES

P.NTE-P.LOMA-I.PAJAROS-P.PIRAMIDES-

UBICACIÓN



OBSERVACIONES

OBRAS EXISTENTES

PLANO

VIV. GUARDAFAUNA  
Planta, cortes esc. 1:50  
Vistas esc. 1:100

2



## P. LOMA - PTA PIRAMIDES - I. DE LOS PAJAROS

UBICACION



OBSERVACIONES



OBRAS EXISTENTES

PLANO


UNIDAD SANITARIA

esc. 1:50 y 1:100


3

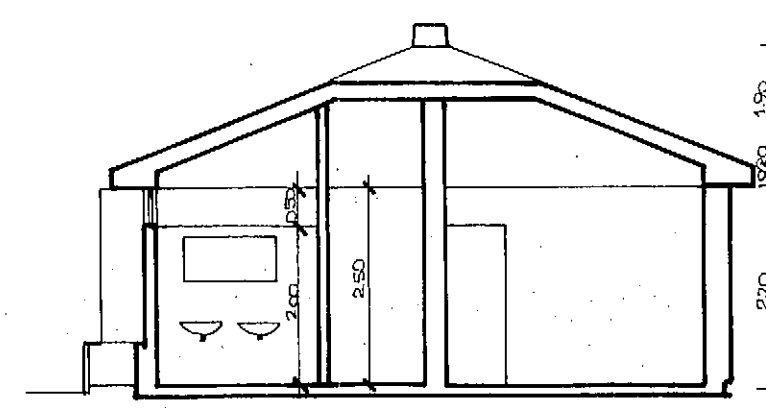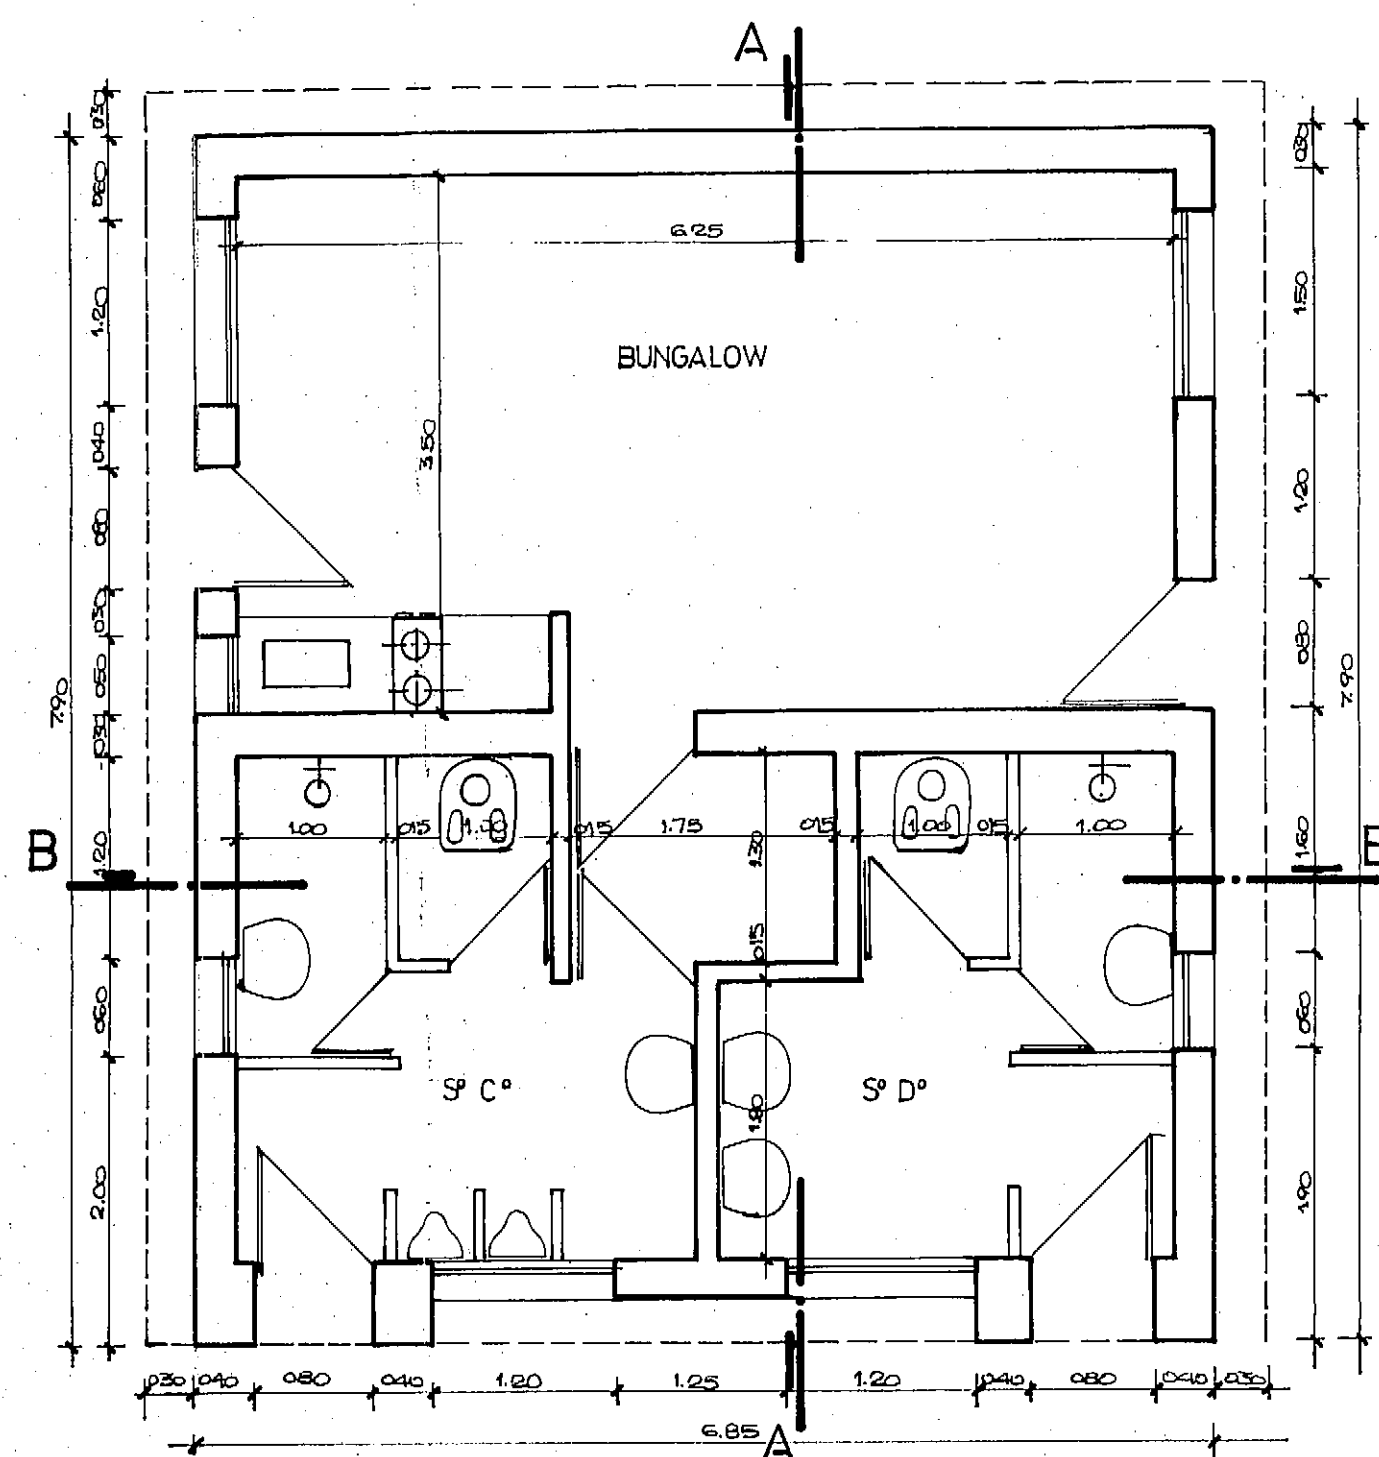


CORTE A-A

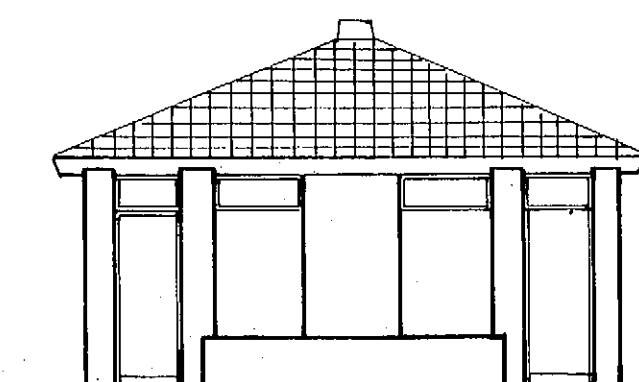


FACHADA PRINCIPAL

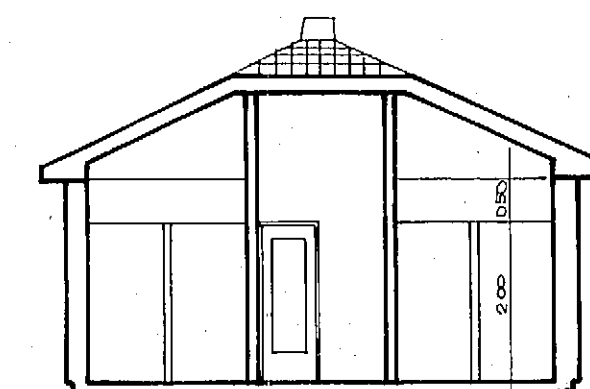


CORTE B-B

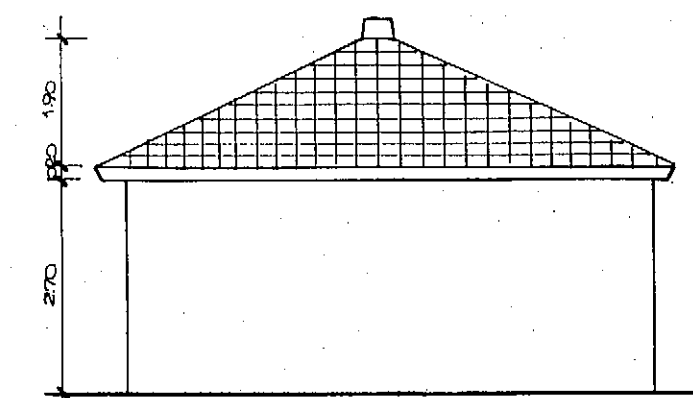


FACHADA POSTERIOR

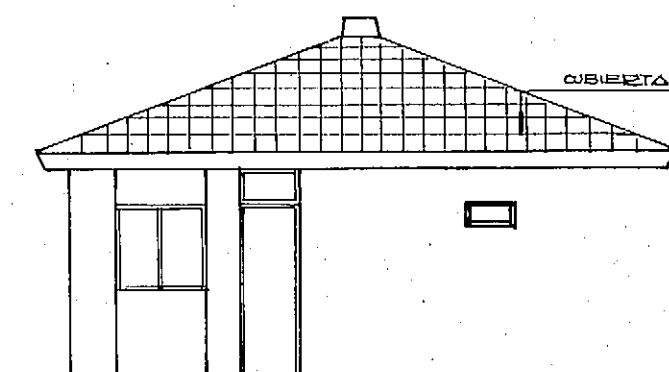


FACHADA LAT. IZQ

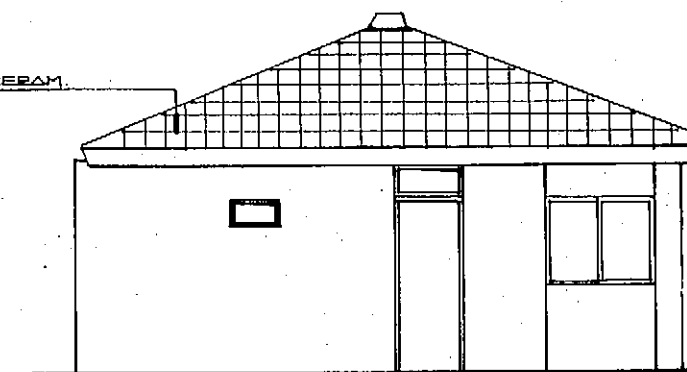


FACHADA LAT. DERECHA

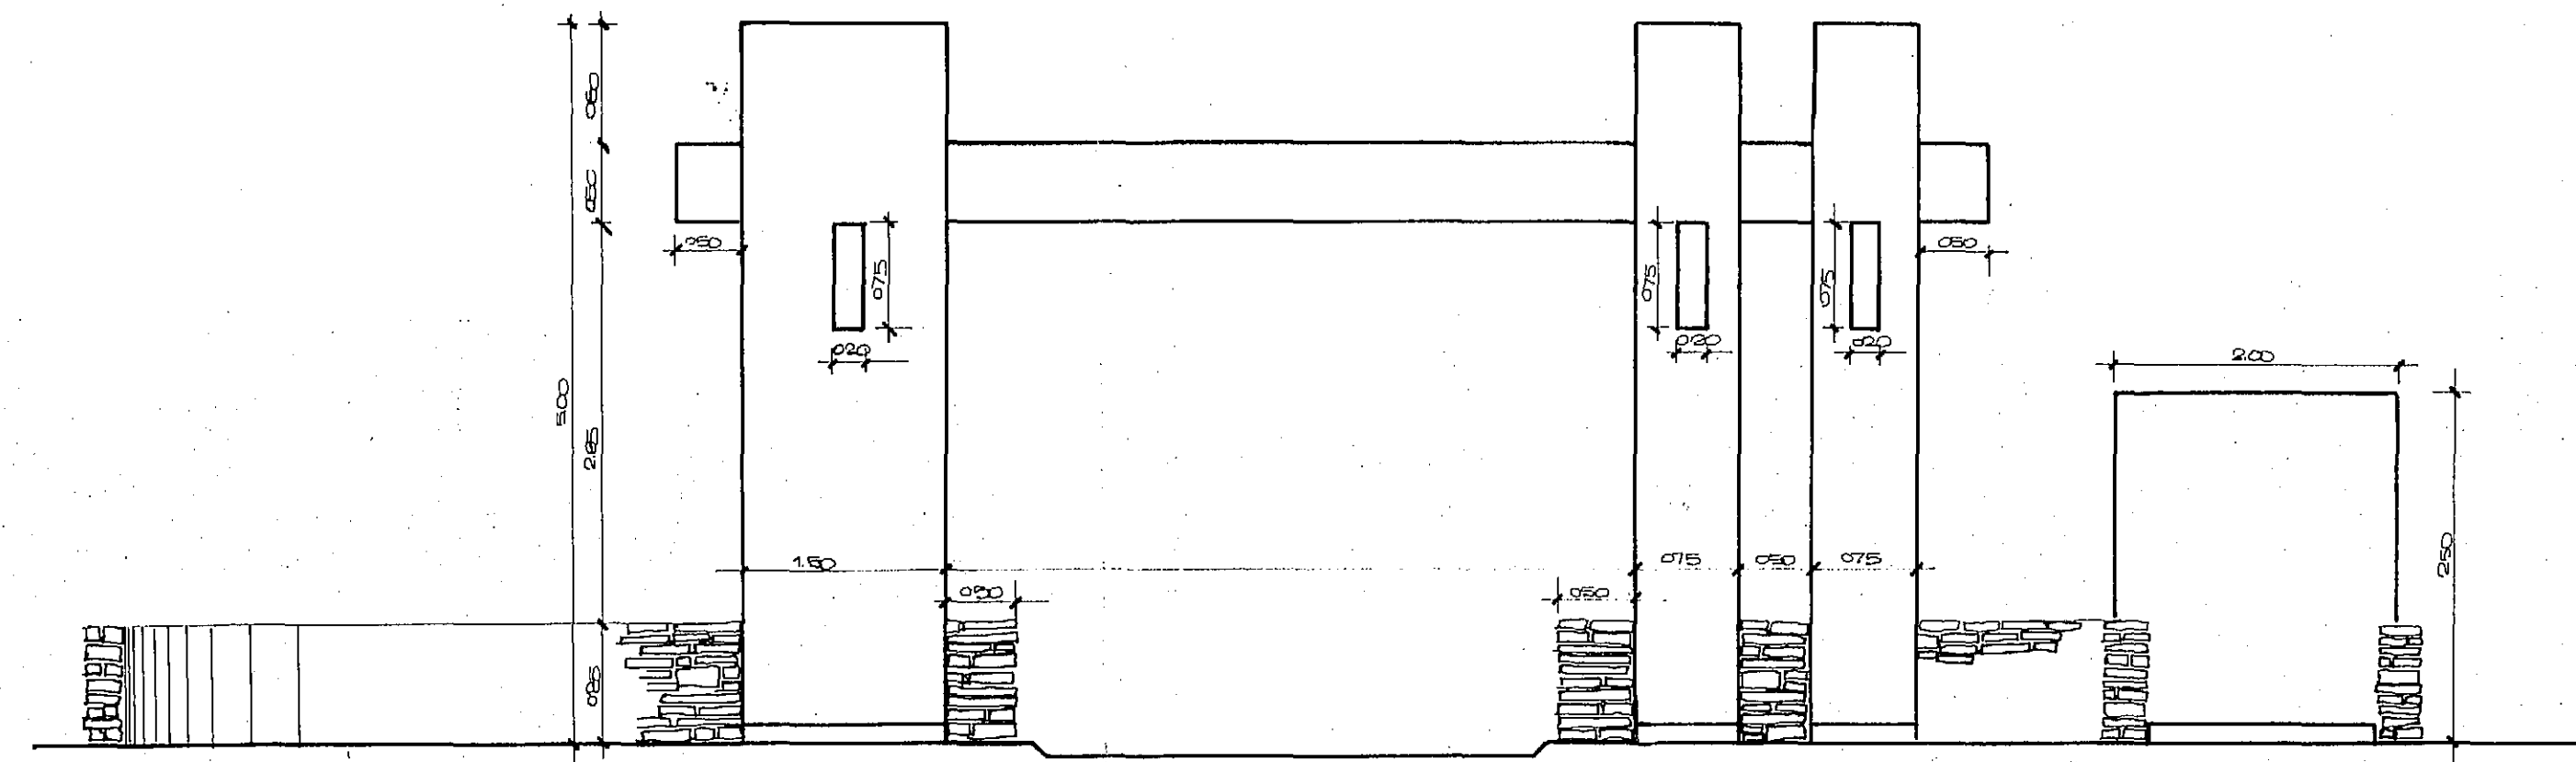

VISTA

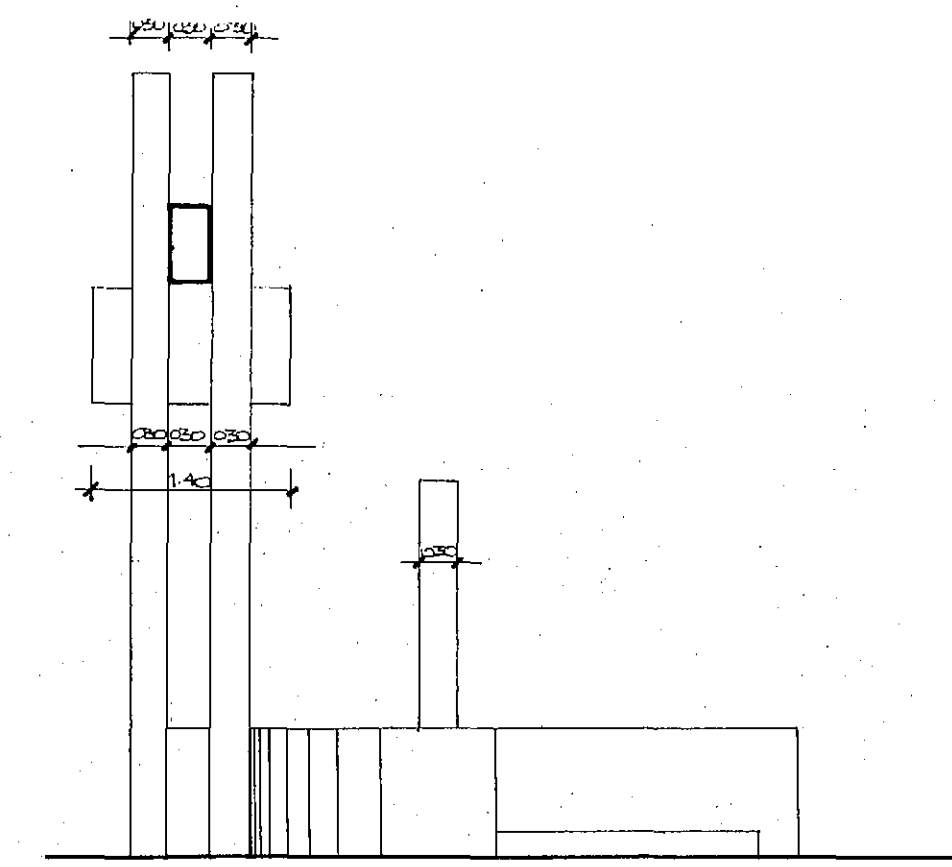

CORTE A-A

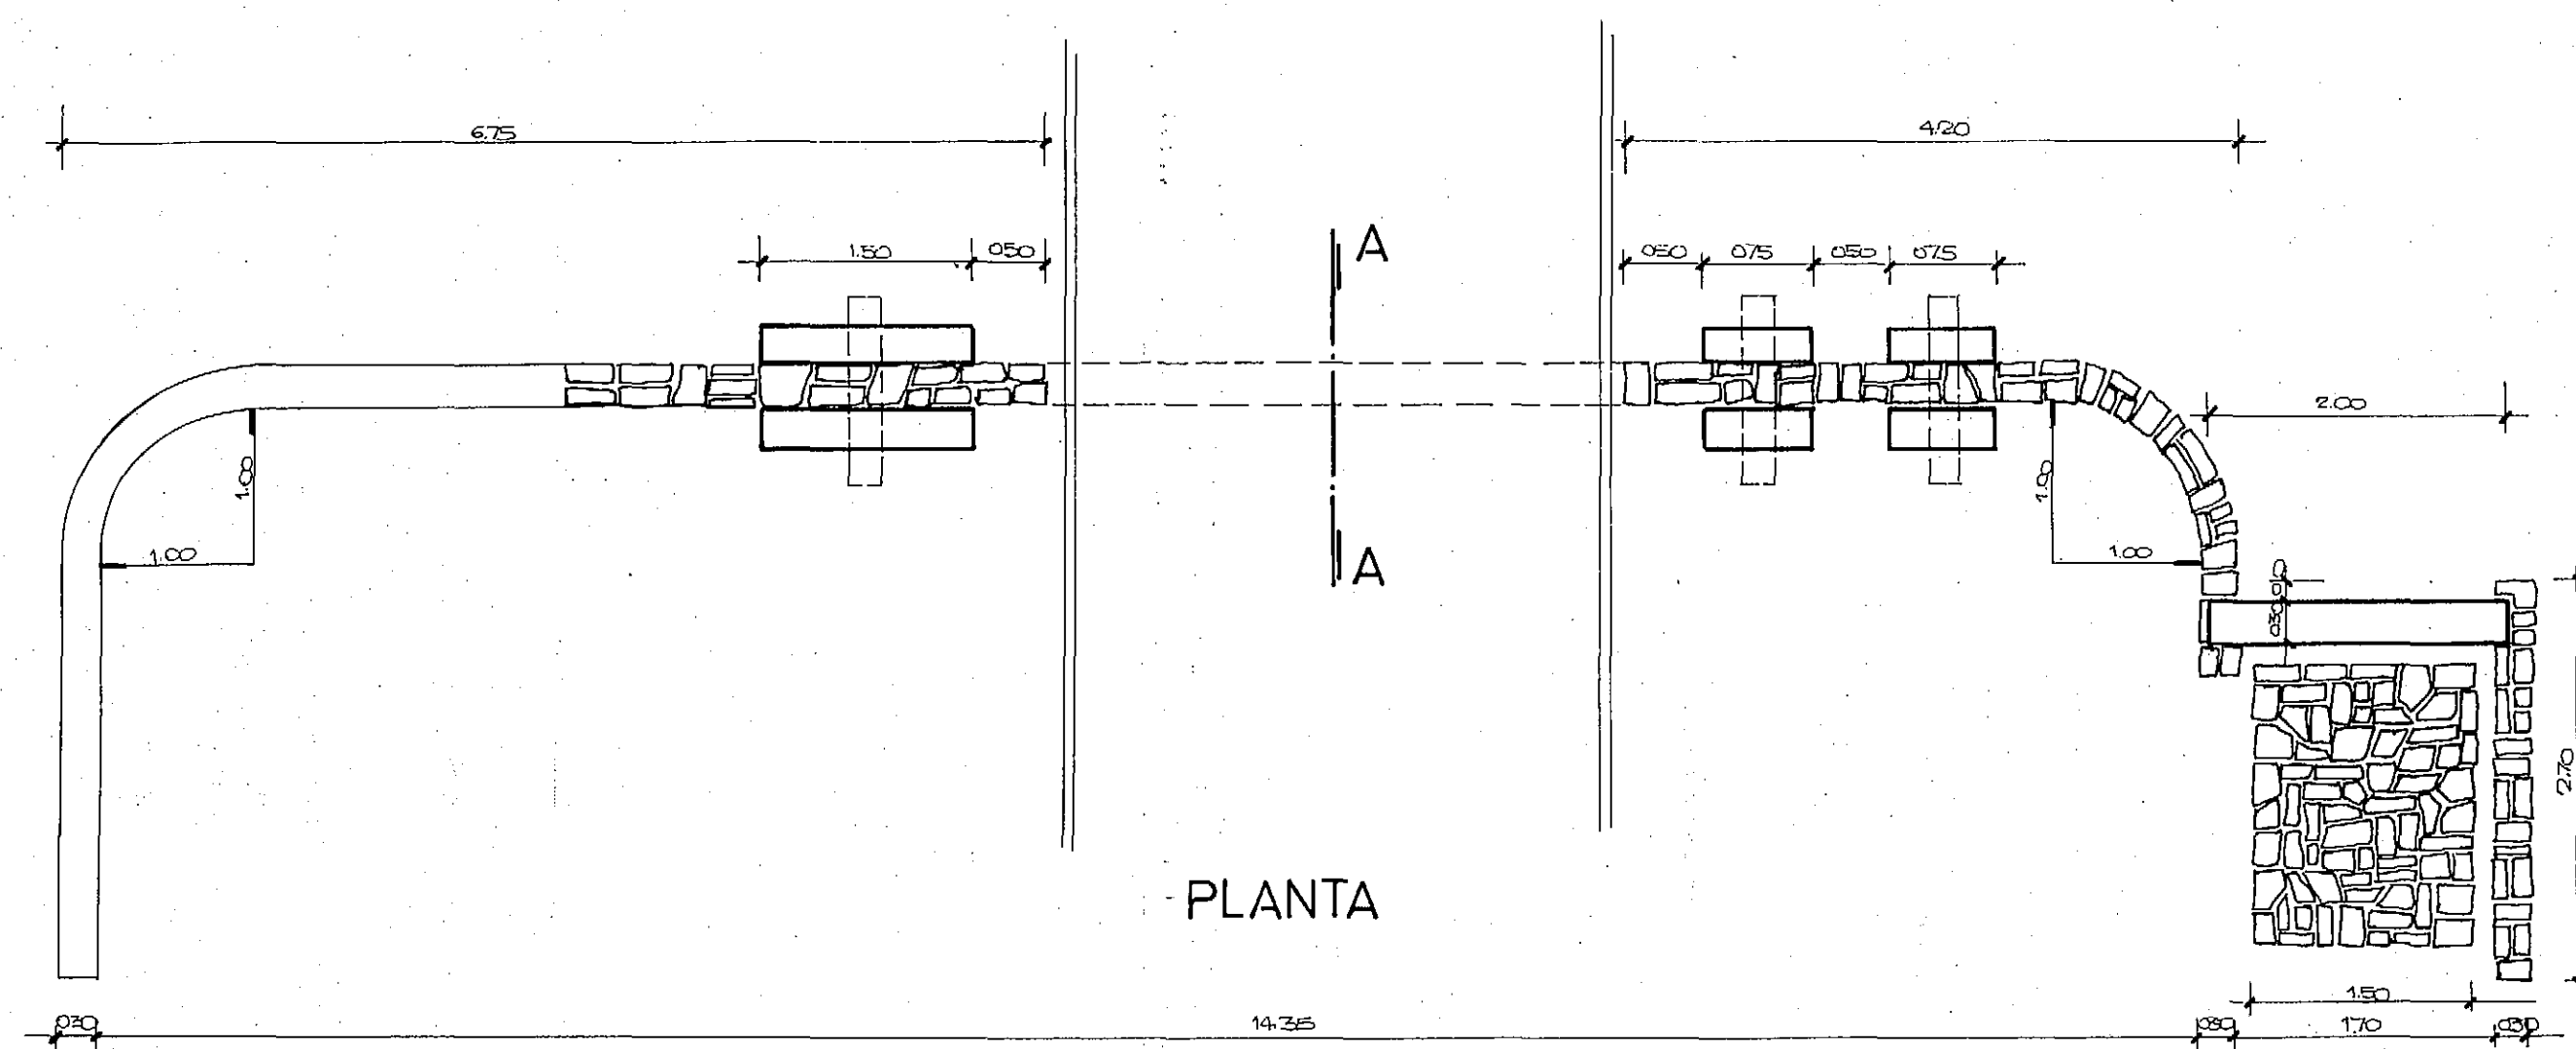

- PLANTA

## RESERVAS PROVINCIALES

## PUNTA PIRAMIDES- ISLA DE LOS PAJAROS

### UBICACION



OBSERVACIONES	
---------------	--

OBRAS EXISTENTES	
1	1
2	2
3	3
100	100

PLANO
-------

PORTAL DE ACCESO

esc. 1:50

44

P. NORTE - P. LOMA - I. DE LOS PAJAROS


UBICACIÓN

OBRAS EXISTENTES	
1	1
2	2
3	3
100	100


Sc. 1:100

5



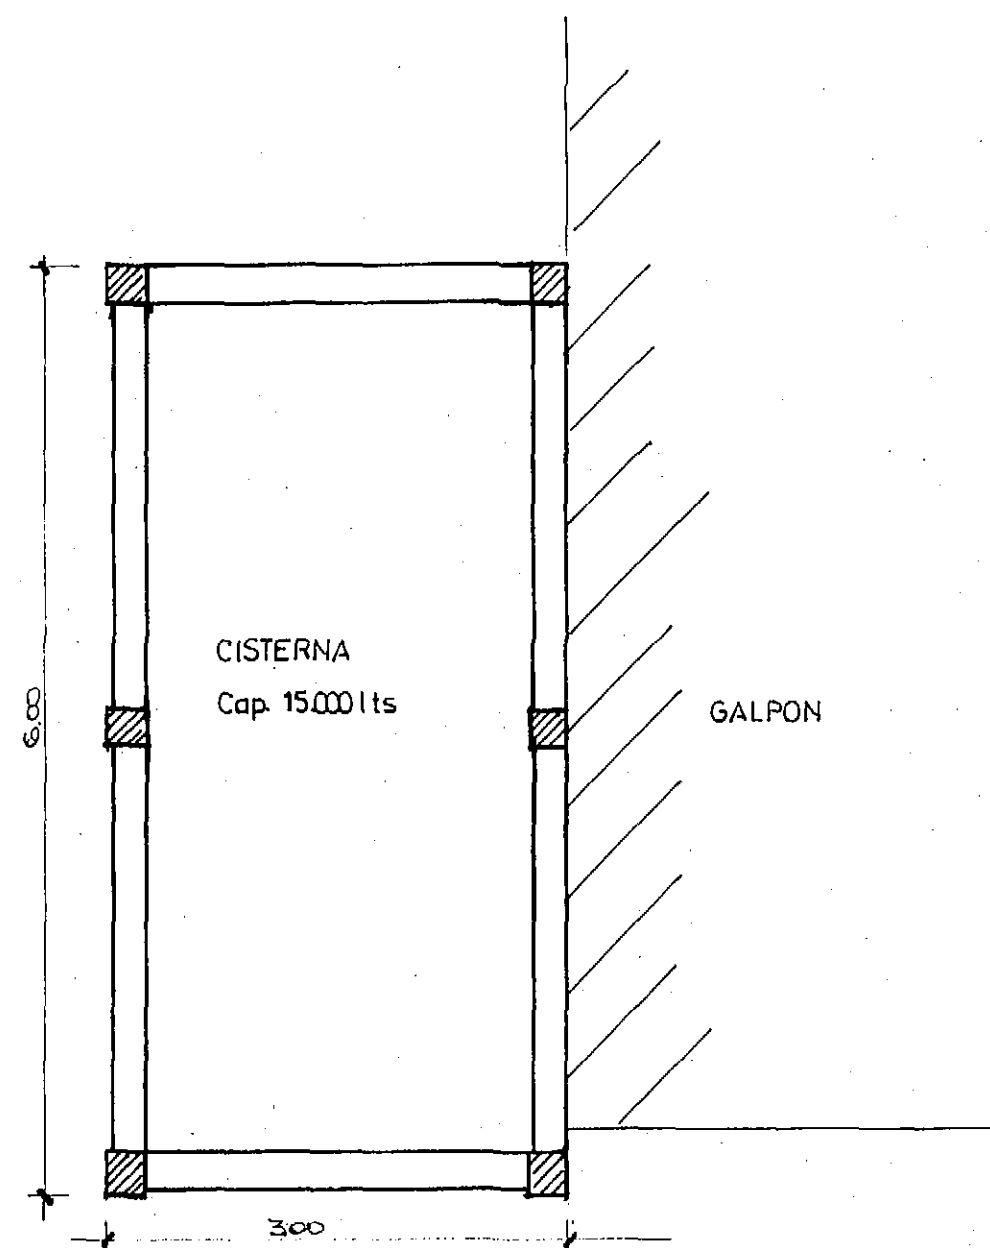

PLANTA

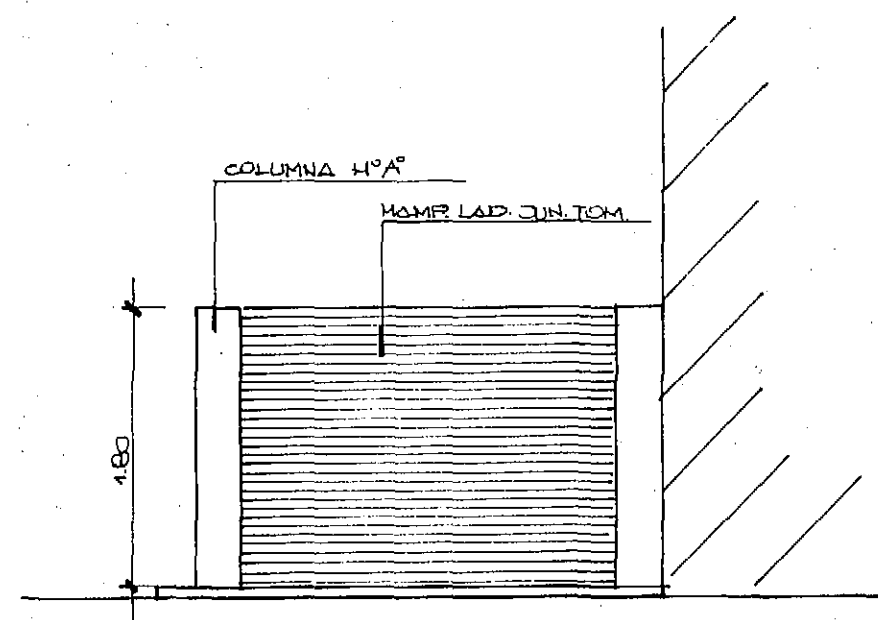


VISTA

## RESERVAS PROVINCIALES

## ISLA DE LOS PAJAROS

UBICACION

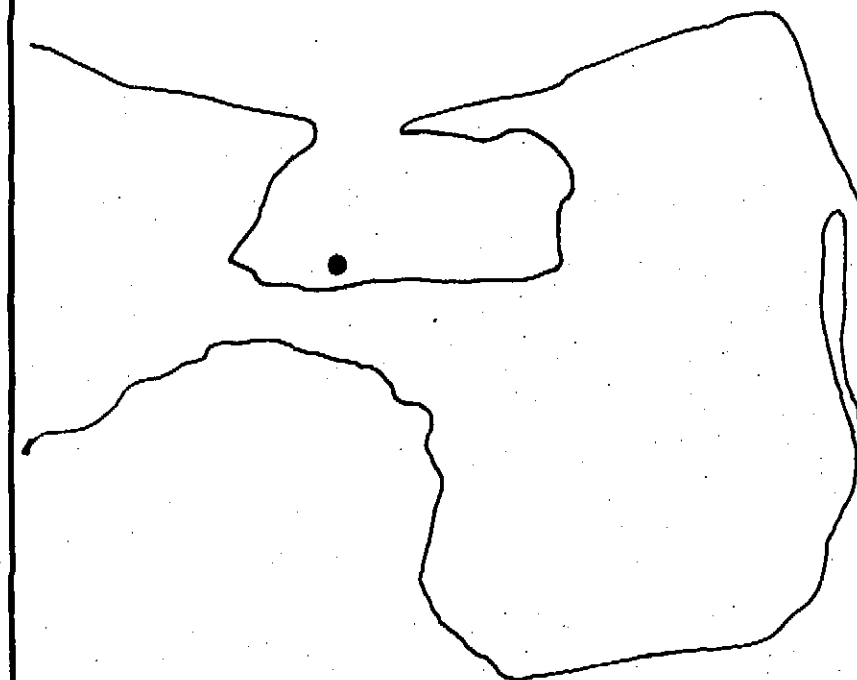

OBSERVACIONES	
---------------	--


OBRAS EXISTENTES	
1	1
2	2
3	3
100	100

PLANO	
-------	--


CISTERNA

esc. 1:50


6

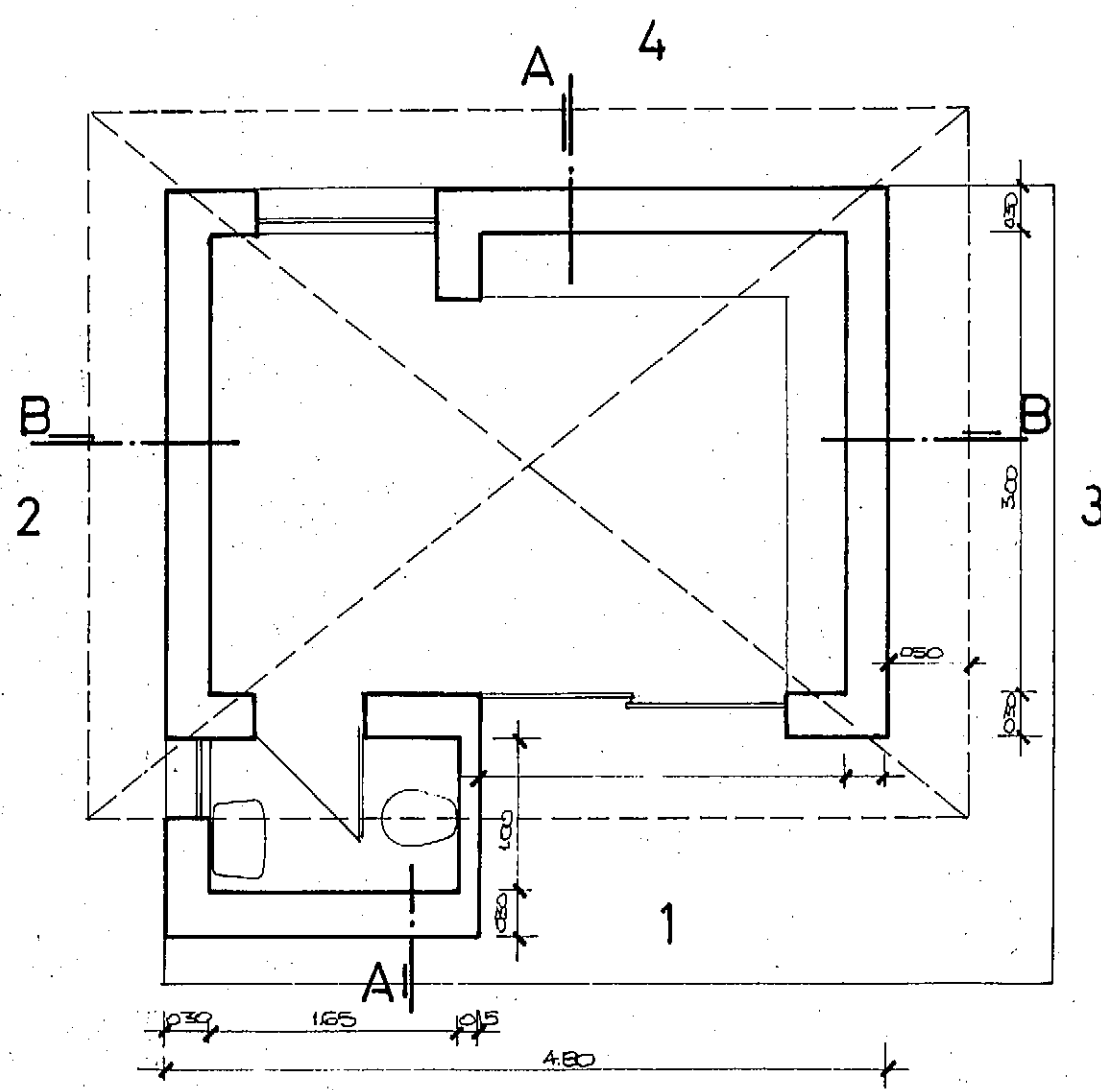


PLANTA

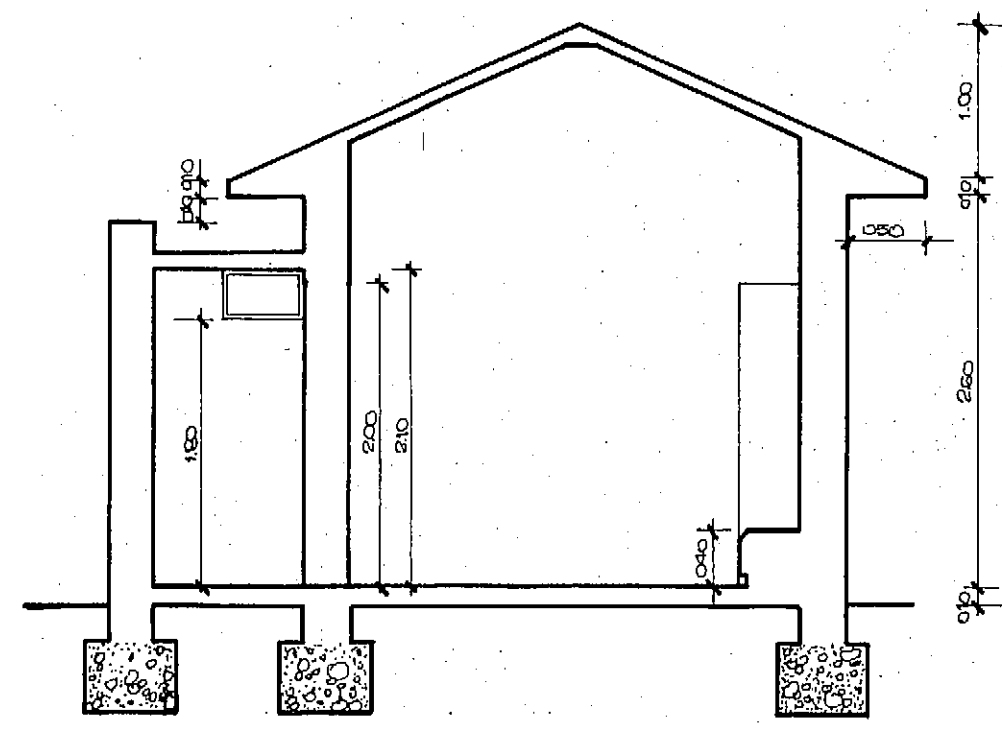


CORTE A-A

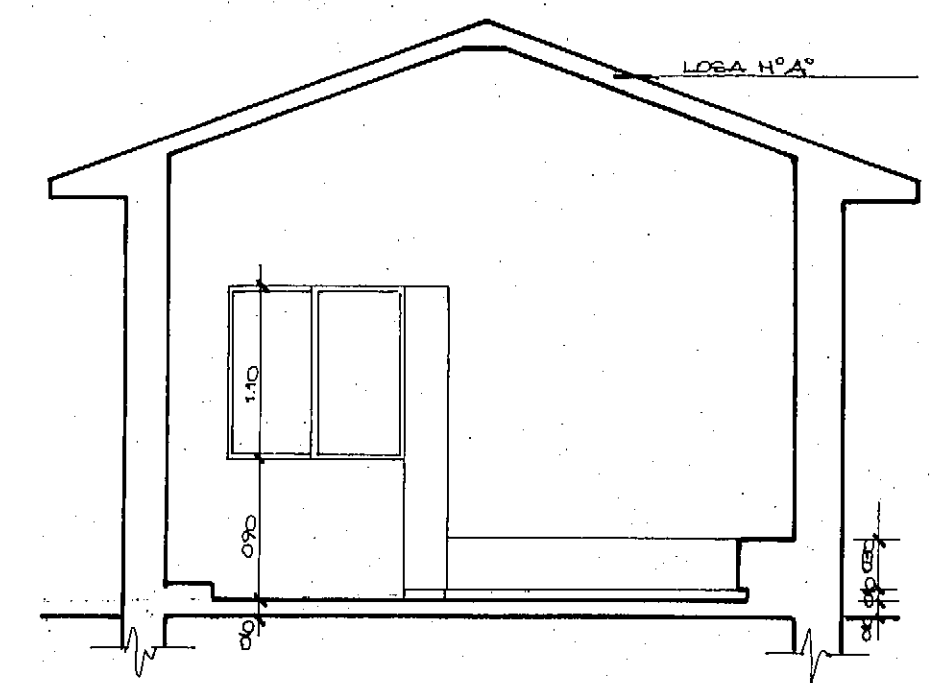


CORTE B-B

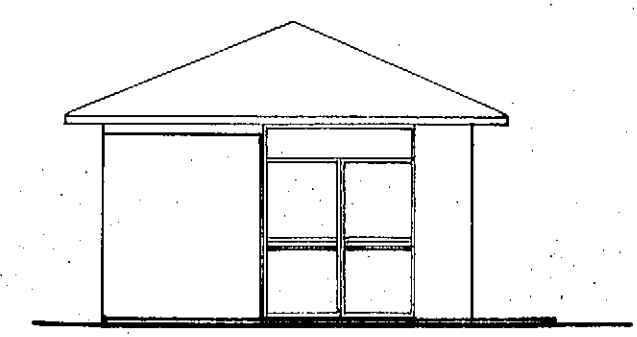


FACHADA 1

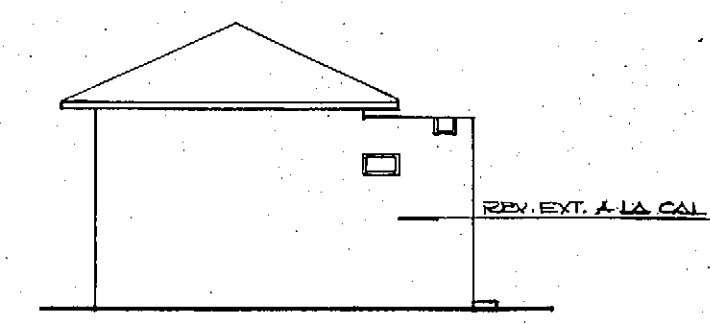

FACHADA 2

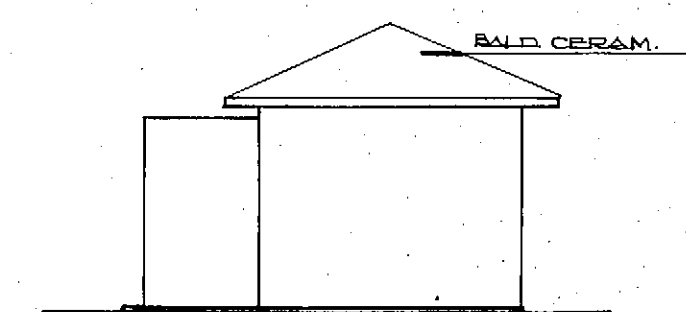


FACHADA 3

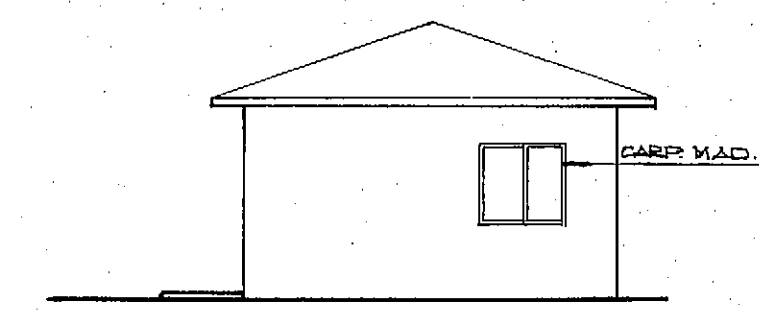

FACHADA 4

RESERVAS PROVINCIALES	
P. LOMA - P. NORTE - I. DE LOS PAJAROS	
UBICACION	
OBSERVACIONES	
OBRAS EXISTENTES	
<div>PLANO</div> <div>CASILLA DE INFORM.</div> <div>Planta cortes esc. 1:50</div> <div>Fachadas esc. 1:100</div>	

UBICACION

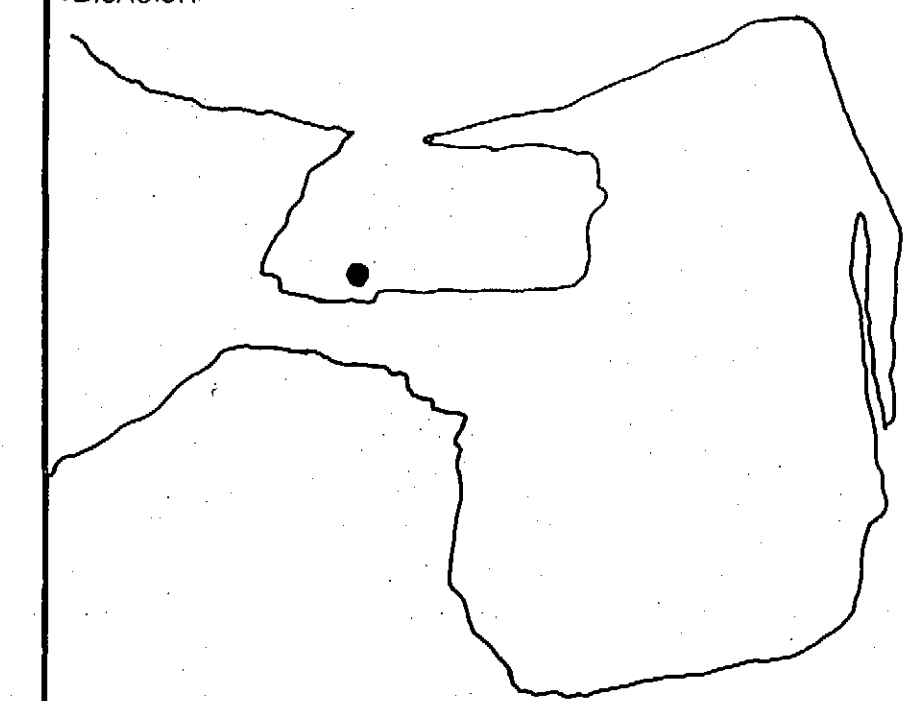


OBSERVACIONES


OBRAS EXISTENTES

PLANO


MIRADOR  
Planta, corte, vistas  
esc. 1:100

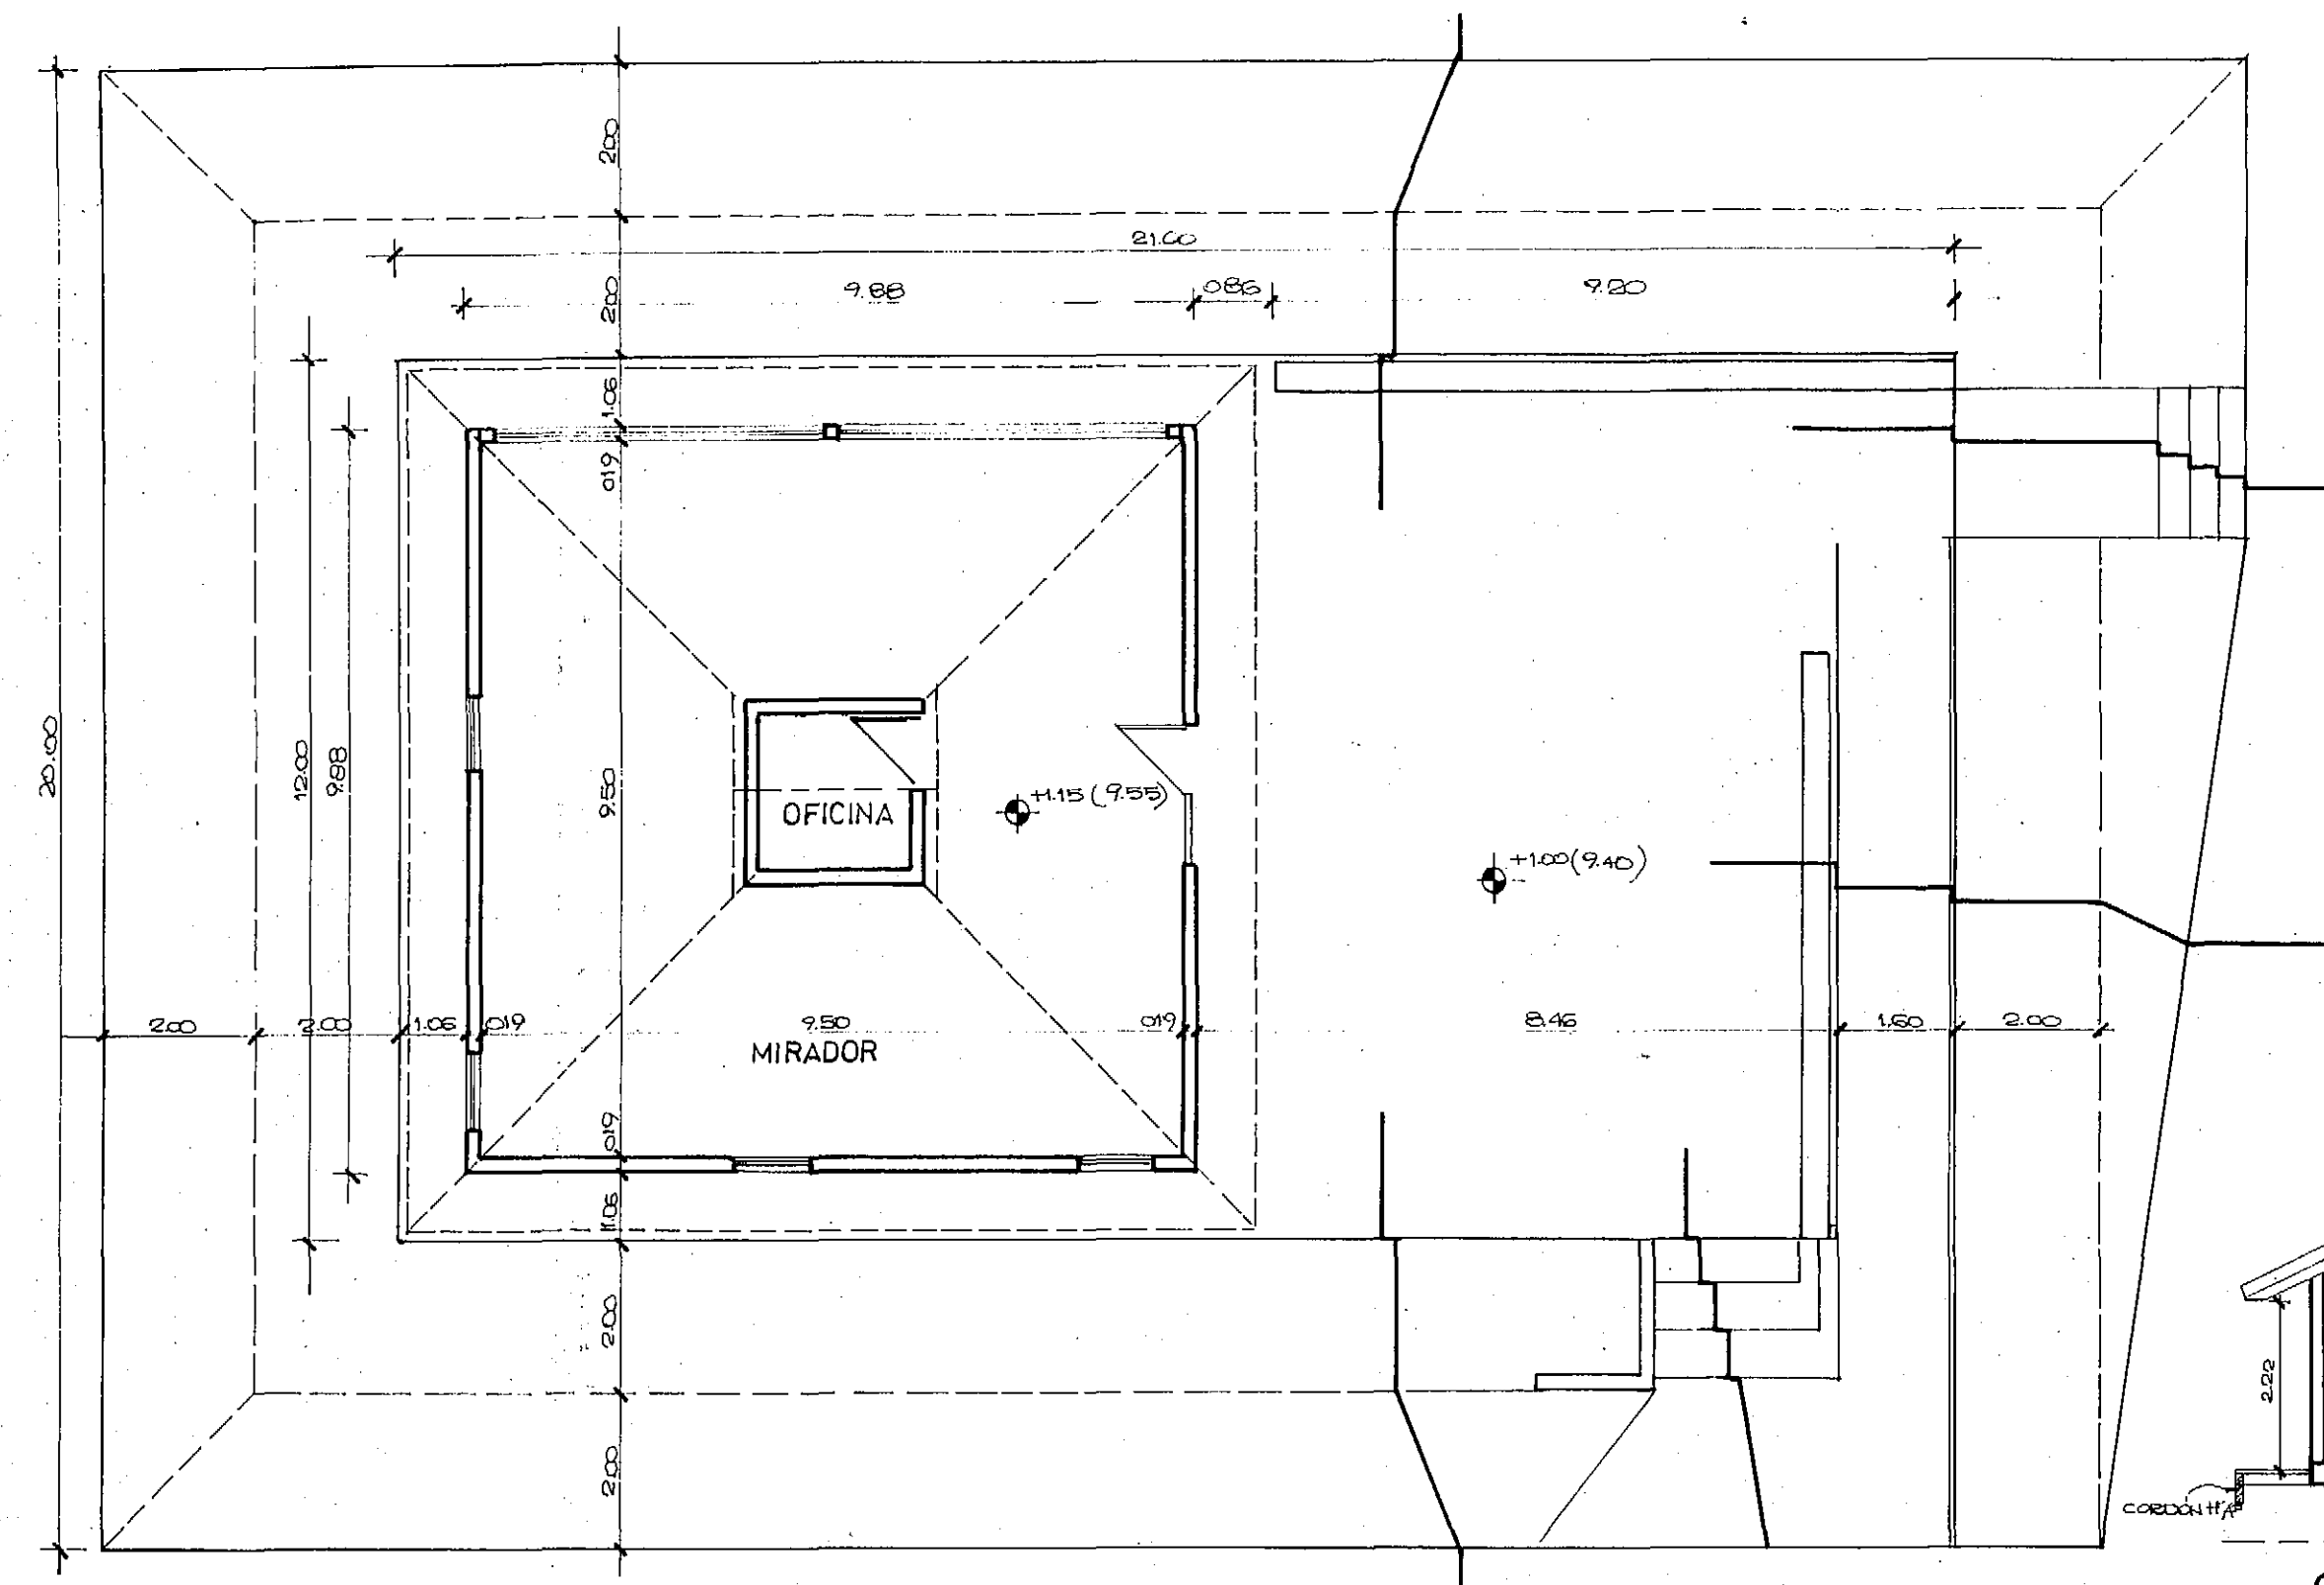


PLANTA

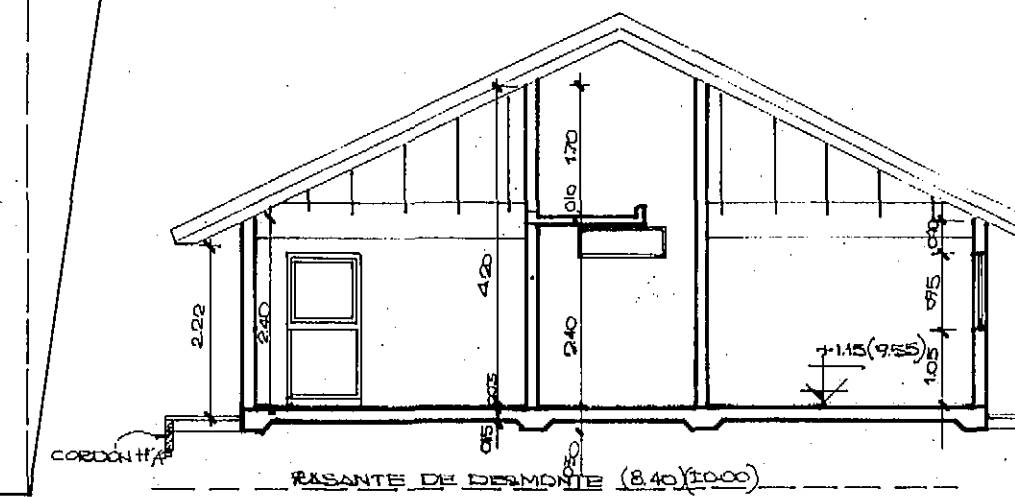


CORTE

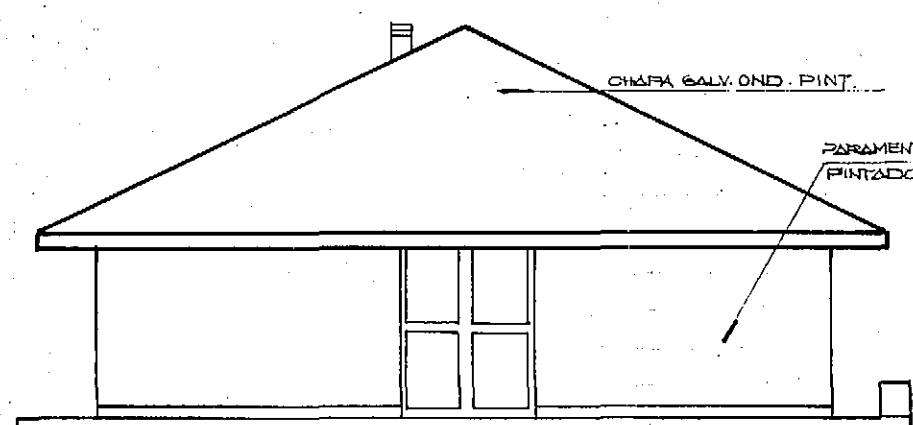


VISTA (Sobre playa estacionamiento)

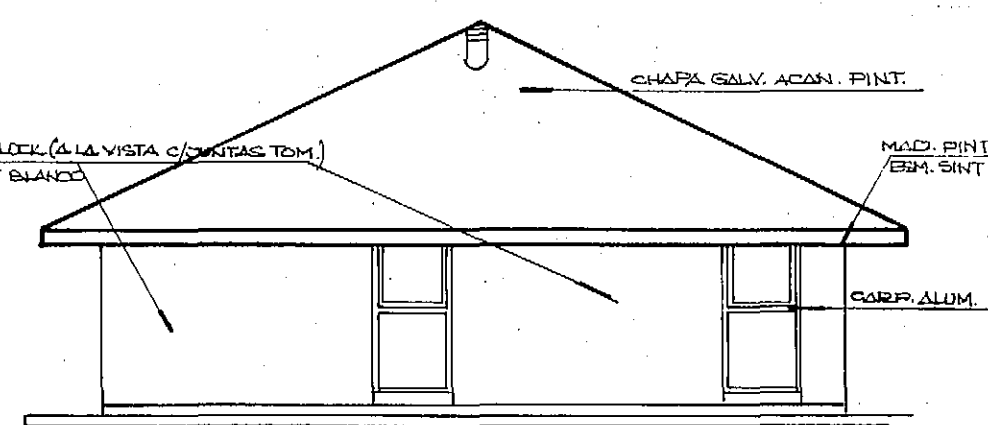


VISTA (Sobre camino de acceso)

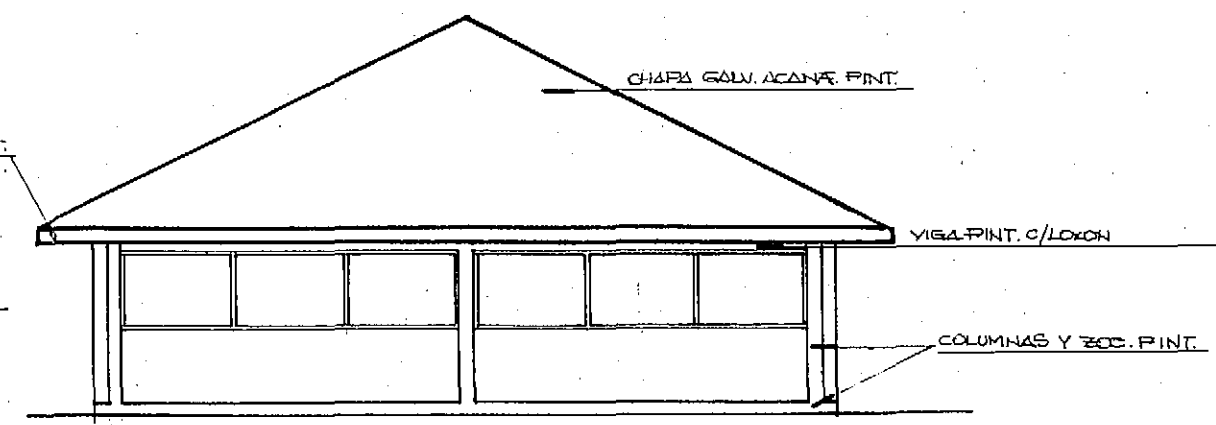


VISTA (Sobre el mar)

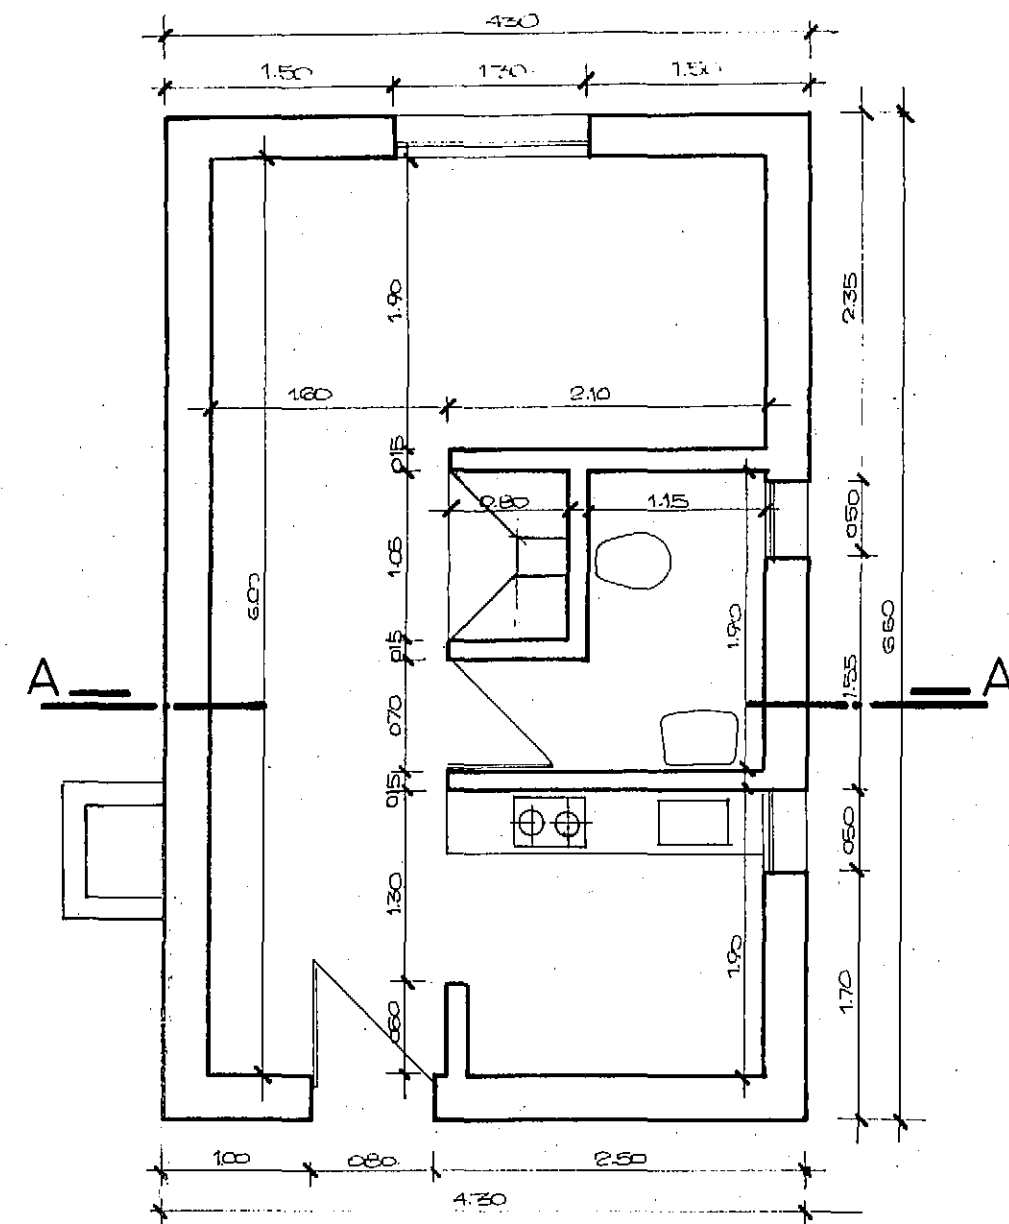


PLANTA

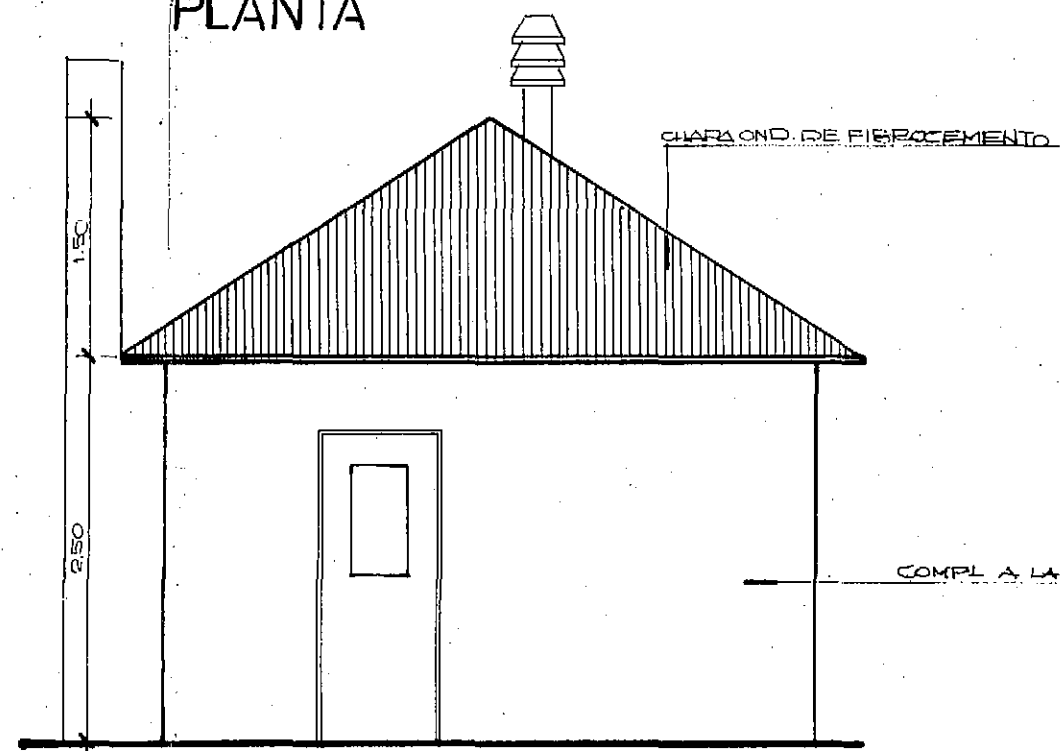

VISTA PRINCIPAL

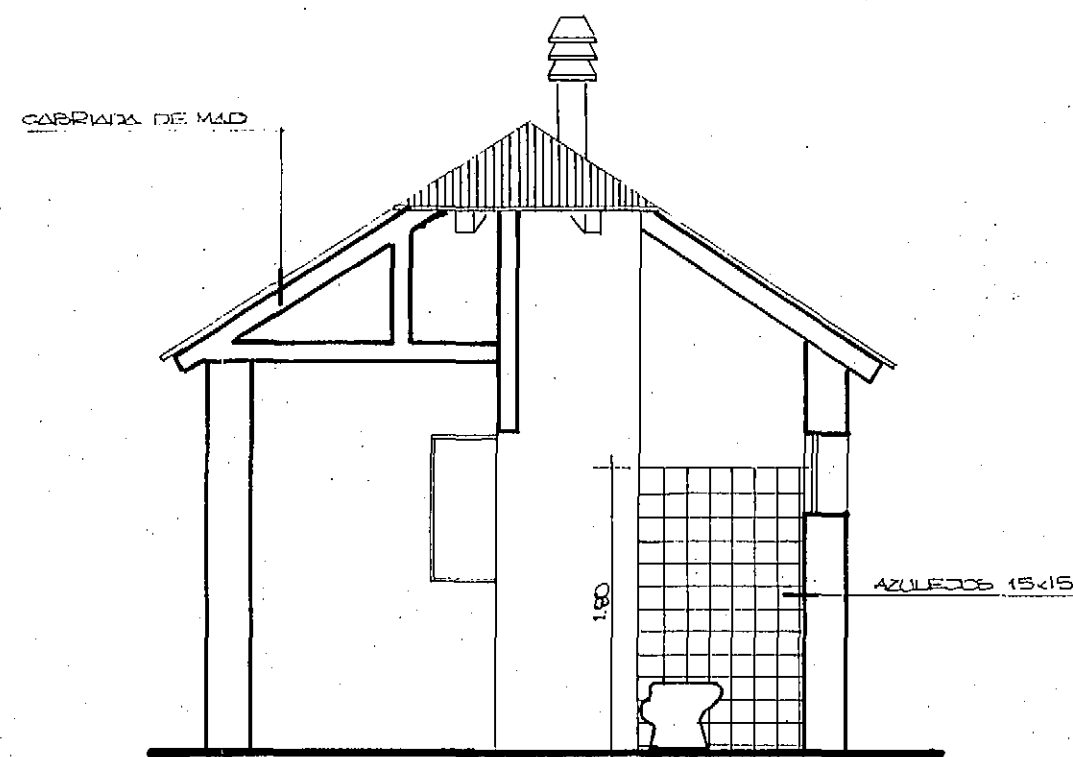

CORTE A-A

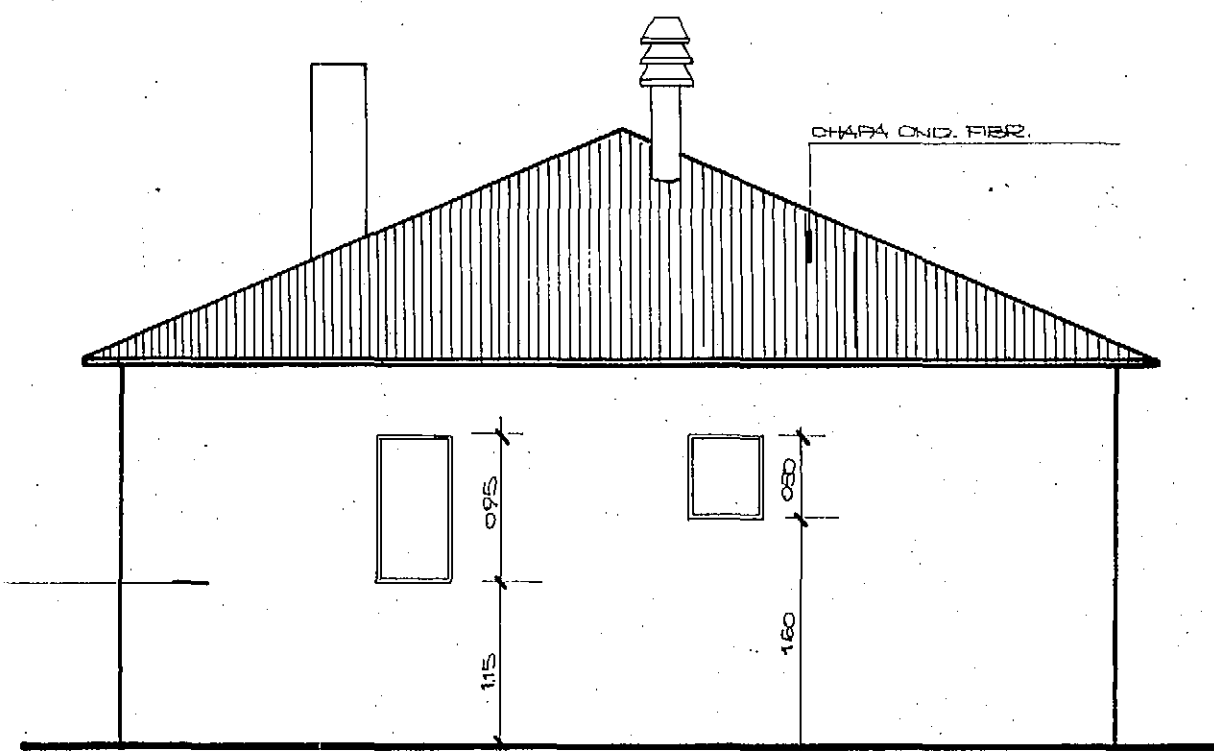


VISTA LATERAL DERECHA

RESERVAS PROVINCIALES

ISLA DE LOS PAJAROS

UBICACION

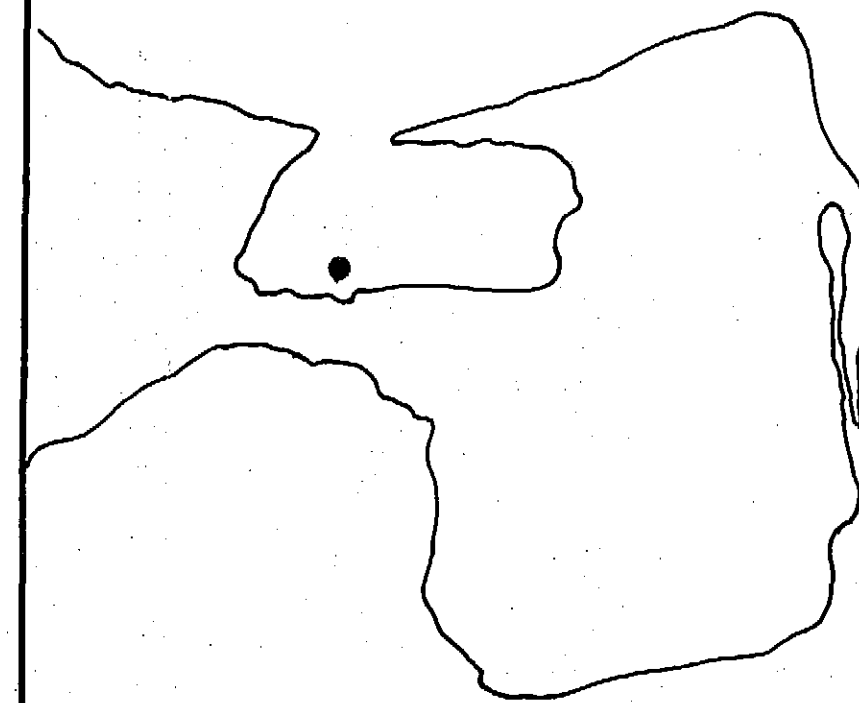

OBSERVACIONES




OBRAS EXISTENTES

PLANO

BUNGALOW

Planta, corte, vistas  
esc. 1:50

9

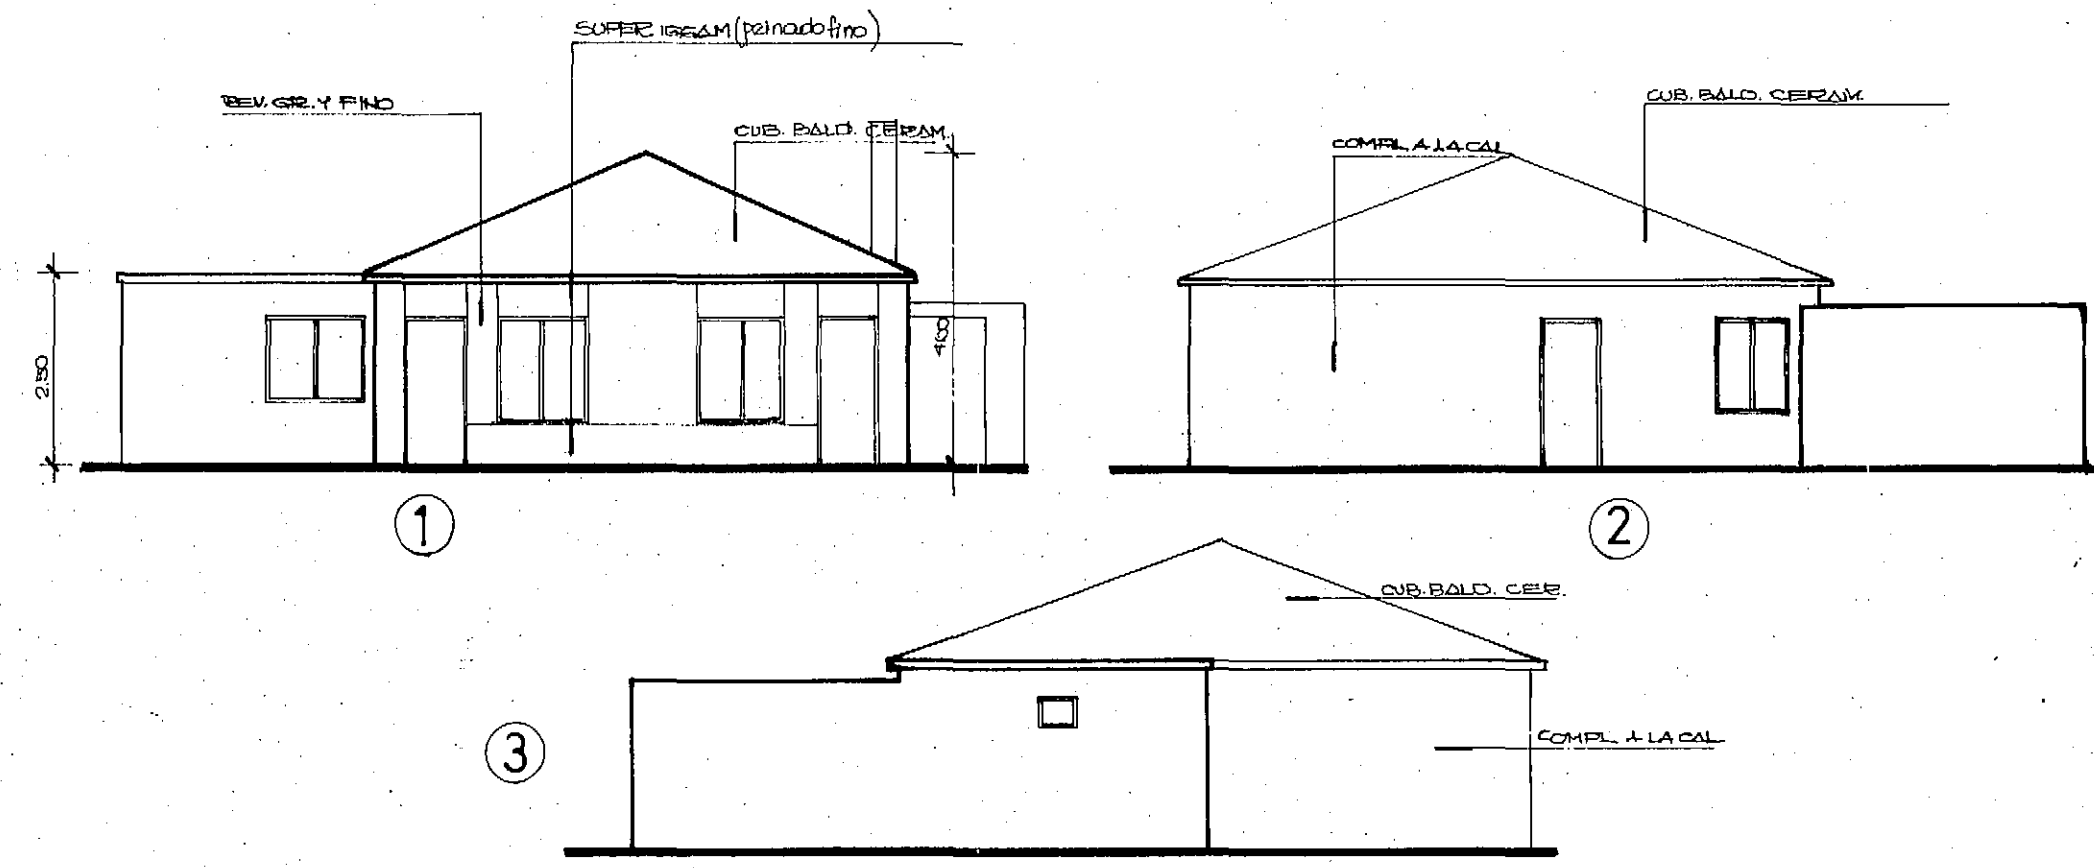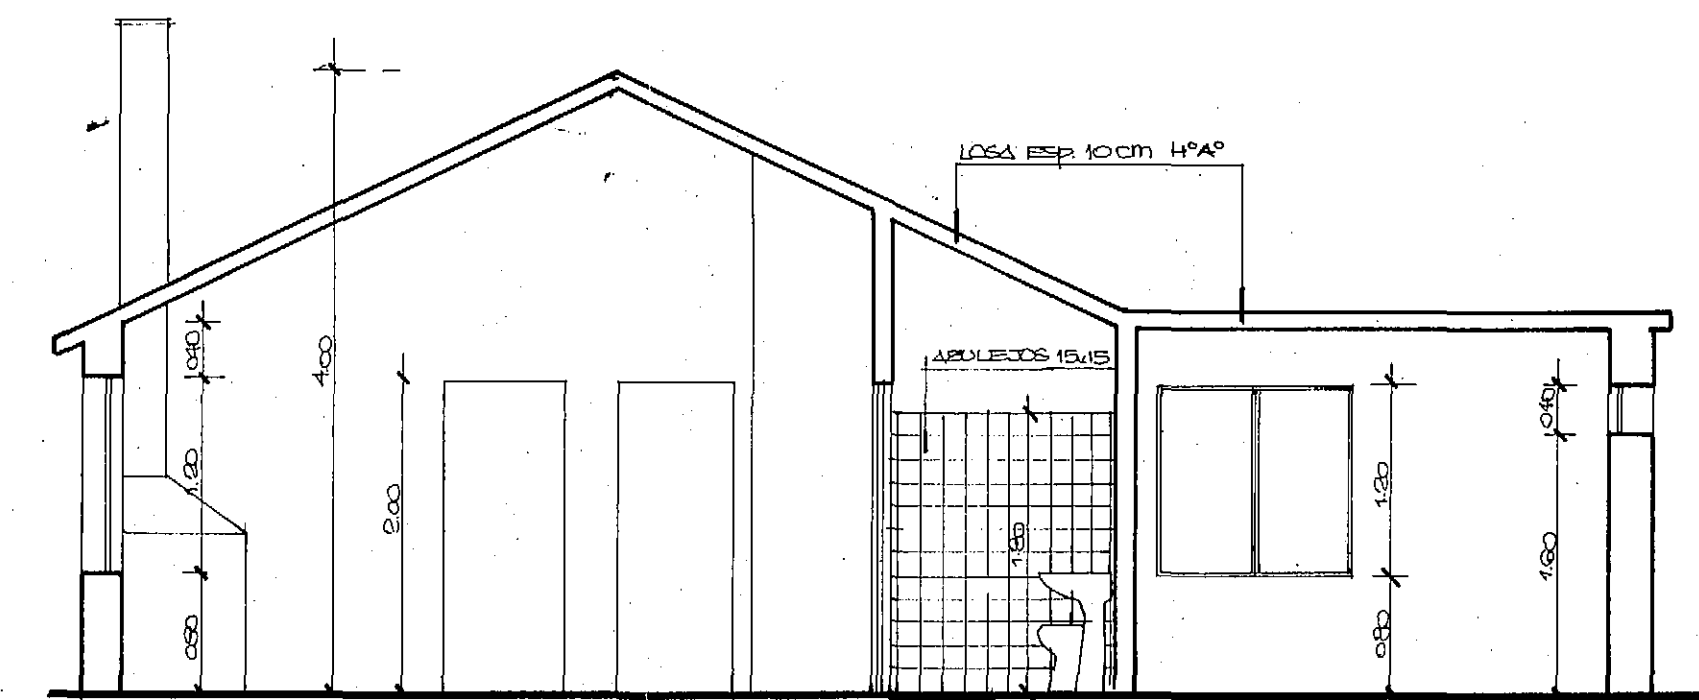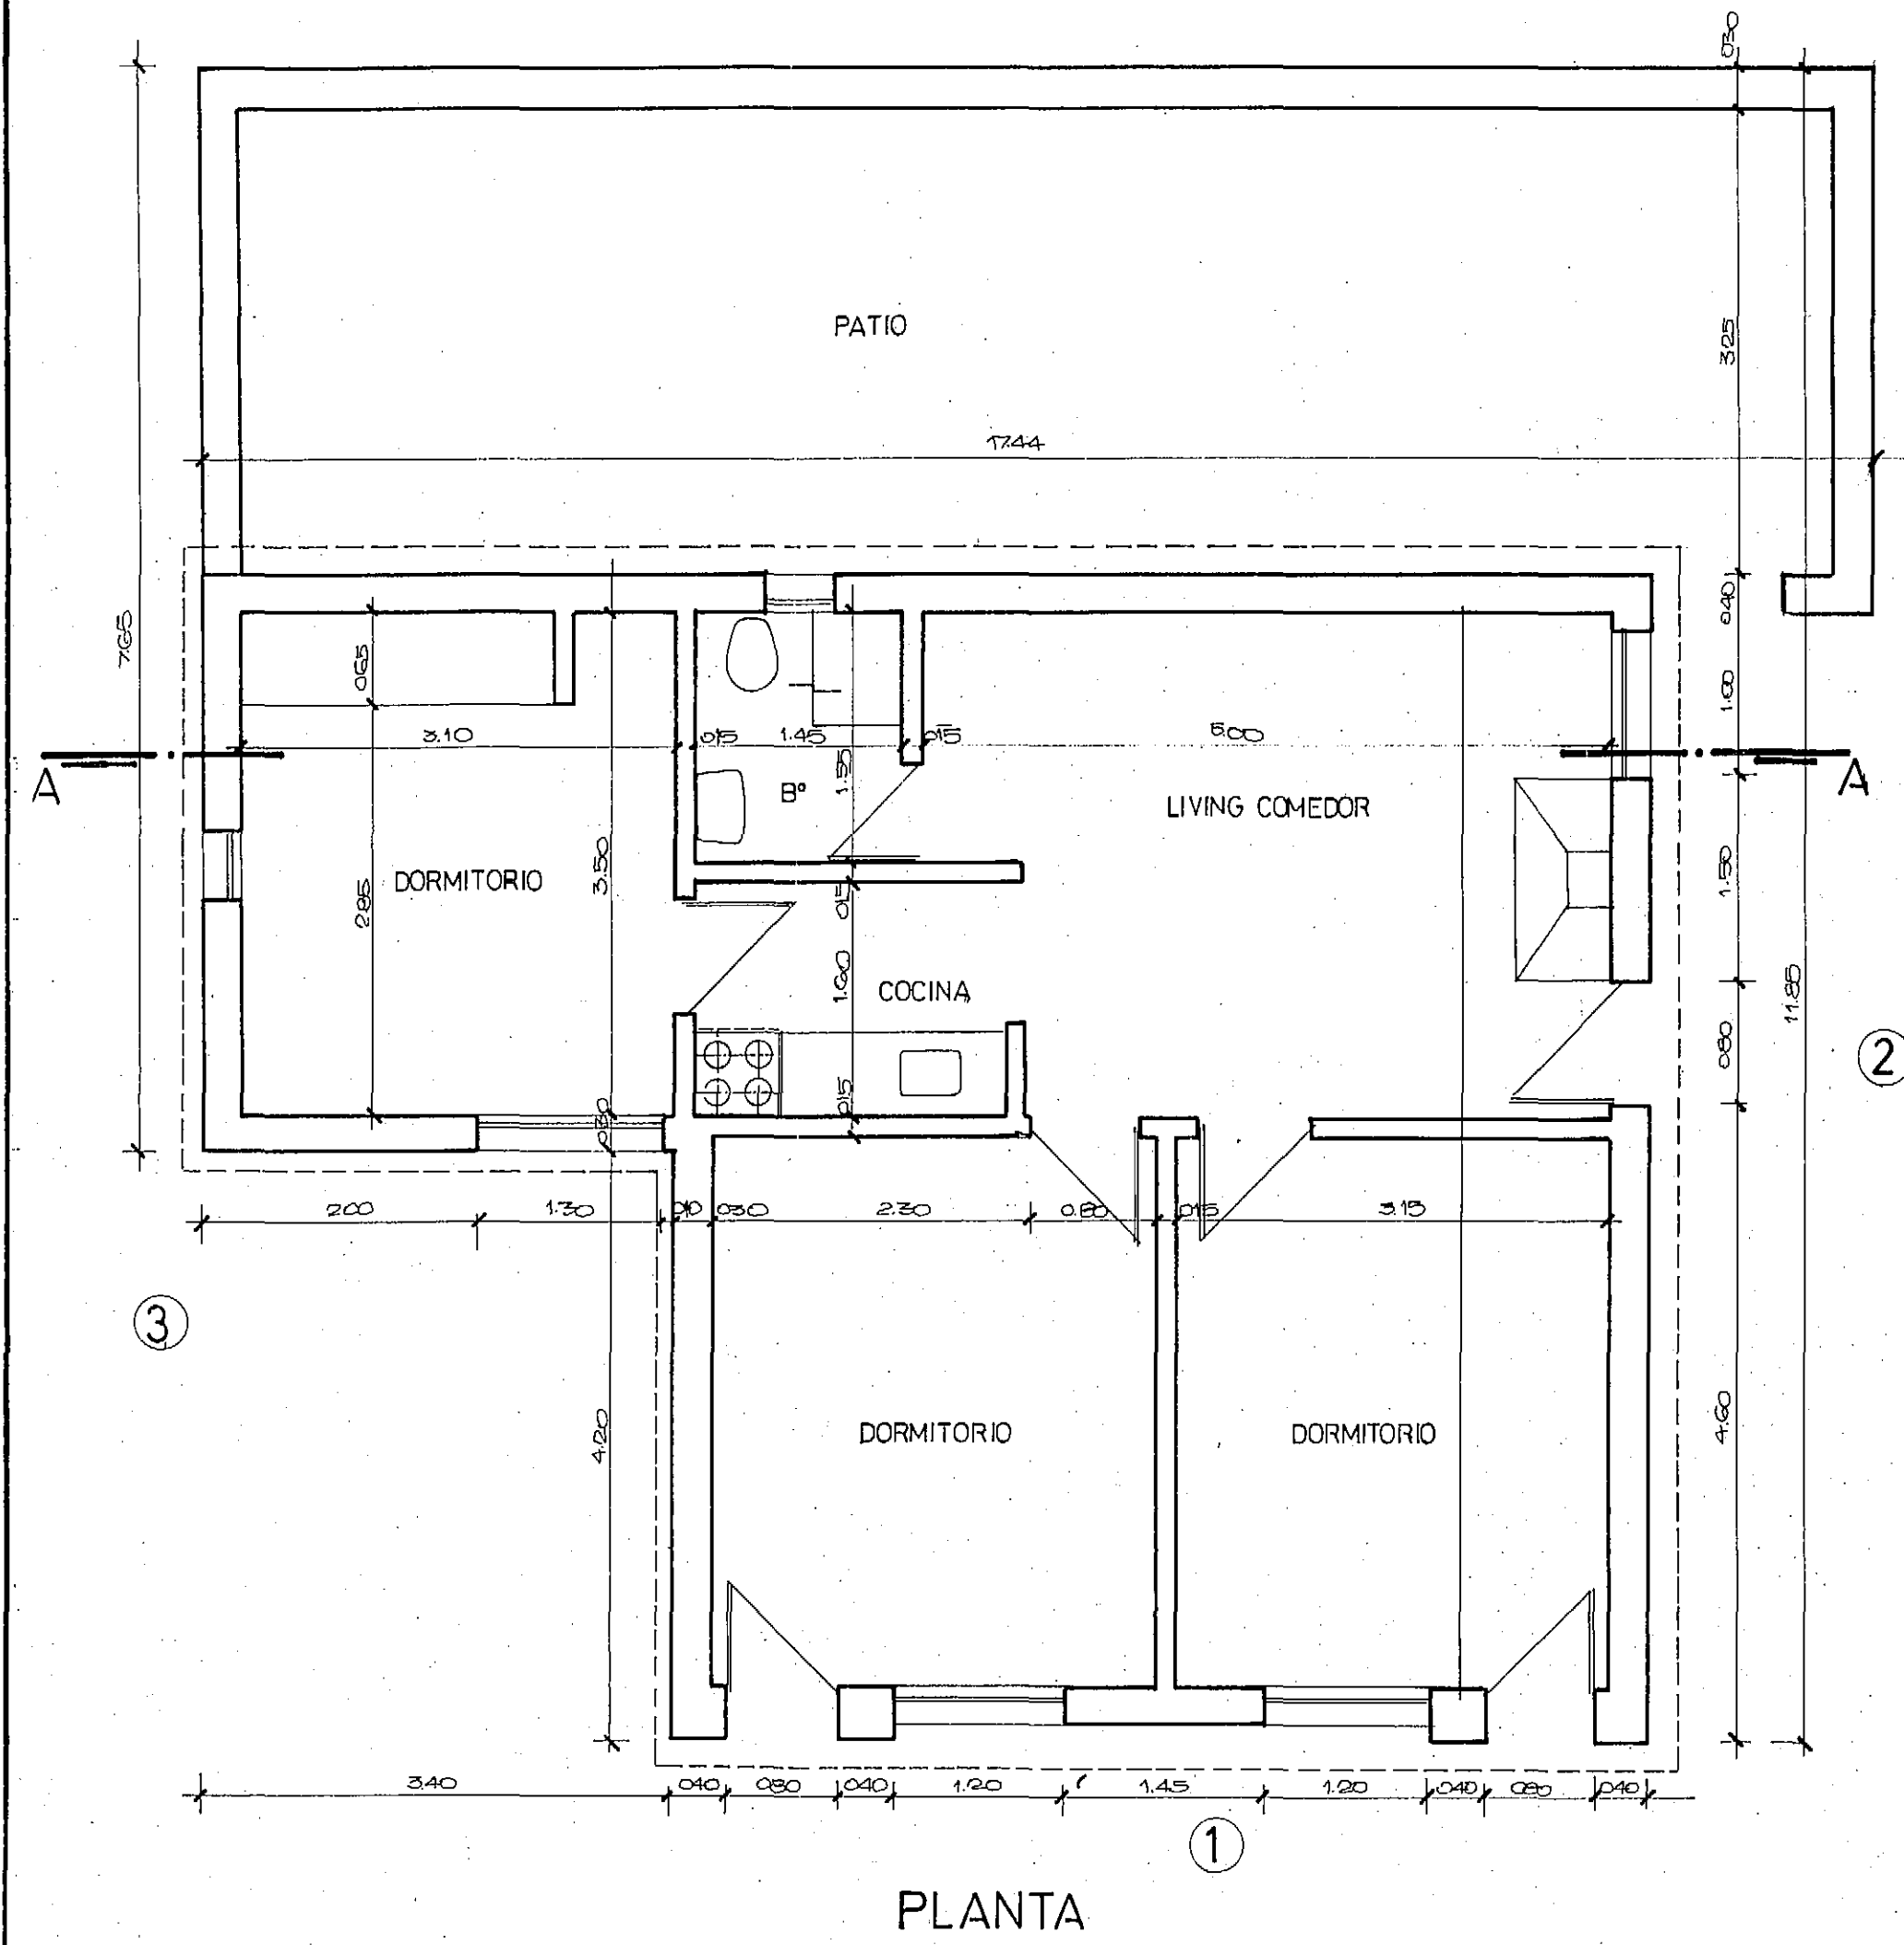

RESERVAS PROVINCIALES		
ISLA DE LOS PAJAROS		
UBICACION		
OBSERVACIONES		
OBRAS EXISTENTES		
		VIVIENDA AUXILIAR



## ISLA DE LOS PAJAROS


UBICACION

OBSERVACIONES	
---------------	--


[illegible]

esc.1:50 y 1:100


11

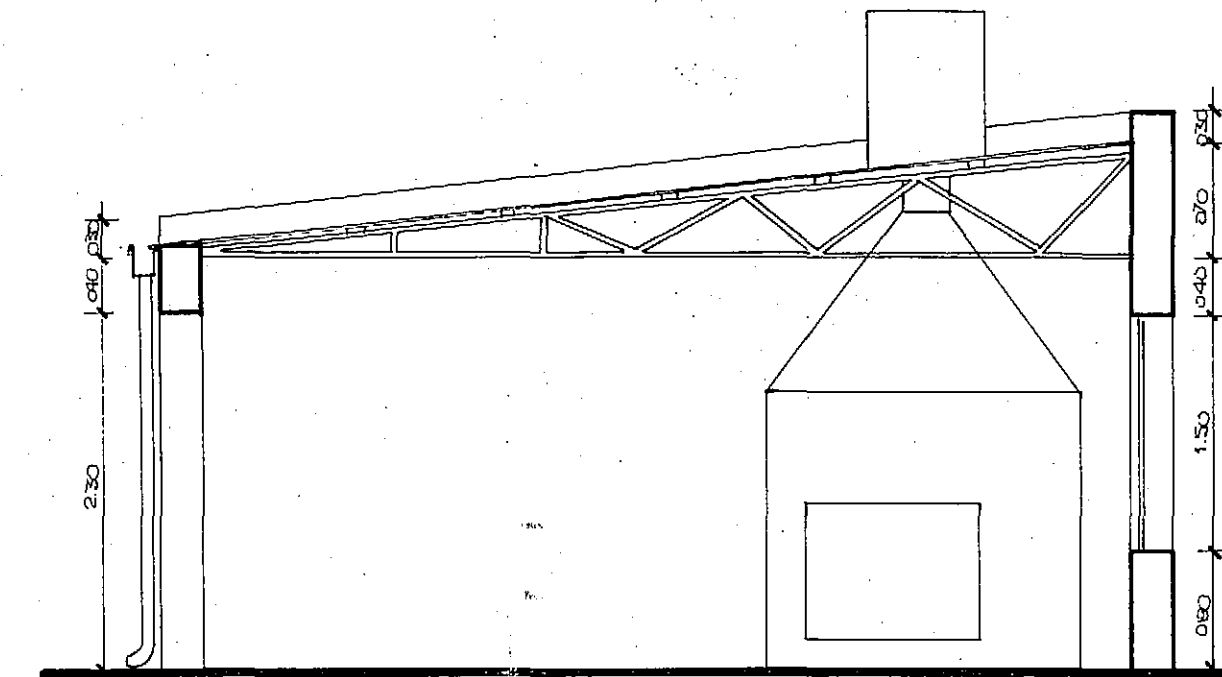


CORTE

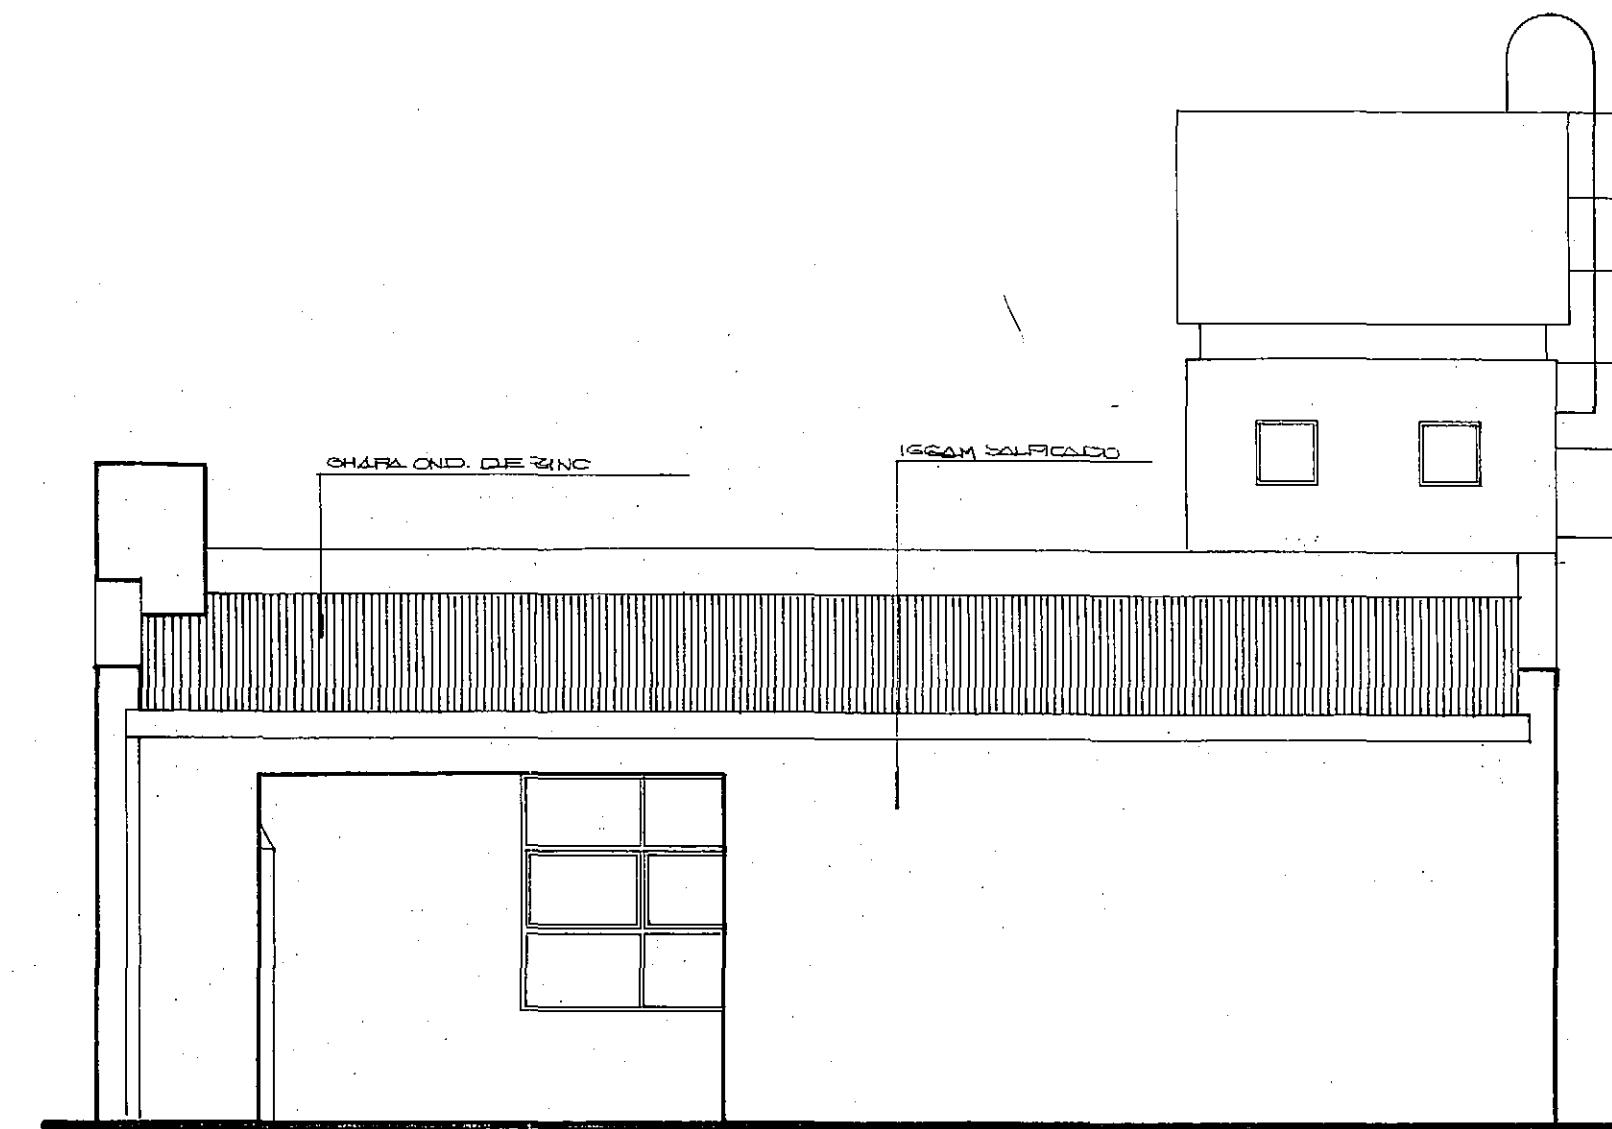

VISTA PRINCIPAL

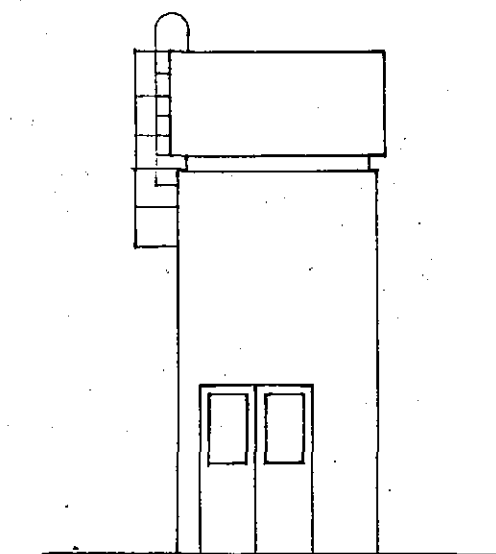

VISTA.

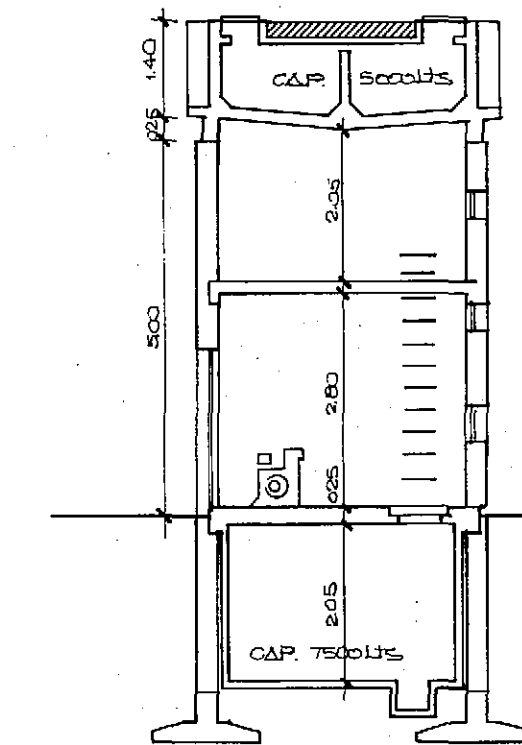

CORTE B-B

RESERVA FAUNÍSTICA  
ISTMO AMEGHINO



## ITSMO AMEGHINO

[illegible]



esc. 1:50 1:100

2






4

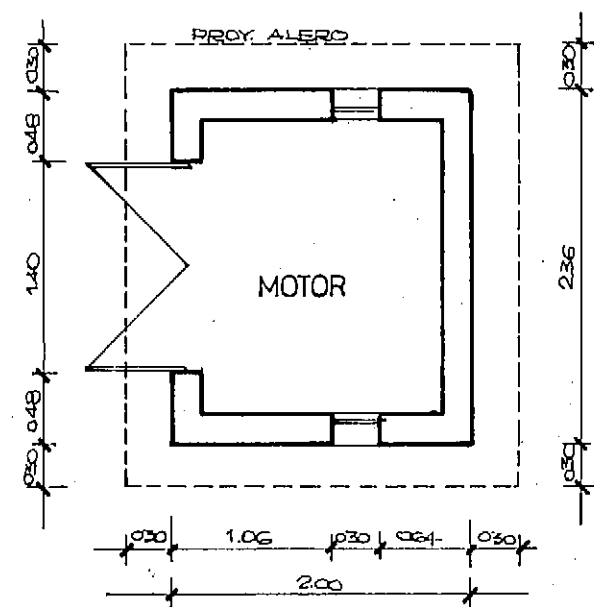


PLANTA

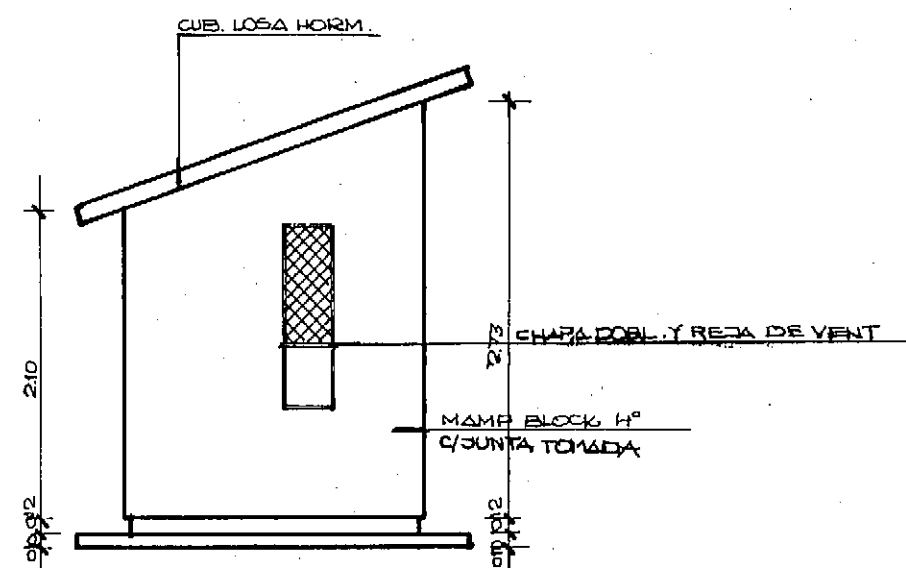

RESERVAS PROVINCIALES

ITSMO AMEGHINO

UBICACION

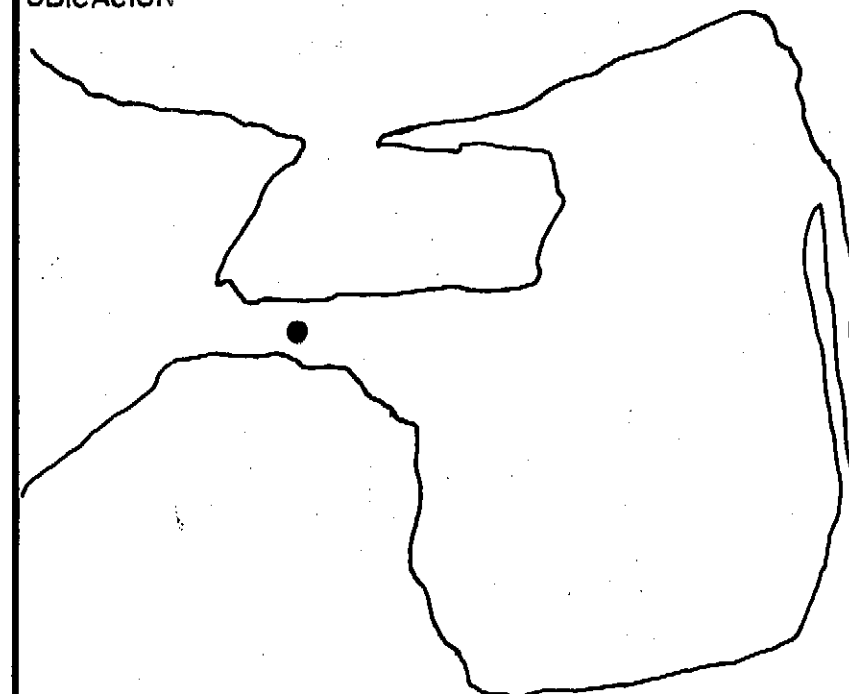


OBSERVACIONES

OBRAS EXISTENTES


PLANO

CASILLA GR. ELECTR.


5

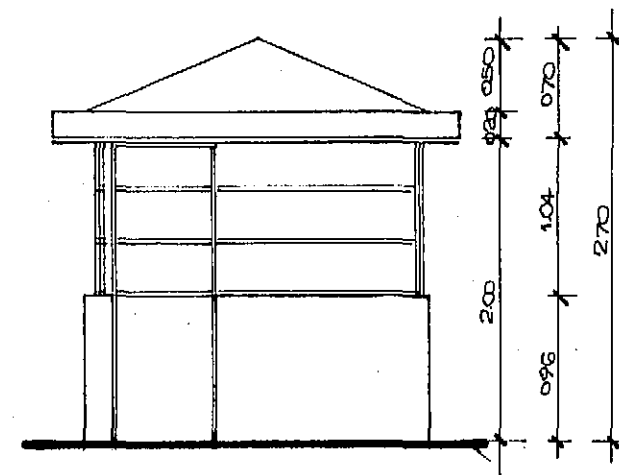

FACHADA

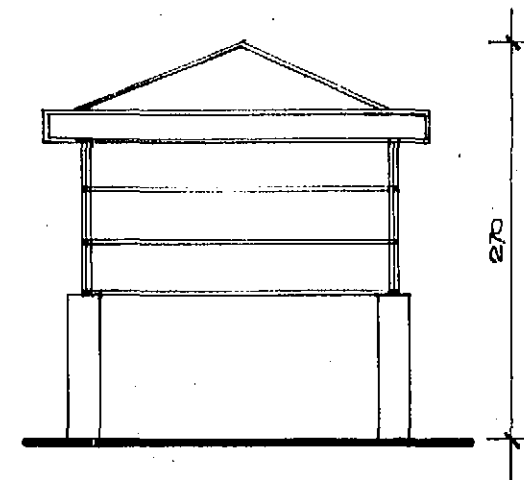

CORTE A - A

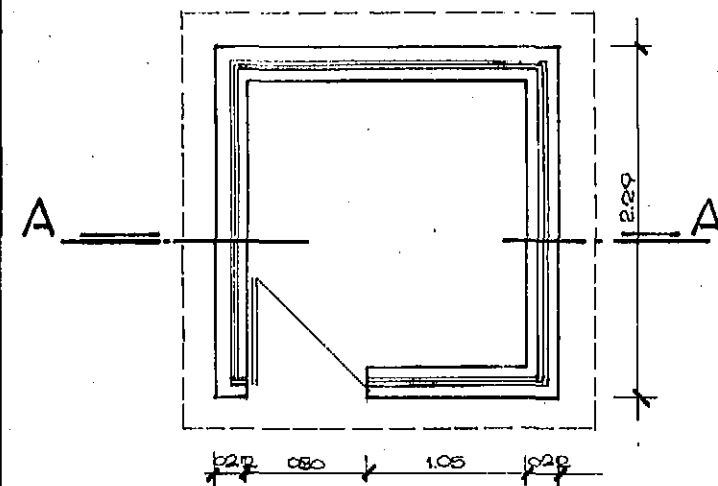


PLANTA

RESERVAS PROVINCIALES

## PUNTA NORTE - ITS. AMEGHINO

UBICACION

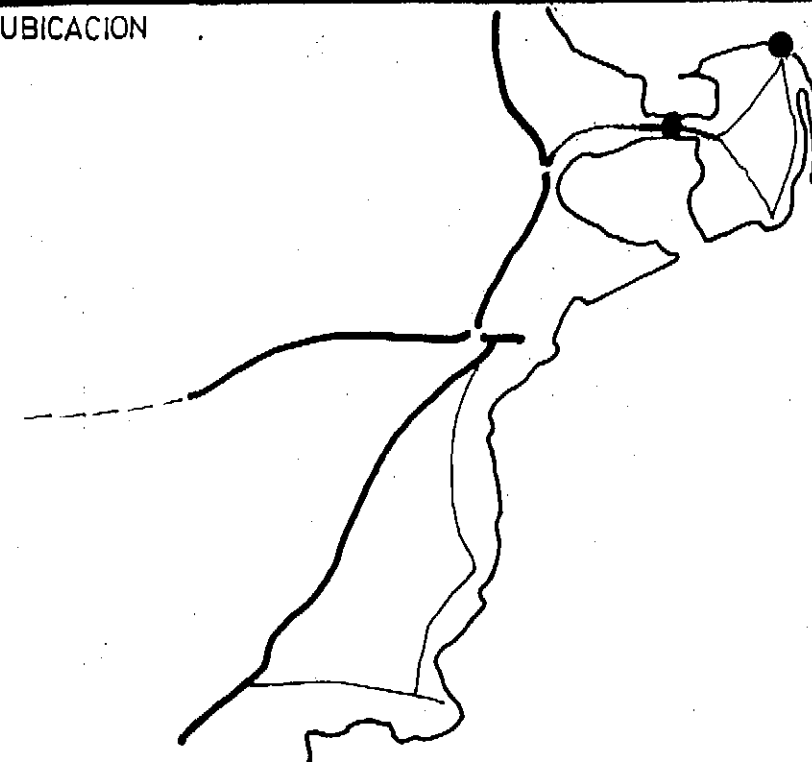

OBSERVACIONES

OBRAS EXISTENTES

PLANO

MIRADOR/OF. GUARD.

esc. 1:50

6



**RESERVA FAUNÍSTICA**  
**PUERTO PIRAMIDE**

